PROFILO ASSE_RIPORTI
SEZIONE 3
PROGRESSIVA 110.08

Riporti da Progetto Esecutivo
C1 0.00 m²
Incremento di Variante
D1 150.00 m²

n.b.: aree non in scala

Ampliamento deponia in Variante
strada Lotto 2
profilo rilievo

SEZIONE 3 - scala 1:500

630 500

DISTANZE TERRENO_2013
QUOTE TERRENO_2013
DISTANZE BONIFICA_SCOTICO
QUOTE BONIFICA_SCOTICO
DISTANZE DEPONIA_PROG
QUOTE DEPONIA_PROG

PROFILO ASSE_RIPORTI
SEZIONE 5
PROGRESSIVA 129.27

Riporti da Progetto Esecutivo
C1 228.25 m²
Incremento di Variante
D1 395.34 m²

n.b.: aree non in scala

Ampliamento deponia in Variante
strada Lotto 2
deponia da Progetto Esecutivo
profilo rilievo
canale in c.a. q.679.38
680.56

SEZIONE 5 - scala 1:500

630 500

DISTANZE TERRENO_2013
QUOTE TERRENO_2013
DISTANZE BONIFICA_SCOTICO
QUOTE BONIFICA_SCOTICO
DISTANZE DEPONIA_PROG
QUOTE DEPONIA_PROG

PROFILO ASSE_RIPORTI
SEZIONE 7
PROGRESSIVA 140.00

Riporti da Progetto Esecutivo
C1 381.91 m²
Incremento di Variante
D1 440.13 m²

n.b.: aree non in scala

Ampliamento deponia in Variante
strada Lotto 2
deponia da Progetto Esecutivo
profilo rilievo
canale in c.a. q.677.93
676.17

SEZIONE 7 - scala 1:500

630 500

DISTANZE TERRENO_2013
QUOTE TERRENO_2013
DISTANZE BONIFICA_SCOTICO
QUOTE BONIFICA_SCOTICO
DISTANZE DEPONIA_PROG
QUOTE DEPONIA_PROG

PROFILO ASSE_RIPORTI
SEZIONE 9
PROGRESSIVA 160.00

Riporti da Progetto Esecutivo
C1 329.64 m²
Incremento di Variante
D1 356.60 m²

n.b.: aree non in scala

Ampliamento deponia in Variante
strada Lotto 2
canaletta
deponia da Progetto Esecutivo
profilo rilievo
canale in c.a. q.674.59
672.81

SEZIONE 9 - scala 1:500

630 500

DISTANZE TERRENO_2013
QUOTE TERRENO_2013
DISTANZE BONIFICA_SCOTICO
QUOTE BONIFICA_SCOTICO
DISTANZE DEPONIA_PROG
QUOTE DEPONIA_PROG

PROFILO ASSE_RIPORTI
SEZIONE 11
PROGRESSIVA 175.00

Riporti da Progetto Esecutivo
C1 443.82 m²
Incremento di Variante
D1 394.81 m²

n.b.: aree non in scala

Ampliamento deponia in Variante
strada Lotto 2
canaletta
deponia da Progetto Esecutivo
profilo rilievo
canale in c.a. q.673.66
674.90

SEZIONE 11- scala 1:500

630 500

DISTANZE TERRENO_2013
QUOTE TERRENO_2013
DISTANZE BONIFICA_SCOTICO
QUOTE BONIFICA_SCOTICO
DISTANZE DEPONIA_PROG
QUOTE DEPONIA_PROG

PROFILO ASSE_RIPORTI
SEZIONE 13
PROGRESSIVA 186.94

Riporti da Progetto Esecutivo
C1 593.02 m²
Incremento di Variante
D1 472.26 m²

n.b.: aree non in scala

Ampliamento deponia in Variante
strada Lotto 2
canaletta
deponia da Progetto Esecutivo
profilo rilievo
canale in c.a. q.672.95
672.88

SEZIONE 13- scala 1:500

630 500

DISTANZE TERRENO_2013
QUOTE TERRENO_2013
DISTANZE BONIFICA_SCOTICO
QUOTE BONIFICA_SCOTICO
DISTANZE DEPONIA_PROG
QUOTE DEPONIA_PROG

PLANIMETRIA - scala 1:1000

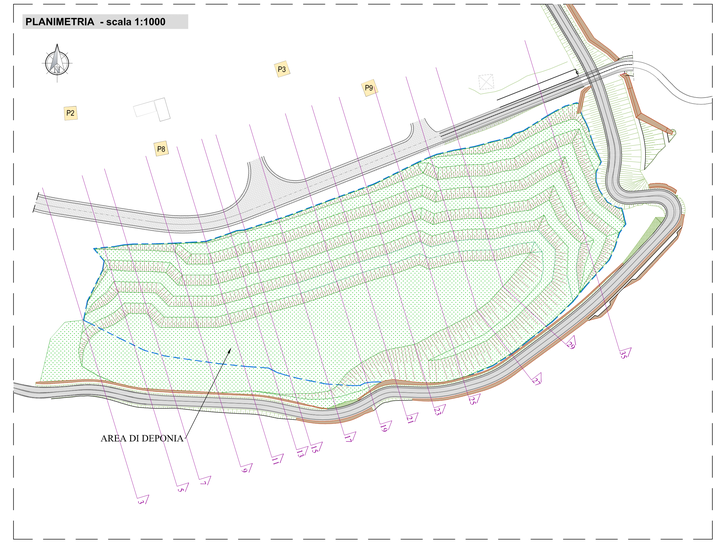

LEGENDA

- Profilo deponia (Progetto Esecutivo).
- Profilo terreno (Rilievo Progetto Esecutivo)
- Profilo terreno (Nuovo Rilievo)
- Profilo aumento di deponia rispetto al Progetto Esecutivo. (Incremento volume +50.000 mc).
- Banche con paramento in Terra rinforzata.
- Area deponia finale (Progetto Esecutivo+Variante).

N.B. :
In fase esecutiva l'impresa predisporrà se necessario sistemi come scogliere per stabilizzare il profilo della scarpata.

LIAISON LYON - TURIN / COLLEGAMENTO TORINO - LIONE

Partie commune franco-italienne
Section transfrontalière

Parte comune italo-francese
Sezione transfrontaliera

NUOVO COLLEGAMENTO INTERNAZIONALE TORINO – LIONE

CUNICOLO ESPLORATIVO DE LA MADDALENA

PROGETTO ESECUTIVO

CUP C11J05000030001

SITO DI DEPOSITO MADDALENA
Variante in opera per aumento deponia

DEPONIA DEL MARINO
Sezioni 3-13 - Tav.1 di 3

Responsabile della Progettazione
Dott. Ing. Valter Pelsino
IG INGEGNERIA GEOTECNICA srl

Indice	Data	Modifiche	Concepito da	Controllato da	Validato da
0	16/04/2013	Emissione	M. Ferrero - IG	P. Marcellino - PM	V. Pelsino - IG
A	14/06/2013	Recepimento osservazioni PCM	M. Ferrero - IG	P. Marcellino - PM	V. Pelsino - IG
B	18/11/2013	Variante in opera (B3)	M. Ferrero - IG	P. Marcellino - PM	V. Pelsino - IG
C	10/02/2014	Variante in opera - Rec. prescrizioni DL/LTF (B4)	M. Ferrero - IG	P. Marcellino - PM	V. Pelsino - IG
D	10/03/2014	Recepimento osservazioni PCM (B4)	M. Ferrero - IG	P. Marcellino - PM	V. Pelsino - IG

N° Doc	Fase	Sigla Studio	Emittente	Numero	Indice	Stato	Tipo
M A D D E P B O R				0 0 3 2	D	A P P L	A

INDIRIZZO GED							
DEP	//	//	02	00	00	40	06

SCALA 1:500

PCM
Raggruppamento tra:
GEODATA ENGINEERING (Mandataria)
SYSTRA ITALIA

APPALTATORE:
Raggruppamento tra:
I.T.I. (Mandataria)
IG INGEGNERIA GEOTECNICA
Ditta FRANCO ALDO & F.lli s.n.c.
EUROSOL PALIMODENA soc. EUROVER3E di Greco Sergio e C. s.a.s.

LYON TURIN FERROVIAIRE

LTF sas - 3291, Avenue de la Berrone - BP 65820 - F-73098 CHAMBERY CEDEX (France)
Tél. : +33 (0)4 79 68 50 50 - Fax : +33 (0)4 79 68 50 75
RCS Chambéry 439 594 092 – TVA: FR 03439594092
Propriété LTF Con droits réservés – Proprietà LTF Tutti i diritti riservati

Co-finanziato dalla Unione Europea nell'ambito del Programma Trans-europeo (TEN-T)

Questo progetto ha ricevuto finanziamenti dall'Unione europea (TEN-T)