PROFILO ASSE_RIPORTI

SEZIONE 27

PROGRESSIVA 285.53

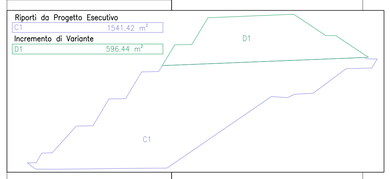

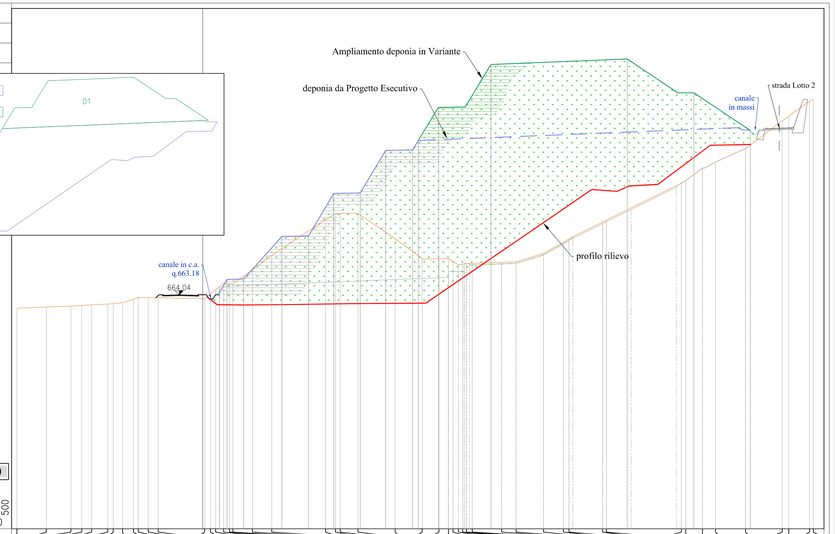

SEZIONE 27- scala 1:500

620 500 500

DISTANZE TERRENO_2013	
QUOTE TERRENO_2013	
DISTANZE BONIFICA_SCOTICO	
QUOTE BONIFICA_SCOTICO	
DISTANZE DEPONIA_PROG	
QUOTE DEPONIA_PROG	

PROFILO ASSE_RIPORTI

SEZIONE 29

PROGRESSIVA 300.00

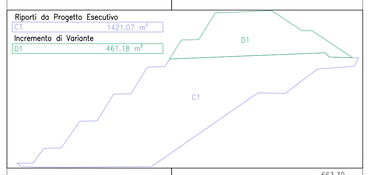

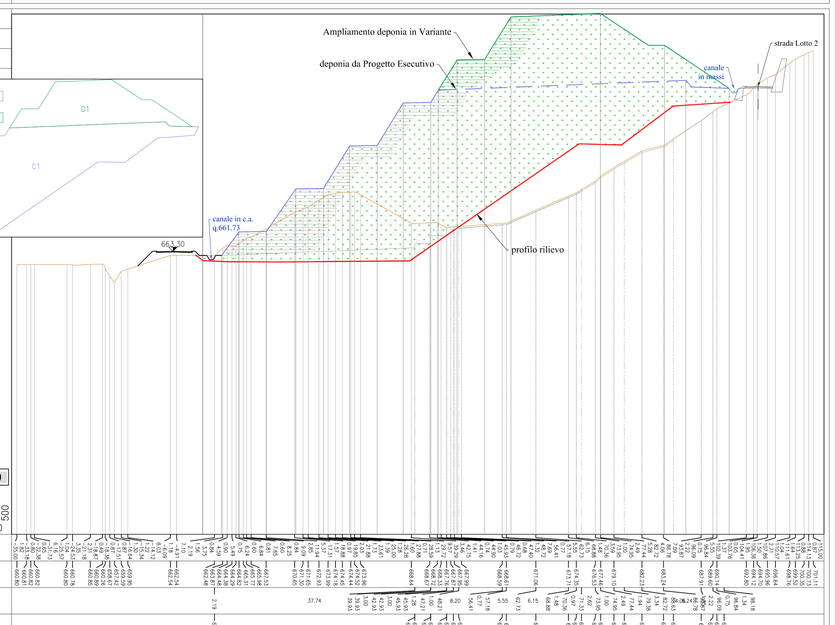

SEZIONE 29- scala 1:500

610 500 500

DISTANZE TERRENO_2013	
QUOTE TERRENO_2013	
DISTANZE BONIFICA_SCOTICO	
QUOTE BONIFICA_SCOTICO	
DISTANZE DEPONIA_PROG	
QUOTE DEPONIA_PROG	

PLANIMETRIA - scala 1:1000

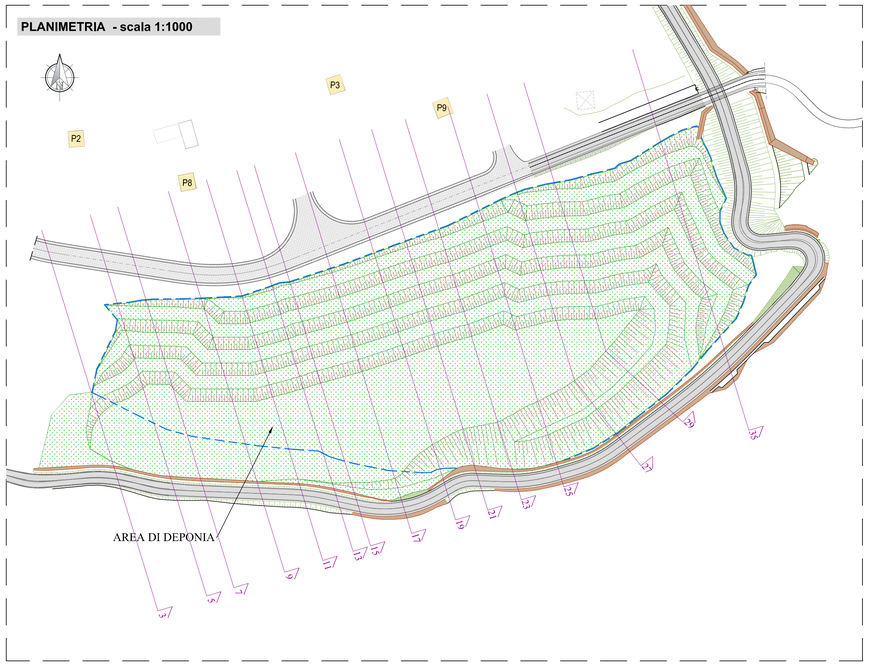

PROFILO ASSE_RIPORTI

SEZIONE 35

PROGRESSIVA 342.85

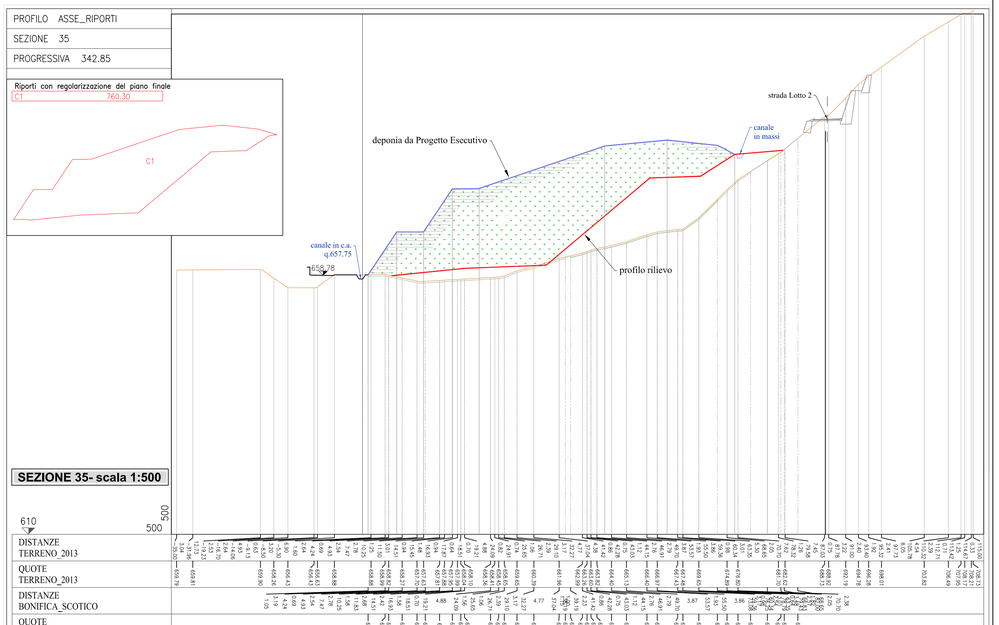

SEZIONE 35- scala 1:500

610 500 500

DISTANZE TERRENO_2013	
QUOTE TERRENO_2013	
DISTANZE BONIFICA_SCOTICO	
QUOTE BONIFICA_SCOTICO	
DISTANZE DEPONIA_PROG	
QUOTE DEPONIA_PROG	

LEGENDA

- Profilo deponia (Progetto Esecutivo).
- Profilo terreno (Rilievo Progetto Esecutivo)
- Profilo terreno (Nuovo Rilievo)
- Profilo aumento di deponia rispetto al Progetto Esecutivo. (Incremento volume +50.000 mc).
- Banche con paramento in Terra rinforzata.
- Area deponia finale (Progetto Esecutivo+Variante).

N.B. :
In fase esecutiva l'impresa predisporrà se necessario sistemi come scogliere per stabilizzare il profilo della scarpata.

LIAISON LYON - TURIN / COLLEGAMENTO TORINO - LIONE

Partie commune franco-italienne
Section transfrontalière

Parte comune italo-francese
Sezione transfrontaliera

NUOVO COLLEGAMENTO INTERNAZIONALE TORINO – LIONE

CUNICOLO ESPLORATIVO DE LA MADDALENA

PROGETTO ESECUTIVO

CUP C11J05000030001

SITO DI DEPOSITO MADDALENA
Variante in opera per aumento deponia

DEPONIA DEL MARINO
Sezioni 27-29-35 - Tav.3 di 3

Responsabile della Progettazione
Dott. Ing. Valter Pelsino
IG INGEGNERIA GEOTECNICA srl

Indice	Data	Modifiche	Concepito da	Controllato da	Validato da
0	16/04/2013	Emissione	M. Ferrero - IG	P. Marcellino - PM	V. Pelsino - IG
A	14/06/2013	Recepimento osservazioni PCM	M. Ferrero - IG	P. Marcellino - PM	V. Pelsino - IG
B	18/11/2013	Variante in opera (B3)	M. Ferrero - IG	P. Marcellino - PM	V. Pelsino - IG
C	10/02/2014	Variante in opera - Rec. prescrizioni DL/LTF (B4)	M. Ferrero - IG	P. Marcellino - PM	V. Pelsino - IG
D	10/03/2014	Recepimento osservazioni PCM (B4)	M. Ferrero - IG	P. Marcellino - PM	V. Pelsino - IG

N° Doc	Fase	Sigla Studio	Emittente	Numero	Indice
	M A D	D E P	B O R	0 0 3 4	D

Stato	Tipo
A	P P L A

INDIRIZZO GED: DEP // // 02 00 00 40 08

SCALA 1:500

PCM
Raggruppamento tra:
GEODATA ENGINEERING (Mandataria)
SYSTRA ITALIA

APPALTATORE
A.T.I. (Mandataria)
IG INGEGNERIA GEOTECNICA
Ditta FRANCO ALDO S.F.jl s.n.c.
EUROSOL PALIMODENA spa
EUROVERDE di Greco Sergio e C. s.n.c.

LTF Lyon Turin Ferroviaire

LTF sas – 109, Avenue de la Liaison – BP 80431 – F-73006 CHAMBERY CEDEX (France)
Tél. : +33 (0)4.79.68.56.56 – Fax : +33 (0)4.79.68.56.75
RCS Chambéry 439 756 952 – TVA FR 03 439 756 952
Propriété LTF Tous droits réservés – Proprietà LTF Tutti i diritti riservati

Ce projet est cofinancé par l'Union européenne (DG-TREN)

Questo progetto è cofinanziato dall'Unione europea (TEN-T)