
Doc. No. 03-558-H9 Rev. 0 - Luglio 2005

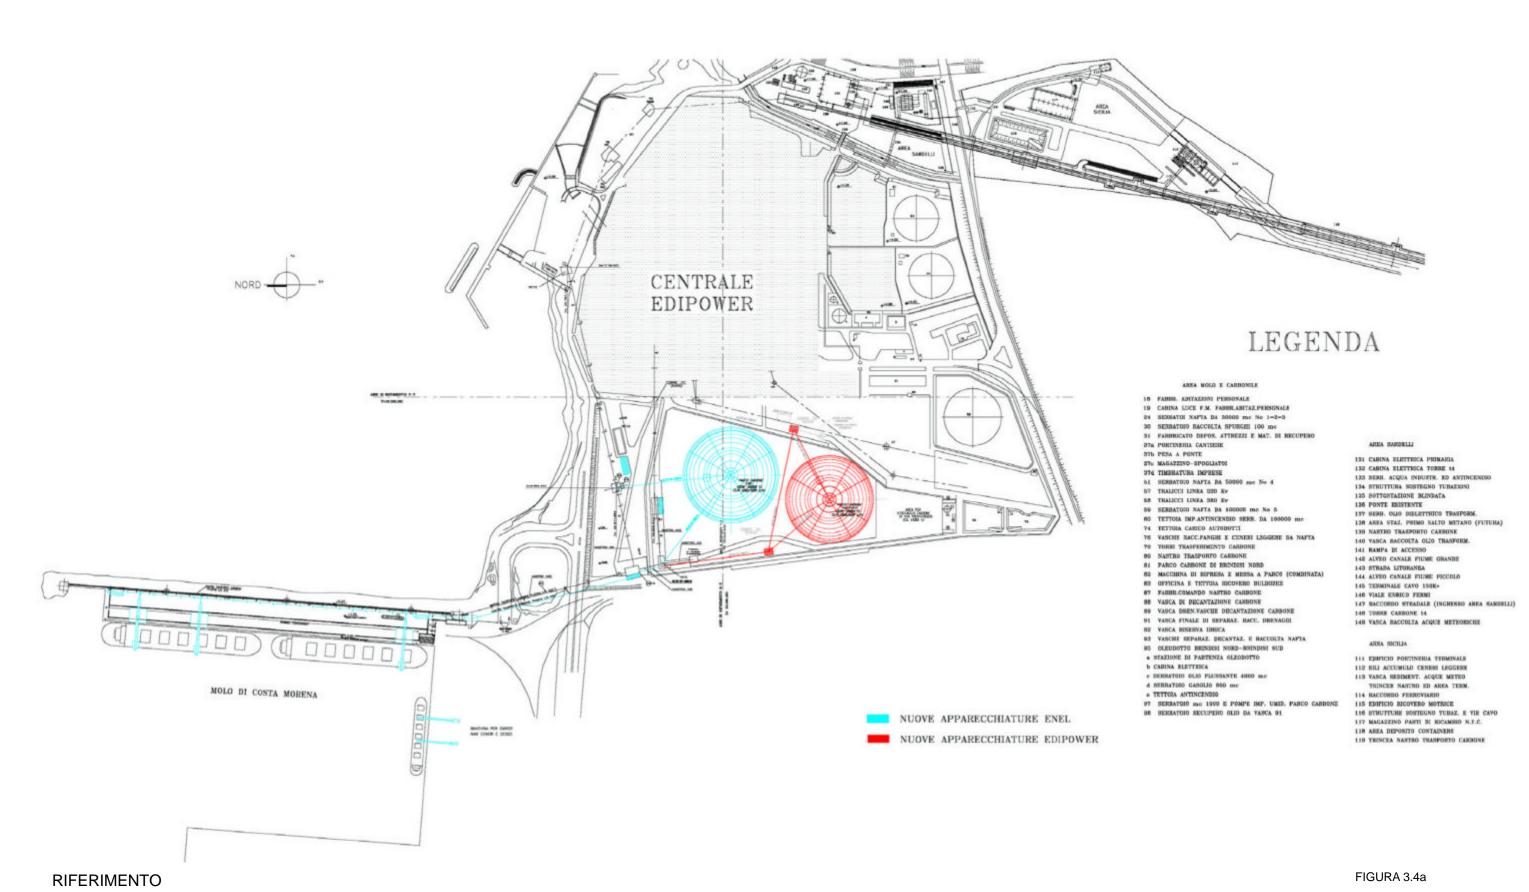

NUOVI INTERVENTI PER L'ADEGUAMENTO DEL SISTEMA DI MOVIMENTAZIONE DEL CARBONE PLANIMETRIA

CENTRALE DI BRINDISI SUD, 15 GIUGNO 2005, AGGIORNAMENTO DEGLI INTERVENTI DI MIGLIORAMENTO DELLA LOGISTICA SBARCO CARBONE PRESSO L'ESISTENTE MOLO DI COSTA MORENA E DELL'ASSE ATTREZZATO, PLANIMETRIA GENERALE - SITUAZIONE FUTURA, SCALA 1:2,000