






TABELLA ASPETTI DEI SEGNALE		C.I.B. DI OCC.	
SEGNALE	ASPETTI	OCC. I	OCC. C2
14	G. G/V	505	505
15	R. G/V, R/V	20	20
24	R. A/V	14	14
25	R. V	20	20
26	R. V	20	20
27	G. G/V, G/V	40	40
28	R. V	15	15
44	R. V	72	72

**REGIMI DI ESERCIZIO**  
 J. EPCC (Telecomando Punto - Punto PFC Foggia)  
 SP. EPCC/POZ (C/TCCDO con sede a Bari L.)  
 SP. EDCO/BN (C/TCCDO con sede a Napoli)

**LIBERTI TRANSITI AMMESSI**  
 BENEVENTO (Prelie A) POTENZA (Ordina)  
 1 - 3 - 7  
 7 - 3 - 6

**REGIMI DI CIRCOLAZIONE**  
 1) Blocco conta-assi con Ordina;  
 2) Blocco conta-assi con Ponte Albarito;  
 3) Blocco Adattato a contorni fissi con Foggia

**INDICATORE DI DIREZIONE**  
 1 POTENZA  
 2 BENEVENTO

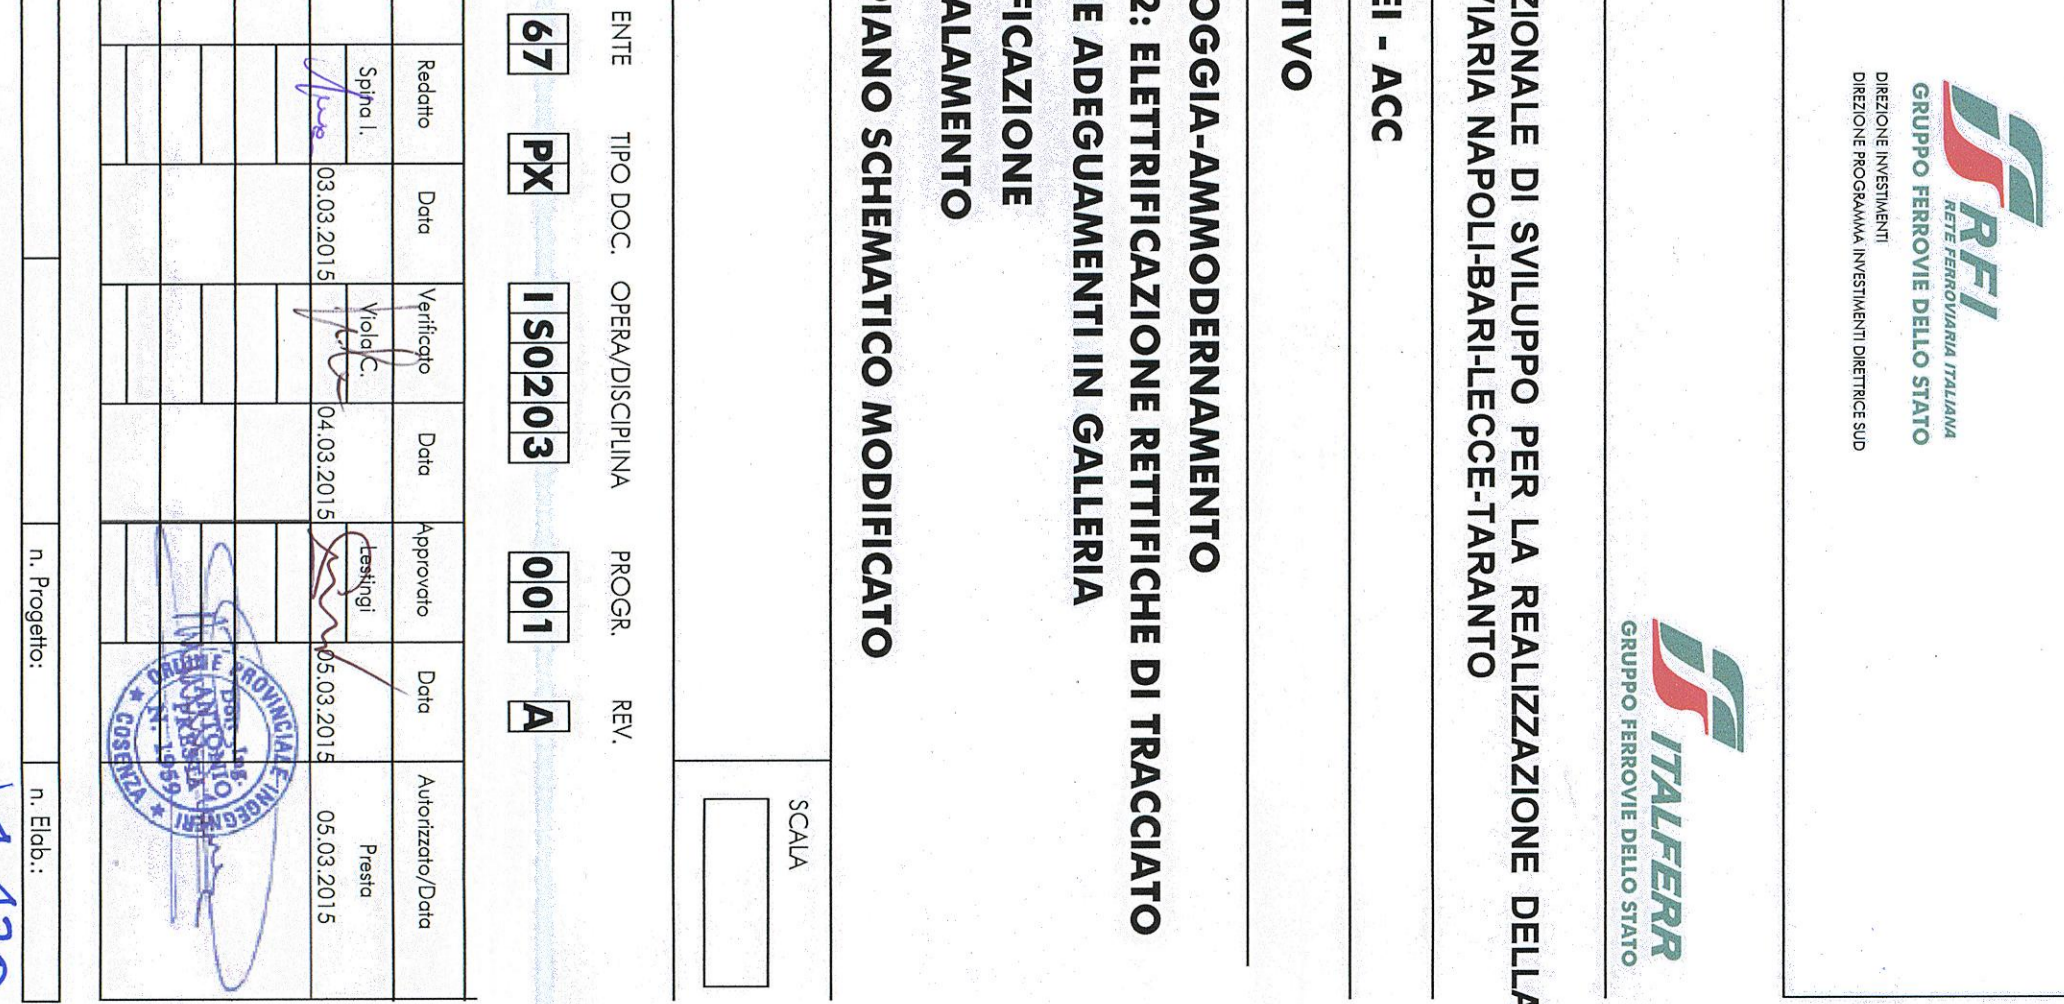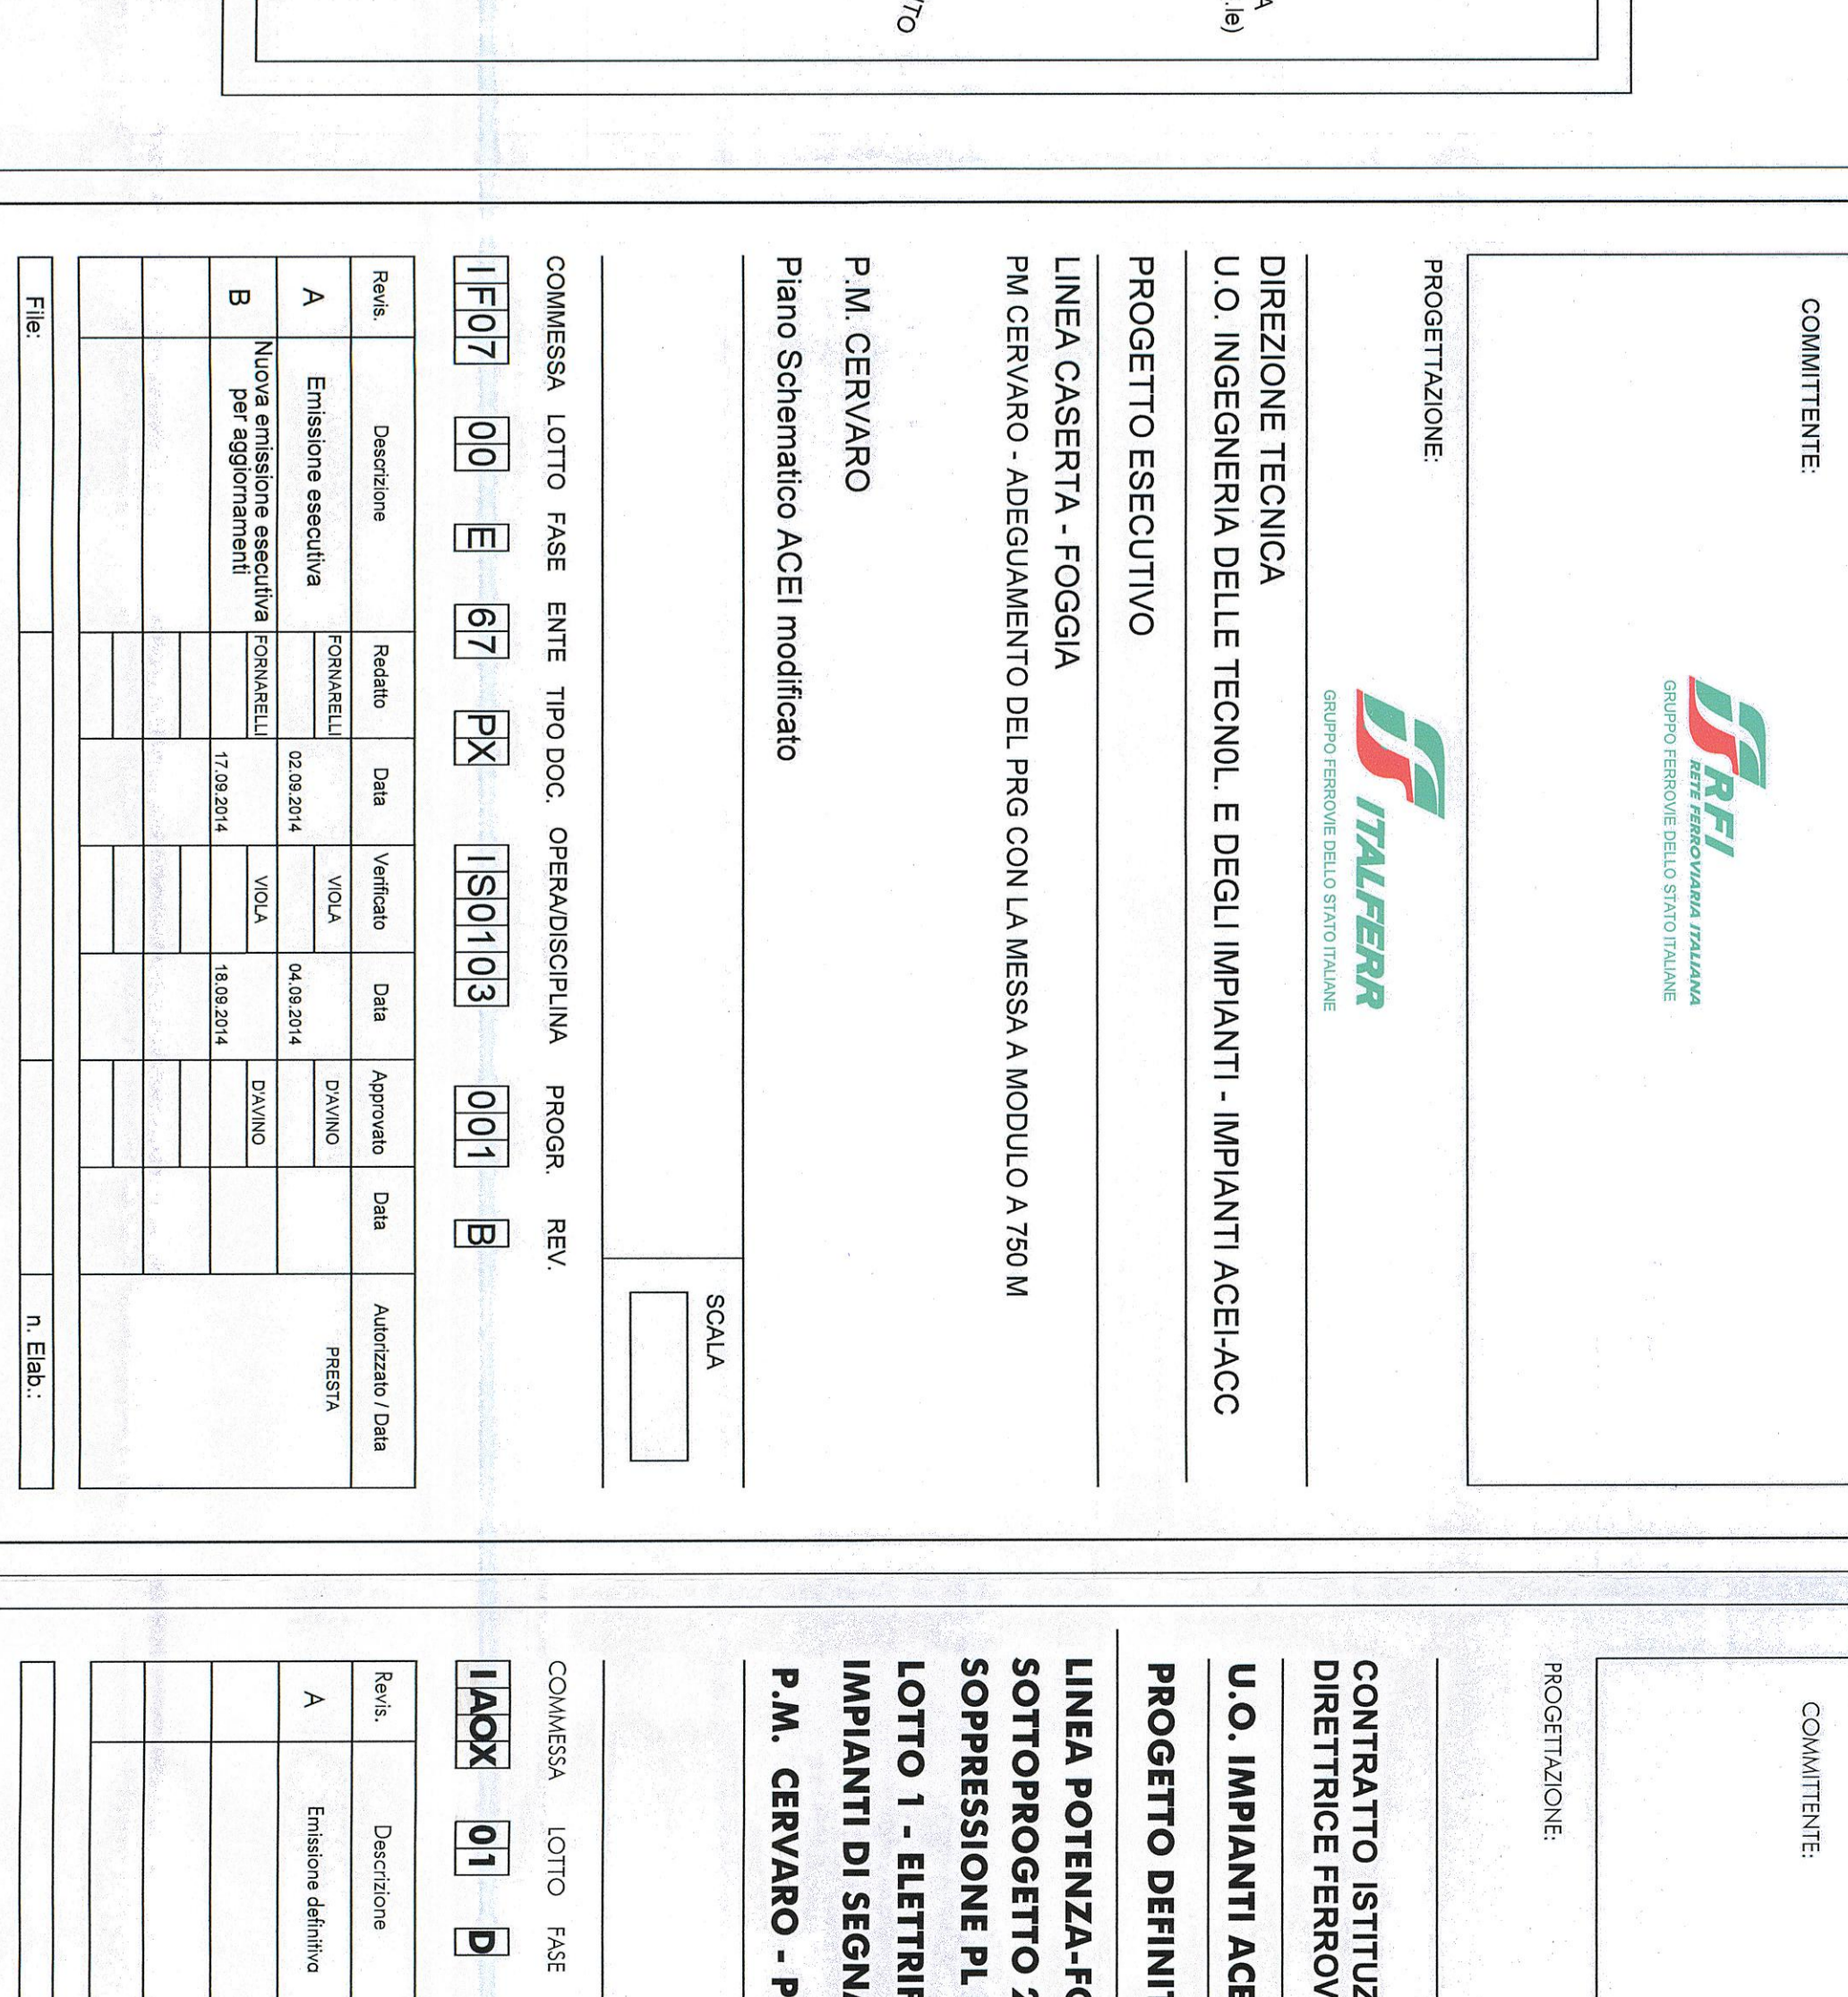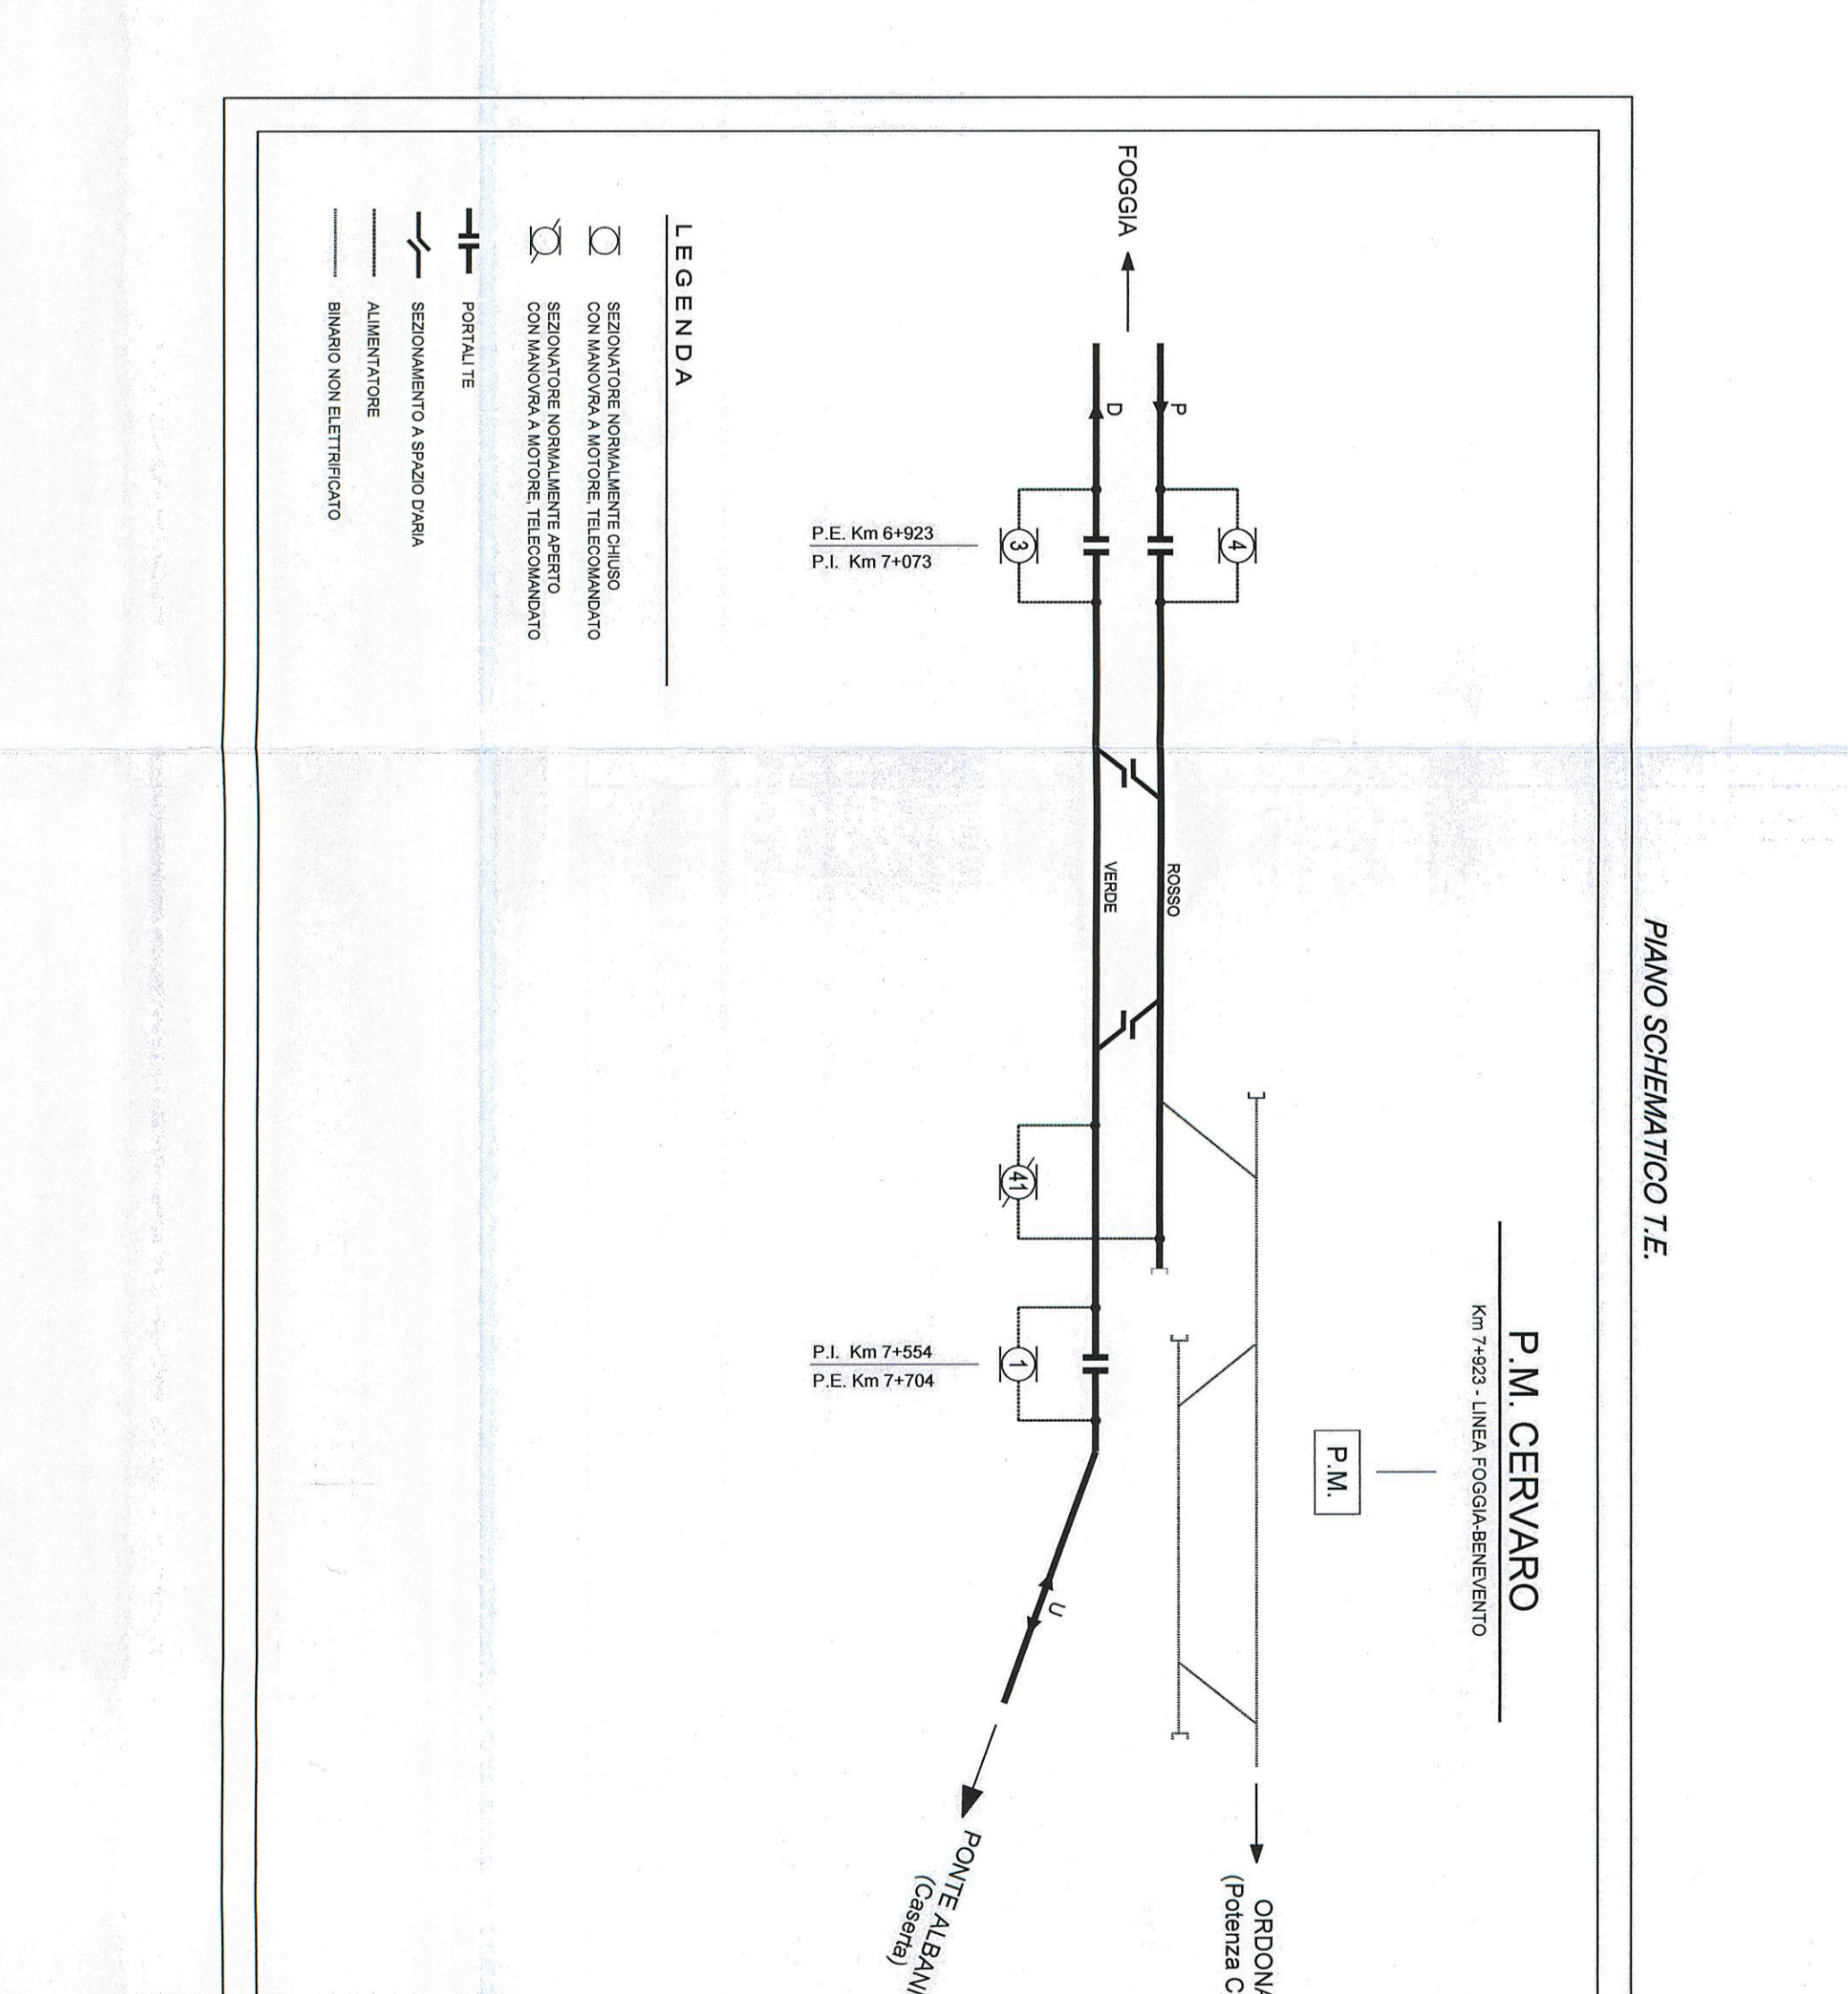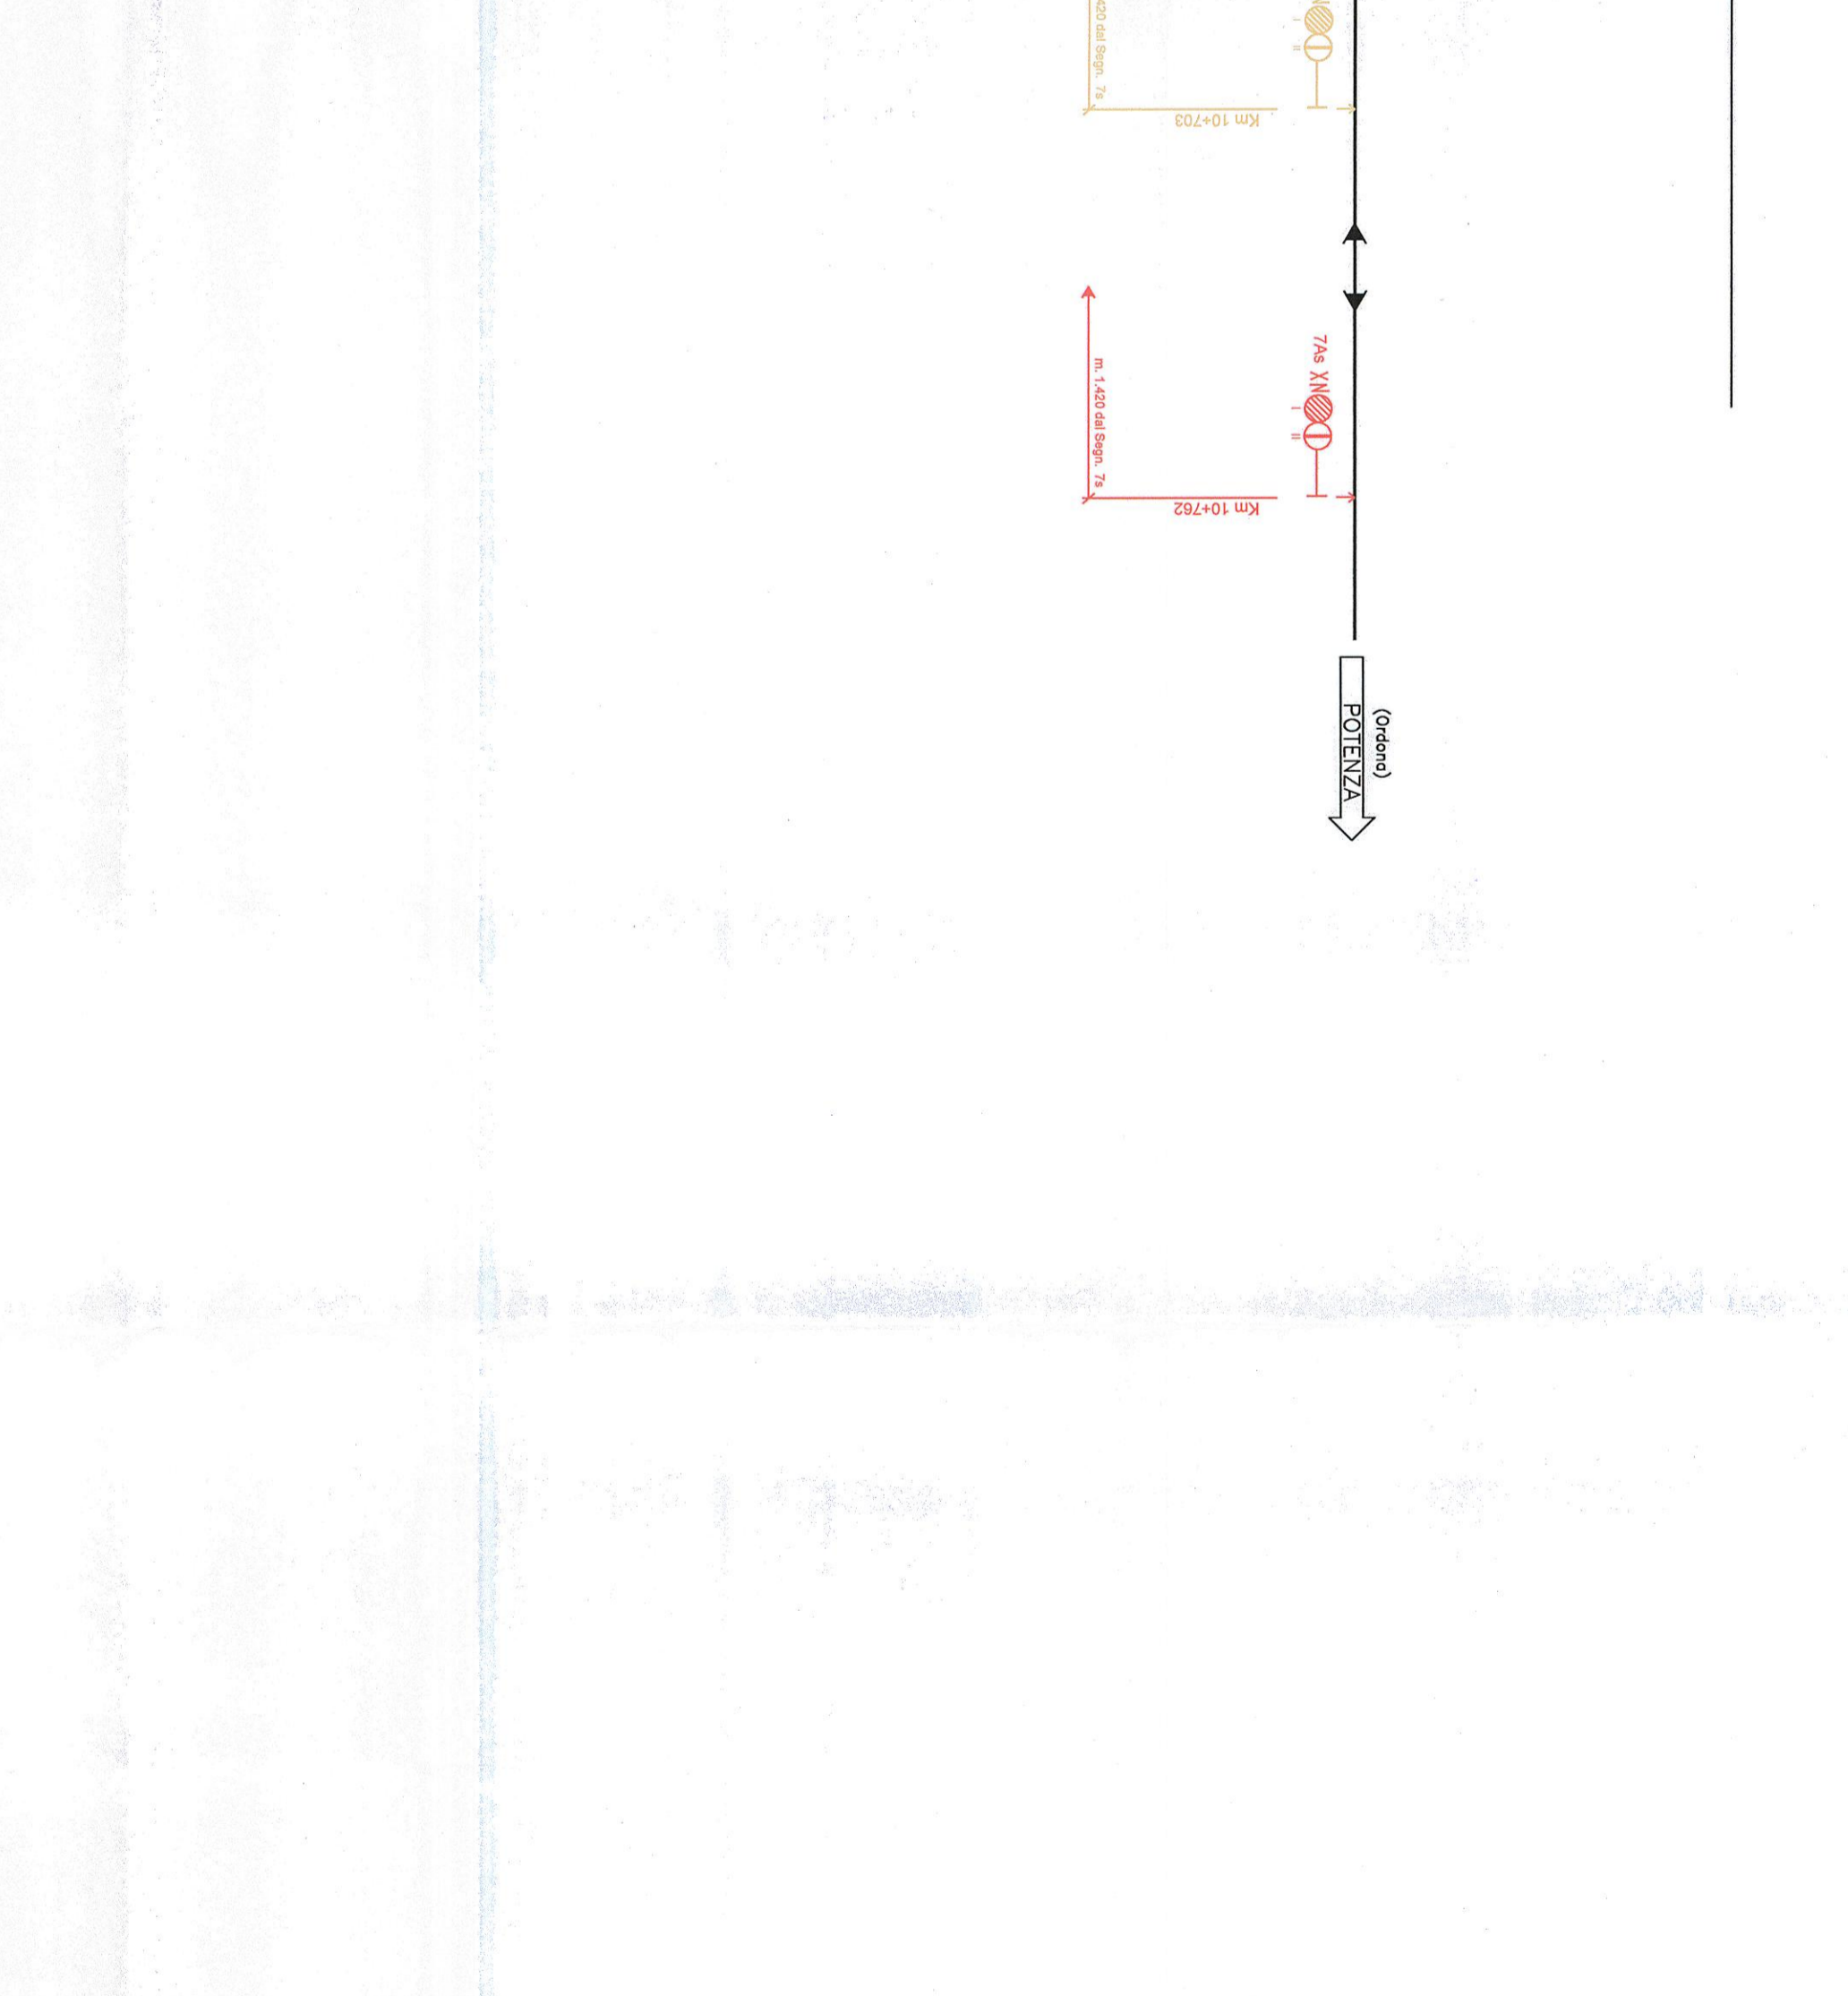 

**COMITENTE:**  
 RFI  
 GRUPPO FERROVIARIO ITALIANO  
 DIREZIONE REGIONALE DELLO STATO  
 DIREZIONE REGIONALE MERIDIONALE

**PROGETTAZIONE:**  
 TALENER  
 GRUPPO ITALIANO S.p.A.

**DIREZIONE TECNICA**  
 U.O. INGEGNERIA DELLE TECNICHE E DEGLI IMPIANTI - IMPIANTI ACEI/AACC

**PROGETTO ESECUTIVO**  
 LINEA CASERTA - FOGGIA  
 P.M. CERVARO - ADEGUAMENTO DEL PRO CON LA MESSA A MODULO A 750 M

**P.M. CERVARO**  
 Piano Schematico ACEI modificato

**COMMESSA LOTTO FASE ENTE TIPO DOC. OPERA/DESCRIZIONE PROG. REV.**  
 I F07 00 E 67 PX I S01103 001 B

Rev.	Descrizione	Redatto	Data	Verificato	Data	Approvato	Data	Adattato/Disa
A	Nuova emissione esecutiva	CONNELLI	02/04/2016	VICOLI	04/04/2016	D'AMICO	02/05/2016	PIRELLA
B	Nuova emissione esecutiva per adeguamenti	CONNELLI	17/09/2016	VICOLI	16/09/2016	CONICO		

**COMITENTE:**  
 RFI  
 GRUPPO FERROVIARIO ITALIANO  
 DIREZIONE REGIONALE DELLO STATO  
 DIREZIONE REGIONALE MERIDIONALE

**PROGETTAZIONE:**  
 TALENER  
 GRUPPO ITALIANO S.p.A.

**CONTRATTO ISTITUZIONALE DI SVILUPPO PER LA REALIZZAZIONE DELLA DIREZIONE TECNICA E DEGLI IMPIANTI - IMPIANTI ACEI/AACC**

**PROGETTO DEFINITIVO**  
 LINEA POTENZA-FOGGIA-AMMODERNAMENTO  
 SOTTOPROGETTO 2: ELETRIFICAZIONE RETTIFICHE DI TRACCIATO  
 SOPPRESSIONE PL E ADEGUAMENTI IN GALLERIA  
 LOTTO 1 - ELETRIFICAZIONE  
 IMPIANTI DI SEGNALEAMENTO

**P.M. CERVARO - PIANO SCHEMATICO MODIFICATO**

**COMMESSA LOTTO FASE ENTE TIPO DOC. OPERA/DESCRIZIONE PROG. REV.**  
 I A0X 01 B 67 PX I S02103 001 A

Rev.	Descrizione	Redatto	Data	Verificato	Data	Approvato	Data	Adattato/Disa
A	Emissione definitiva	PIRELLA	02/03/2015	VICOLI	02/03/2015	PIRELLA	02/03/2015	