


BATTIPALIA - POTENZA CENTRALE
LINEE : POTENZA CEN-TARANTO
Fossilia - Potenza Centrale
STAZIONE DI POTENZA CENTRALE
PIANO SCHEMATICO DELL'A.C.E.I.

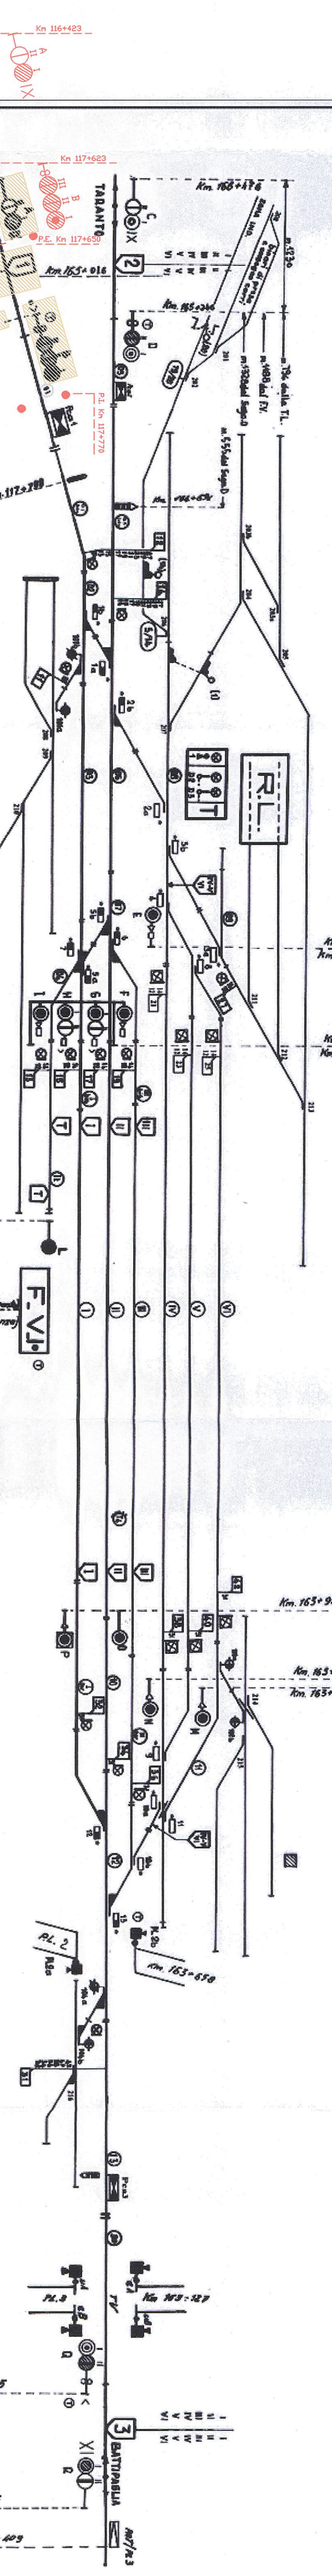

102008 - Aggiornamento da: 308 - Prog. IS 572008 (IQ-Gigante)
 072006 - Modifica segnalamento. (Prog. IS 542003) (IQ)
 1206 - modifica denominazione - (IQ - Nardella)


 3-11-2






1170
 1211
 1212
 3-11-2



COMMITTENTE:
RFI
 GRUPPO FERROVIE ITALIANE
 RETE FERROVIARIA ITALIANA
 GRUPPO FERROVIE DELLO STATO
 DIRETTORE REGIONALE
 DIREZIONE REGIONALE ISTRUMENTI ELETTRICI E S.P.

PROGETTAZIONE:
ITALFER
 GRUPPO FERROVIE DELLO STATO

CONTRATTO ISTITUZIONALE DI SVILUPPO PER LA REALIZZAZIONE DELLA
 DIRETTRICE FERROVIARIA NAPOLI-BARI-LECCE-TARANTO
U.O. IMPIANTI ACEI - ACC
PROGETTO DEFINITIVO
LINEA POTENZA-FOGGIA-AMMODERNAMENTO
SOTTOPROGETTO 2: ELETRIFICAZIONE RETIFICHE DI TRACCIATO
SOPPRESSIONE PL E ADEGUAMENTI IN GALLERIA
LOTTO 1 - ELETRIFICAZIONE
IMPIANTI DI SEGNALAMENTO
POTENZA CENTRALE - PIANO SCHEMATICO MODIFICATO

SCALA

COMMESSA: LOTTO FASE ENTE TIPO DOC. OPERA/DISCIPLINA PROGR. REV.

IAOX 01 D 67 PX ISO303 001 A

Revis.	Descrizione	Redatto	Data	Verificato	Data	Approvato	Data	Autore/Rev.
A	Emissioni definitive	Vogf	03/03/2015	Vogf	04/03/2015	Vogf	07/03/2015	Vogf

L1472