

CONTRATTO ISTITUZIONALE DI SVILUPPO PER LA REALIZZAZIONE DELLA
 DIRETTRICE FERROVIARIA NAPOLI-BARI-LECCE-TARANTO

U.O. IMPIANTI ACEI - ACC

PROGETTO DEFINITIVO

LINEA POTENZA-FOGGIA-AMMODERNAMENTO
 SOTTOPROGETTO 2: ELETRIFICAZIONE RETTIFICHE DI TRACCIATO
 SOPPRESSIONE PI E ADEGUAMENTI IN GALLERIA

LOTTO 1 - ELETRIFICAZIONE
 IMPIANTI DI SEGNALAMENTO

S. NICOLA DI MELFI - PIANO SCHEMATICO MODIFICATO


SCALA

| | | | | | | | |
|----------|-------|------|------|-----------|------------------|--------|------|
| COMMESSA | LOTTO | FASE | ENTE | TIPO DOC. | OPERA/DISCIPLINA | PROGR. | REV. |
| IAOX | 01 | D | 67 | PX | IS0503 | 001 | A |

| Revis. | Descrizione | Redatto | Data | Verificato | Data | Approvato | Data | Autore/Revisore/Data |
|--------|----------------------|---------|------------|------------|------------|-----------|------------|---|
| A | Emissione definitiva | V.P.C. | 03.03.2015 | V.L.C. | 04.03.2015 | [Firma] | 05.03.2015 | Preside ROMANZIALE INGEGNERIA S.p.A. 1989 |

| | | | | | | | | |
|--------------------------|------------|-------------|------|----------|------|--------|-------|------------|
| AREA RETE | Progr: | ROMANO | Riv: | CARECCIA | Dis: | ROMANO | Data: | 13.11.1992 |
| SERVIZIO POT. E SVILUPPO | Disco/File | SNACCEL/DVG | | | | | | |

n. Elab.: **L1.476**

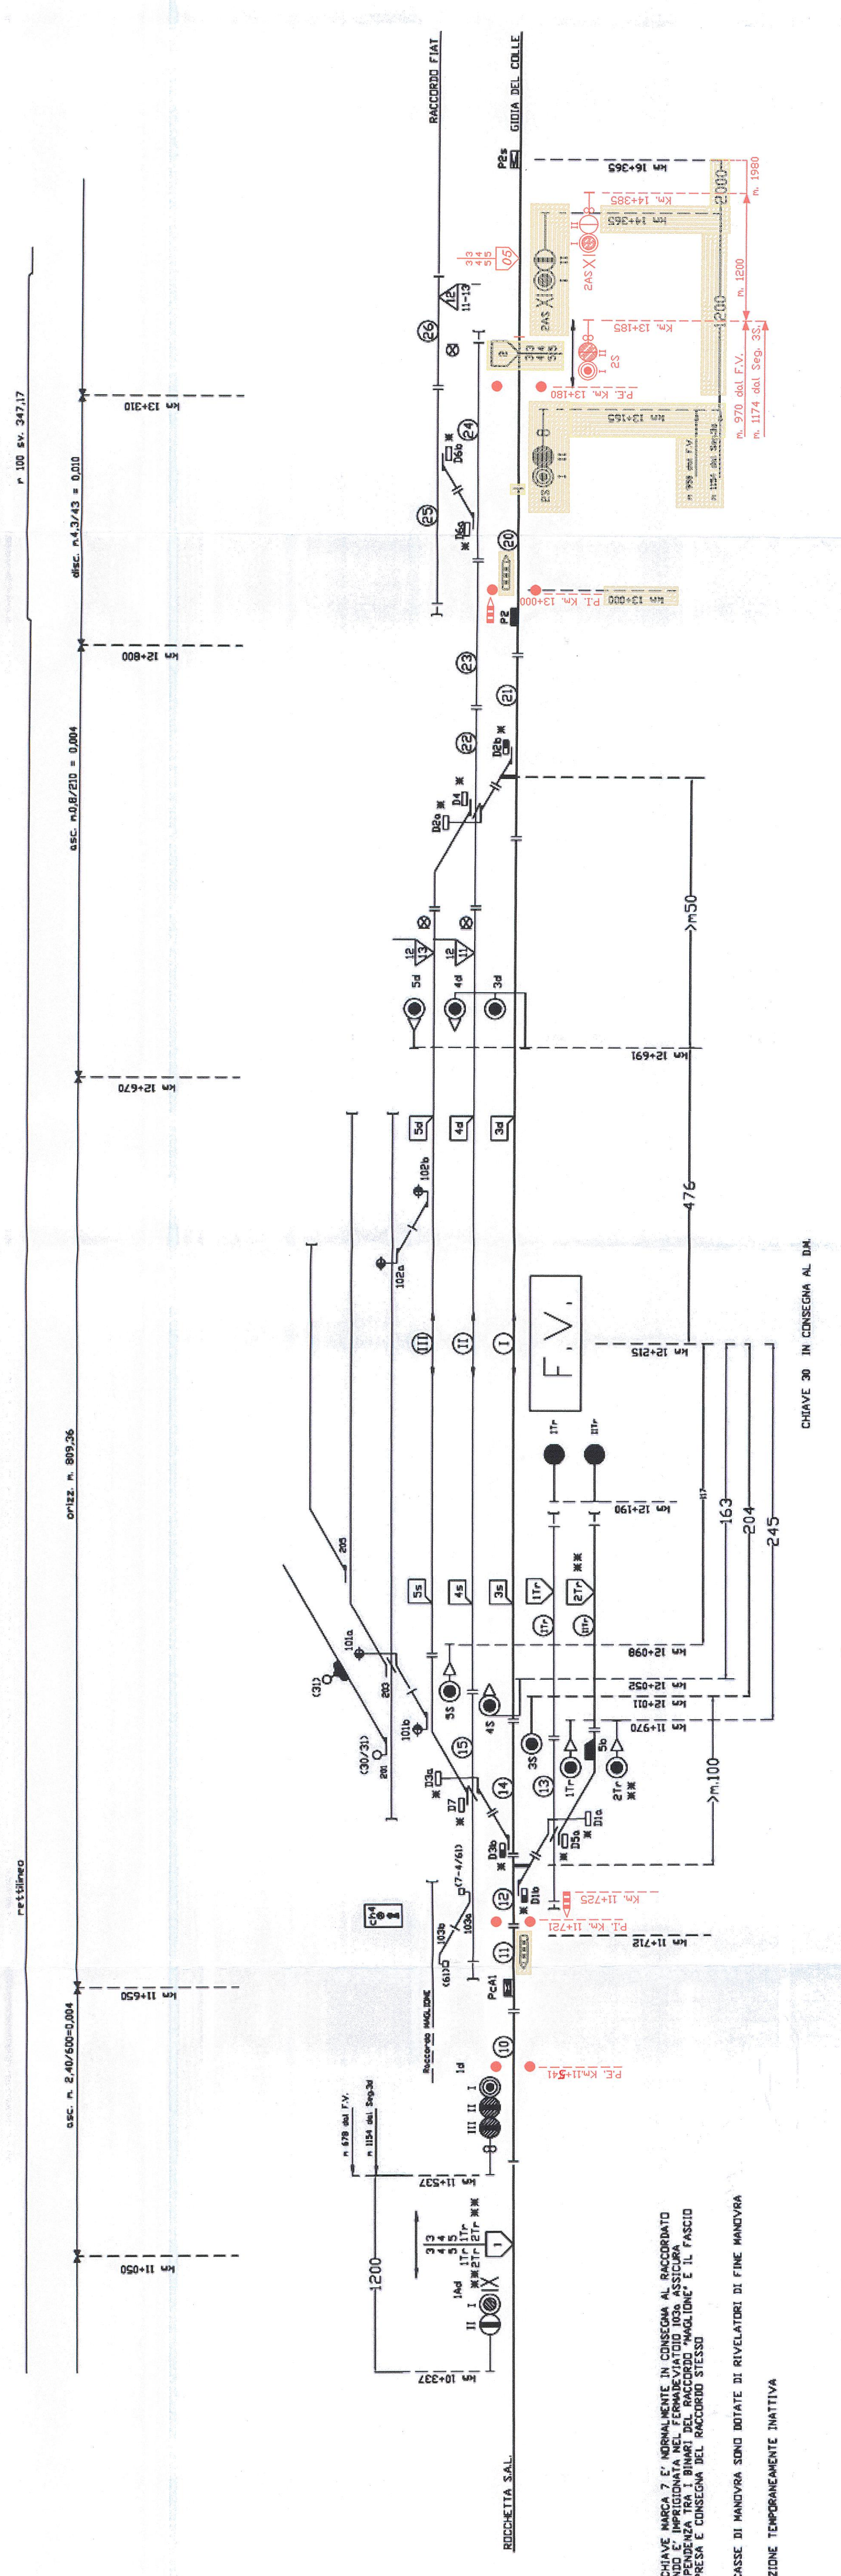

20/05/2011 - Attivazione Raccordo MAGLIONE (Prog. IS 56/2010) - De Bene
 05/2006 - Conferimento aspetto di Gk ai segnali di avviso "IAG" e "2As". (Prog. IS 22/06) (FD)
 15/09/99 - Adeguamento disegno CAD-Balzano)
 28/09/96 - Sostituzione il lucido precedente - (Vellelma)

LA CHIAVE MARCA 7 E' NORMALMENTE IN CONSEGNA AL RACCORDO
 QUANDO E' IMPRIGIONATA NEL FERMAVEICOLI 103. ASSICURA
 INDIPENDENZA TRA I BINARI DEL RACCORDO "MAGLIONE" E IL FASCIO
 DI PRESA E CONSEGNA DEL RACCORDO STESSO

* LE CASSE DI MANOVRA SONO DOTATE DI RIVELATORI DI FINE MANOVRA

** FUNZIONE TEMPORANEAMENTE INATTIVA

CHIAVE 30 IN CONSEGNA AL DIM

| | |
|--------------------------------|-----------|
| di bene | di bene |
| Balzano | Balzano |
| Balzano | Balzano |
| Prodotto | Prodotto |
| MODIFICA | MODIFICA |
| Disegnato | Disegnato |
| Linea: ROCCHETTA SA-GIOIA D.C. | Impianto: |
| Stazione: S.NICOLA DI MELFI | I 0/19/2 |
| Oggetto: | Tav: |
| PIANO SCHEMATICO | 00 |