

CARATTERISTICHE DELLE LINEE DI CONTATTO

- Binari di corsa - Catenaria 440mmq:
 - n°2 Code Portanti Cu 120mmq - Tiro 2x1000daN (a 15°C)
 - n°2 Fili di contatto Cu-Ag 100mmq - Tiro 2x750daN con regolazione automatica
- Binari secondari - Catenaria 220mmq:
 - n°1 Corda Portante Cu 120mmq - Tiro 819daN (a 15°C)
 - n°1 Filo di contatto Cu-Ag 100mmq - Tiro 750daN con regolazione automatica
- Circuito di messa a terra e protezione TE
 - n°2 corde nude TACSRS Ø15,82mm (170mmq) - Tiro (a 15°C) 2x350daN fisso



LEGENDA COLORI:

- Costruzioni
- Rimozioni

LEGENDA SIMBOLI L.D.C.

Conduzione attiva	□	Palo LSU con sospensioni su mensola
Conduzione inattiva	▨	tubo in acciaio
Omologazione cond. TE con n°2 C.P. fissa e n°2 C.C. con regolazione automatica del tiro con sistema a reglie e contrappesi	→	Portale di omologaggio tralicciato (dis. E55016)
F.C. con regolazione automatica del tiro	→	Sospensione da galleria a traversa isolata
P.C. con regolazione automatica del tiro con sistema a reglie e contrappesi	→	Tirante a terra singolo
Omologazione F.C./C.P. senza regolazione automatica del tiro	→	Tirante a terra doppio
Collegamento di alimentazione costituito da n°4 corde Cu 155mmq	→	Circolo di terra in doppio conduttore nudo TACSRS Ø15,82mm
Sezionatore aereo motorizzato e sezionatore aereo motorizzato e telecomandato, nominalmente chiuso	⊗	Attraverso aereo circuito di terra in doppia corda Cu 120mmq
Isolatore di sezione percorribile	⊕	Dispensore di terra
Binario non elettrificato	⊖	Dispensore di terra profondo
Omologaggio isolato circuito di terra	⊖	Limitatore di tensione bidirezionale
	⊖	Diodo

NOTE:

- Le caratteristiche tecniche degli impianti TE sono conformi a quanto riportato nel documento: RFI DTG STS ENE SP FS TE 210 A - CAPITOLATO TECNICO T.E. ED. 2014 e negli elaborati in esso richiamati.
- Elaborati di riferimento:
 - Tabella Impiego blocchi IAOX20D18TTL.C0000001;
 - Piano di elettrificazione della stazione di Avigliano L. IAOX201P8L.C1600001A


Nota sulle progressive chilometriche

Le intersezioni (linee elettriche, idrauliche ecc.) sono rappresentate utilizzando le progressive storiche, invece le progressive riportate in corrispondenza di ciascuna opera (pila, strada, galleria, etc.) sono quelle "di cantiere" e sono state determinate sommando, alla p.k. storica, i chilometri percorsi lungo l'asse di progetto della linea, tra l'opera e la stazione piano (senza considerare i chilometri percorsi in galleria, in viadotto, in traliccio, ecc.).

Più dettagliatamente, ogni opera è stata riferita al punto p.k. storico, e da questo punto è stato assunto in corrispondenza dell'asse del fabbricato viaggiatori della Stazione CASTEL LACOPESOLE al km 94+468,64 della linea storica FS-72.

Si assumeva che il suddetto criterio di individuazione delle p.k. di "cantiere" di ciascuna opera potesse determinare le distanze con le p.k. "storiche" con le quali vengono rappresentate le opere d'arte, fermo restando la validità della reciproca ubicazione negli elaborati grafici di progetto.

Le progressive storiche sono indicate fra parentesi quadre.

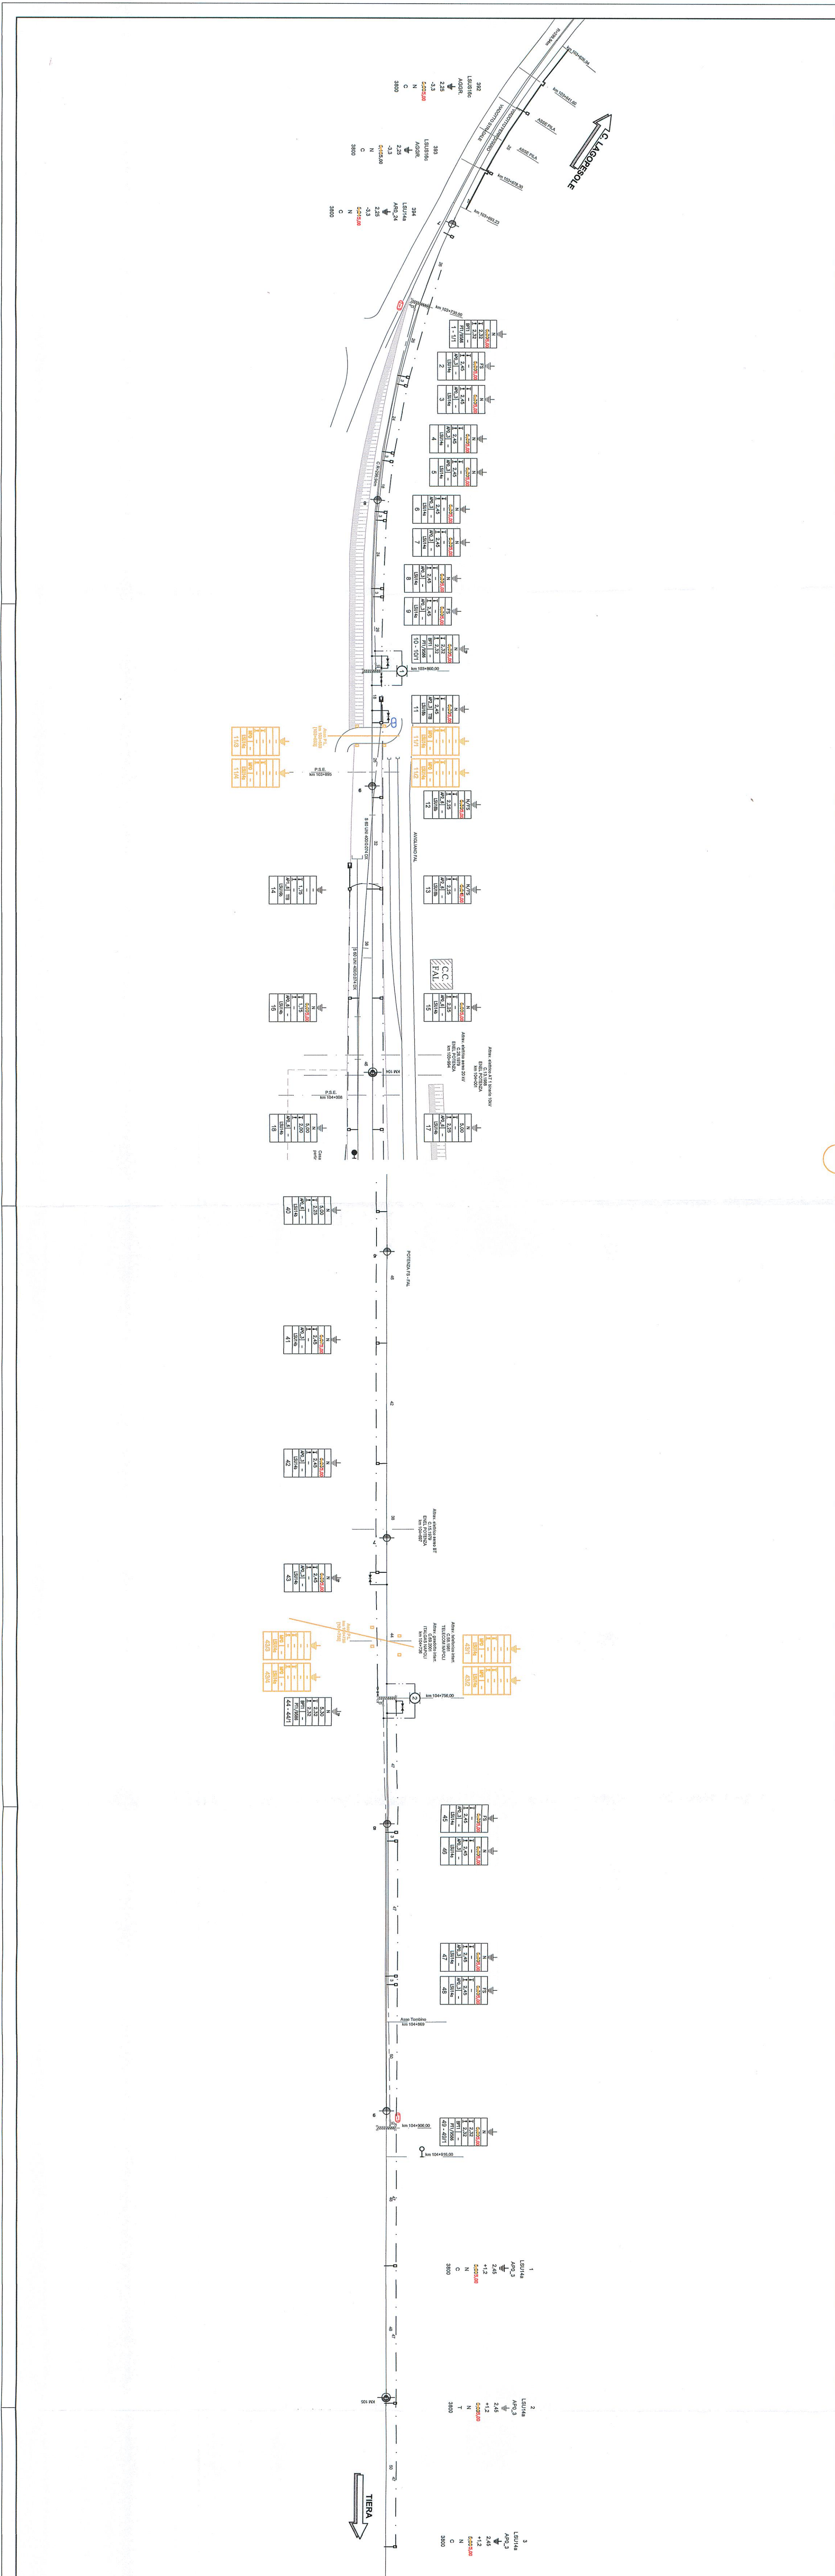

COMMITTENTE:



PROGETTAZIONE:

ITALFER
GRUPPO FERROVIE DELLO STATO ITALIANO

CONTRATTO ISTITUZIONALE DI SVILUPPO PER LA REALIZZAZIONE DELLA DIRETTRICE FERROVIARIA NAPOLI-BARI-LECCE-TARANTO

U.O. ENERGIA E IMPIANTI DI TRAZIONE ELETTRICA

PROGETTO DEFINITIVO

LINEA POTENZA-FOGGIA - AMMODERNAMENTO SOTTOPROGETTO 2 - ELETTRIFICAZIONE, RETTIFICHE DI TRACCIATO, SOPPRESSIONE P.L. E CONSOLIDAMENTO SEDE LOTTO 2 - RETTIFICHE DI TRACCIATO, SOPPRESSIONE P.L. E CONSOLIDAMENTO SEDE

Impianti TE Linea di contatto 3kVacc - Raccolta stralci planimetrici con enti interessati alle lavorazioni di rimozioni P/Innovi cavaleferrovia - Stazione Avigliano L.

SCALA: 1:1000

COMMESSA	LOTTO	FASE	ENTE	TIPO DOC.	OPERAZIONE/SCALINA	PROGR.	REV.

Rev.	Descrizione	Redatto	Data	Verificato	Data	Approvato	Data	Autore
A	Emissione Esecutiva	[Signature]	02/01/15	[Signature]	02/01/15	[Signature]	02/01/15	[Signature]

I.A.O.X.20D18P7L.C1600001A.FDE.AVIGLIANO.DWG

In. EMB.

12.252.3