


# Carta Ubicazione Pozzi Idrici

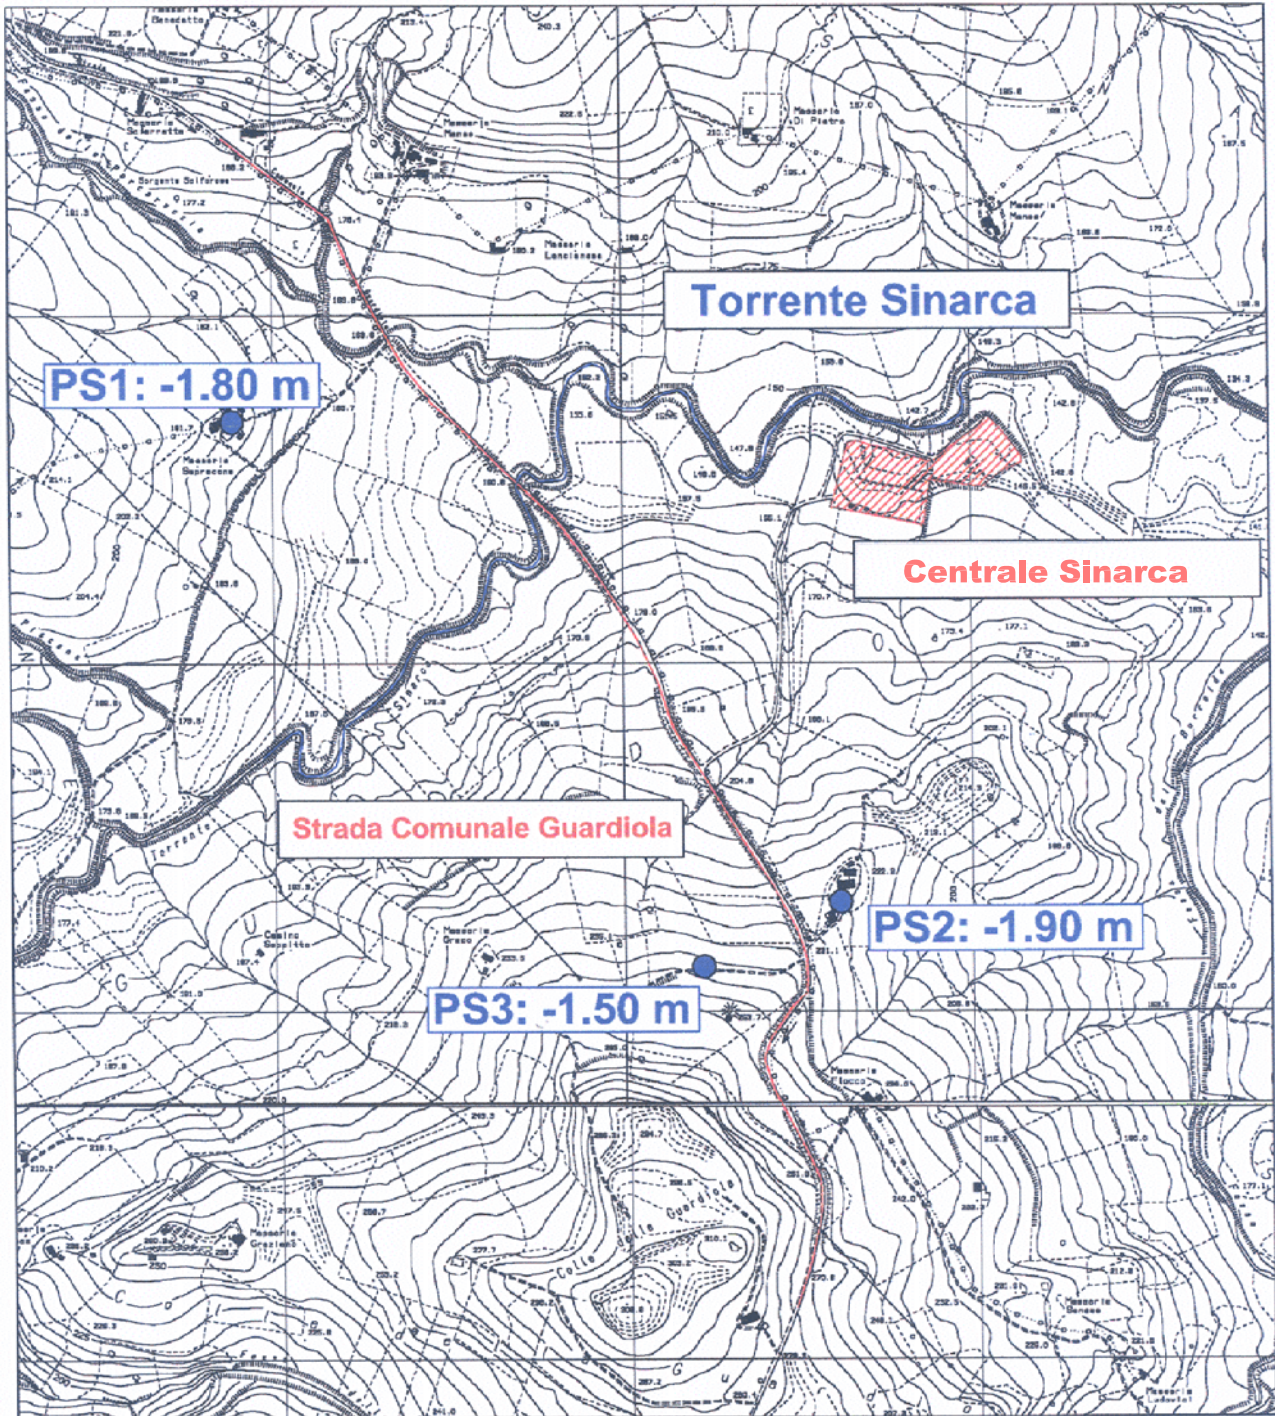

Scala 1 : 10.000



## Legenda

- Ubicazione Pozzi con Quota del Livello Idrico dal p.c.