


### SEZ. W-W




DISTANZE PROGRESSIVE	0	3.61
DISTANZE PARZIALI	3.21	
QUOTE	424.30 424.30	424.36
DISTANZE PROGRESSIVE	0.00 0.60	4.21
DISTANZE PARZIALI	0.60	3.61
QUOTE	424.25 424.30	424.36

### SEZ. Y-Y MURO A SECCO

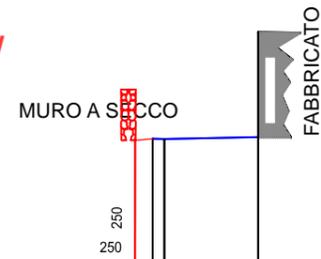


DISTANZE PROGRESSIVE	0	3.32	6.07
DISTANZE PARZIALI	3.32	2.75	
QUOTE	420.06	420.18	421.48
DISTANZE PROGRESSIVE	0.00 0.68	4.00	6.75
DISTANZE PARZIALI	0.68	3.32	2.75
QUOTE	420.00 420.06	420.18	420.25

### SEZ. X-X

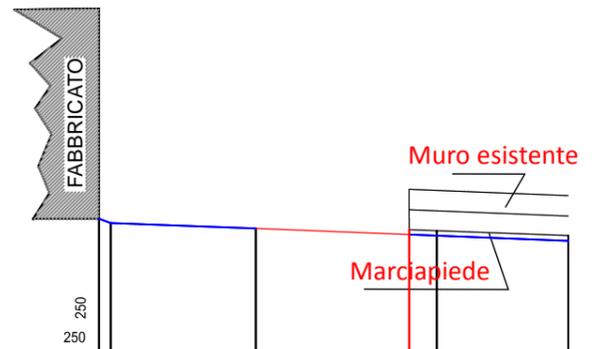

DISTANZE PROGRESSIVE	0.40	5.37	11.57	412.09
DISTANZE PARZIALI	0.40	4.97	6.20	4.50
QUOTE	412.62	412.38	412.26	529.87
DISTANZE PROGRESSIVE	0.40		10.62	
DISTANZE PARZIALI	0.40	10.22		
QUOTE	412.52		412.13 412.28	

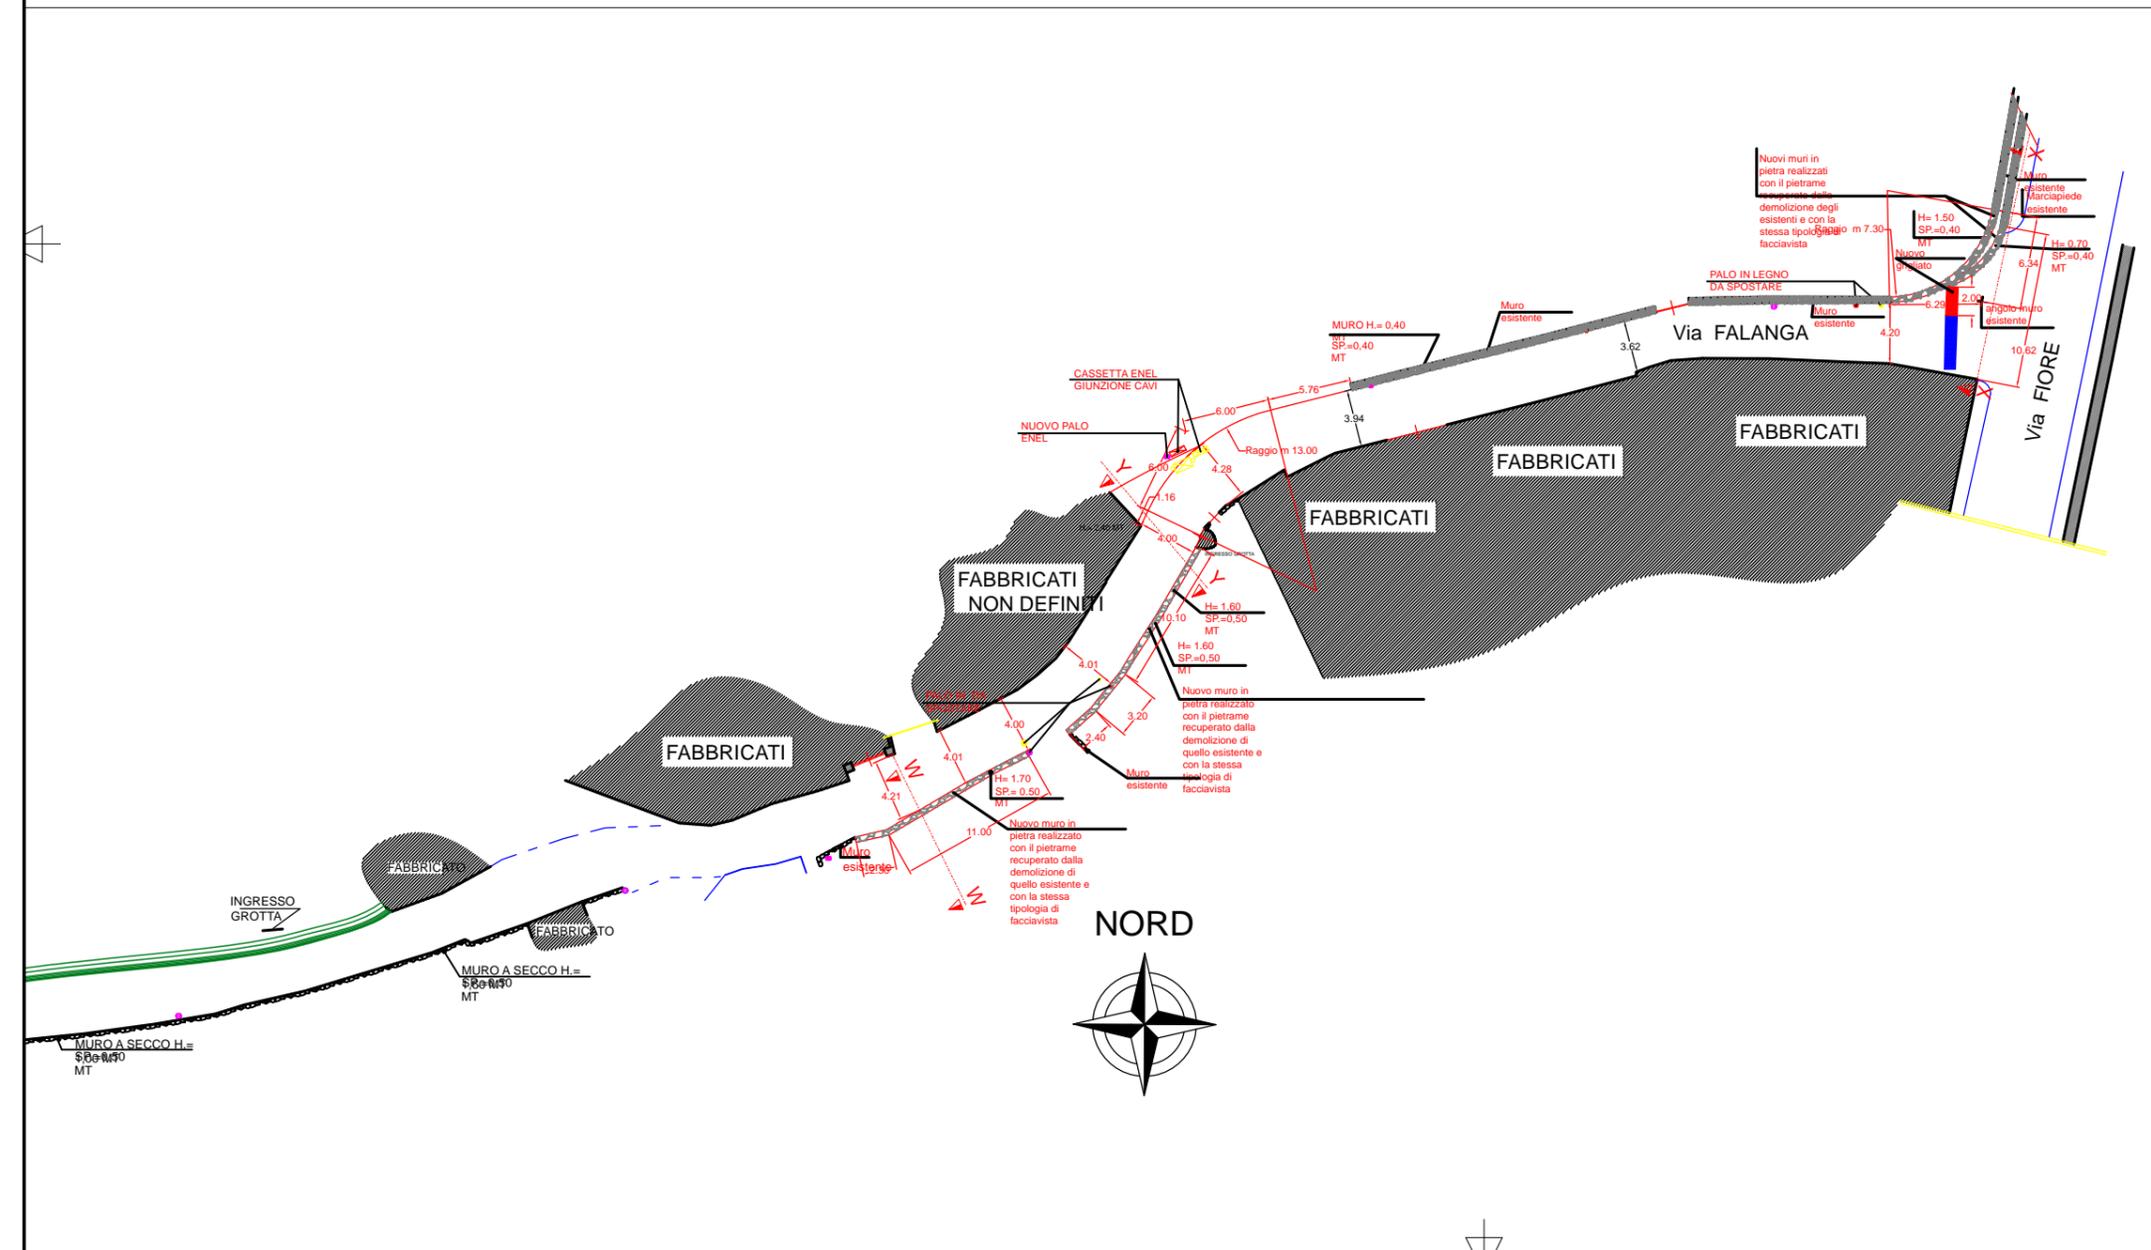

0	APR 2015	PRIMA EMISSIONE	STEAM	STEAM	IGT
REV.	DATA/DATE	DESCRIZIONE/DESCRIPTION	ESEGUITO	CONTROLLATO	APPROVATO



CLIENTE/CIENT:	PROGETTO/PROJECT:
ISCHIA GEOTERMIA Srl	IMPIANTO PILOTA GEOTERMICO SERRARA FONTANA (NA)

TITOLO/TITLE:  
**AMPLIAMENTO TRATTO INIZIALE VIA FALANGA da Km 0+0 a Km 0+II STATO MODIFICATO**

CONVENZIONE	FORMATO	SCALA	DISEGNO No./DRAWING No.	REV.	N° SHEET
	A3	Varie	COMMESSA GRUPPO VERSIONE TIPO	0	2/3

NOTA GENERALE:  
 IL PRESENTE ELABORATO PROGETTUALE E' DI PROPRIETA' DI ITWALKWV GEOTERMIA ITALIA S.p.A. E' FATTO DIVIETO A CHIUNQUE DI PROCEDERE, IN QUALSIASI MODO E SOTTO QUALSIASI FORMA, ALLA SUA RIPRODUZIONE, ANCHE PARZIALE, OVVERO DI DIVULGARLA A TERZI QUALSIASI INFORMAZIONE IN MERITO, SENZA PREVENTIVA AUTORIZZAZIONE RILASCIATA PER SCRITTO DA ISCHIA GEOTERMIA SRL.