


Opere in progetto

NOTA: all'interno del riquadro rosso si è provveduto ad aggiornare e modificare il progetto CORINE sulla base dei sopralluoghi condotti e di foto interpretazioni

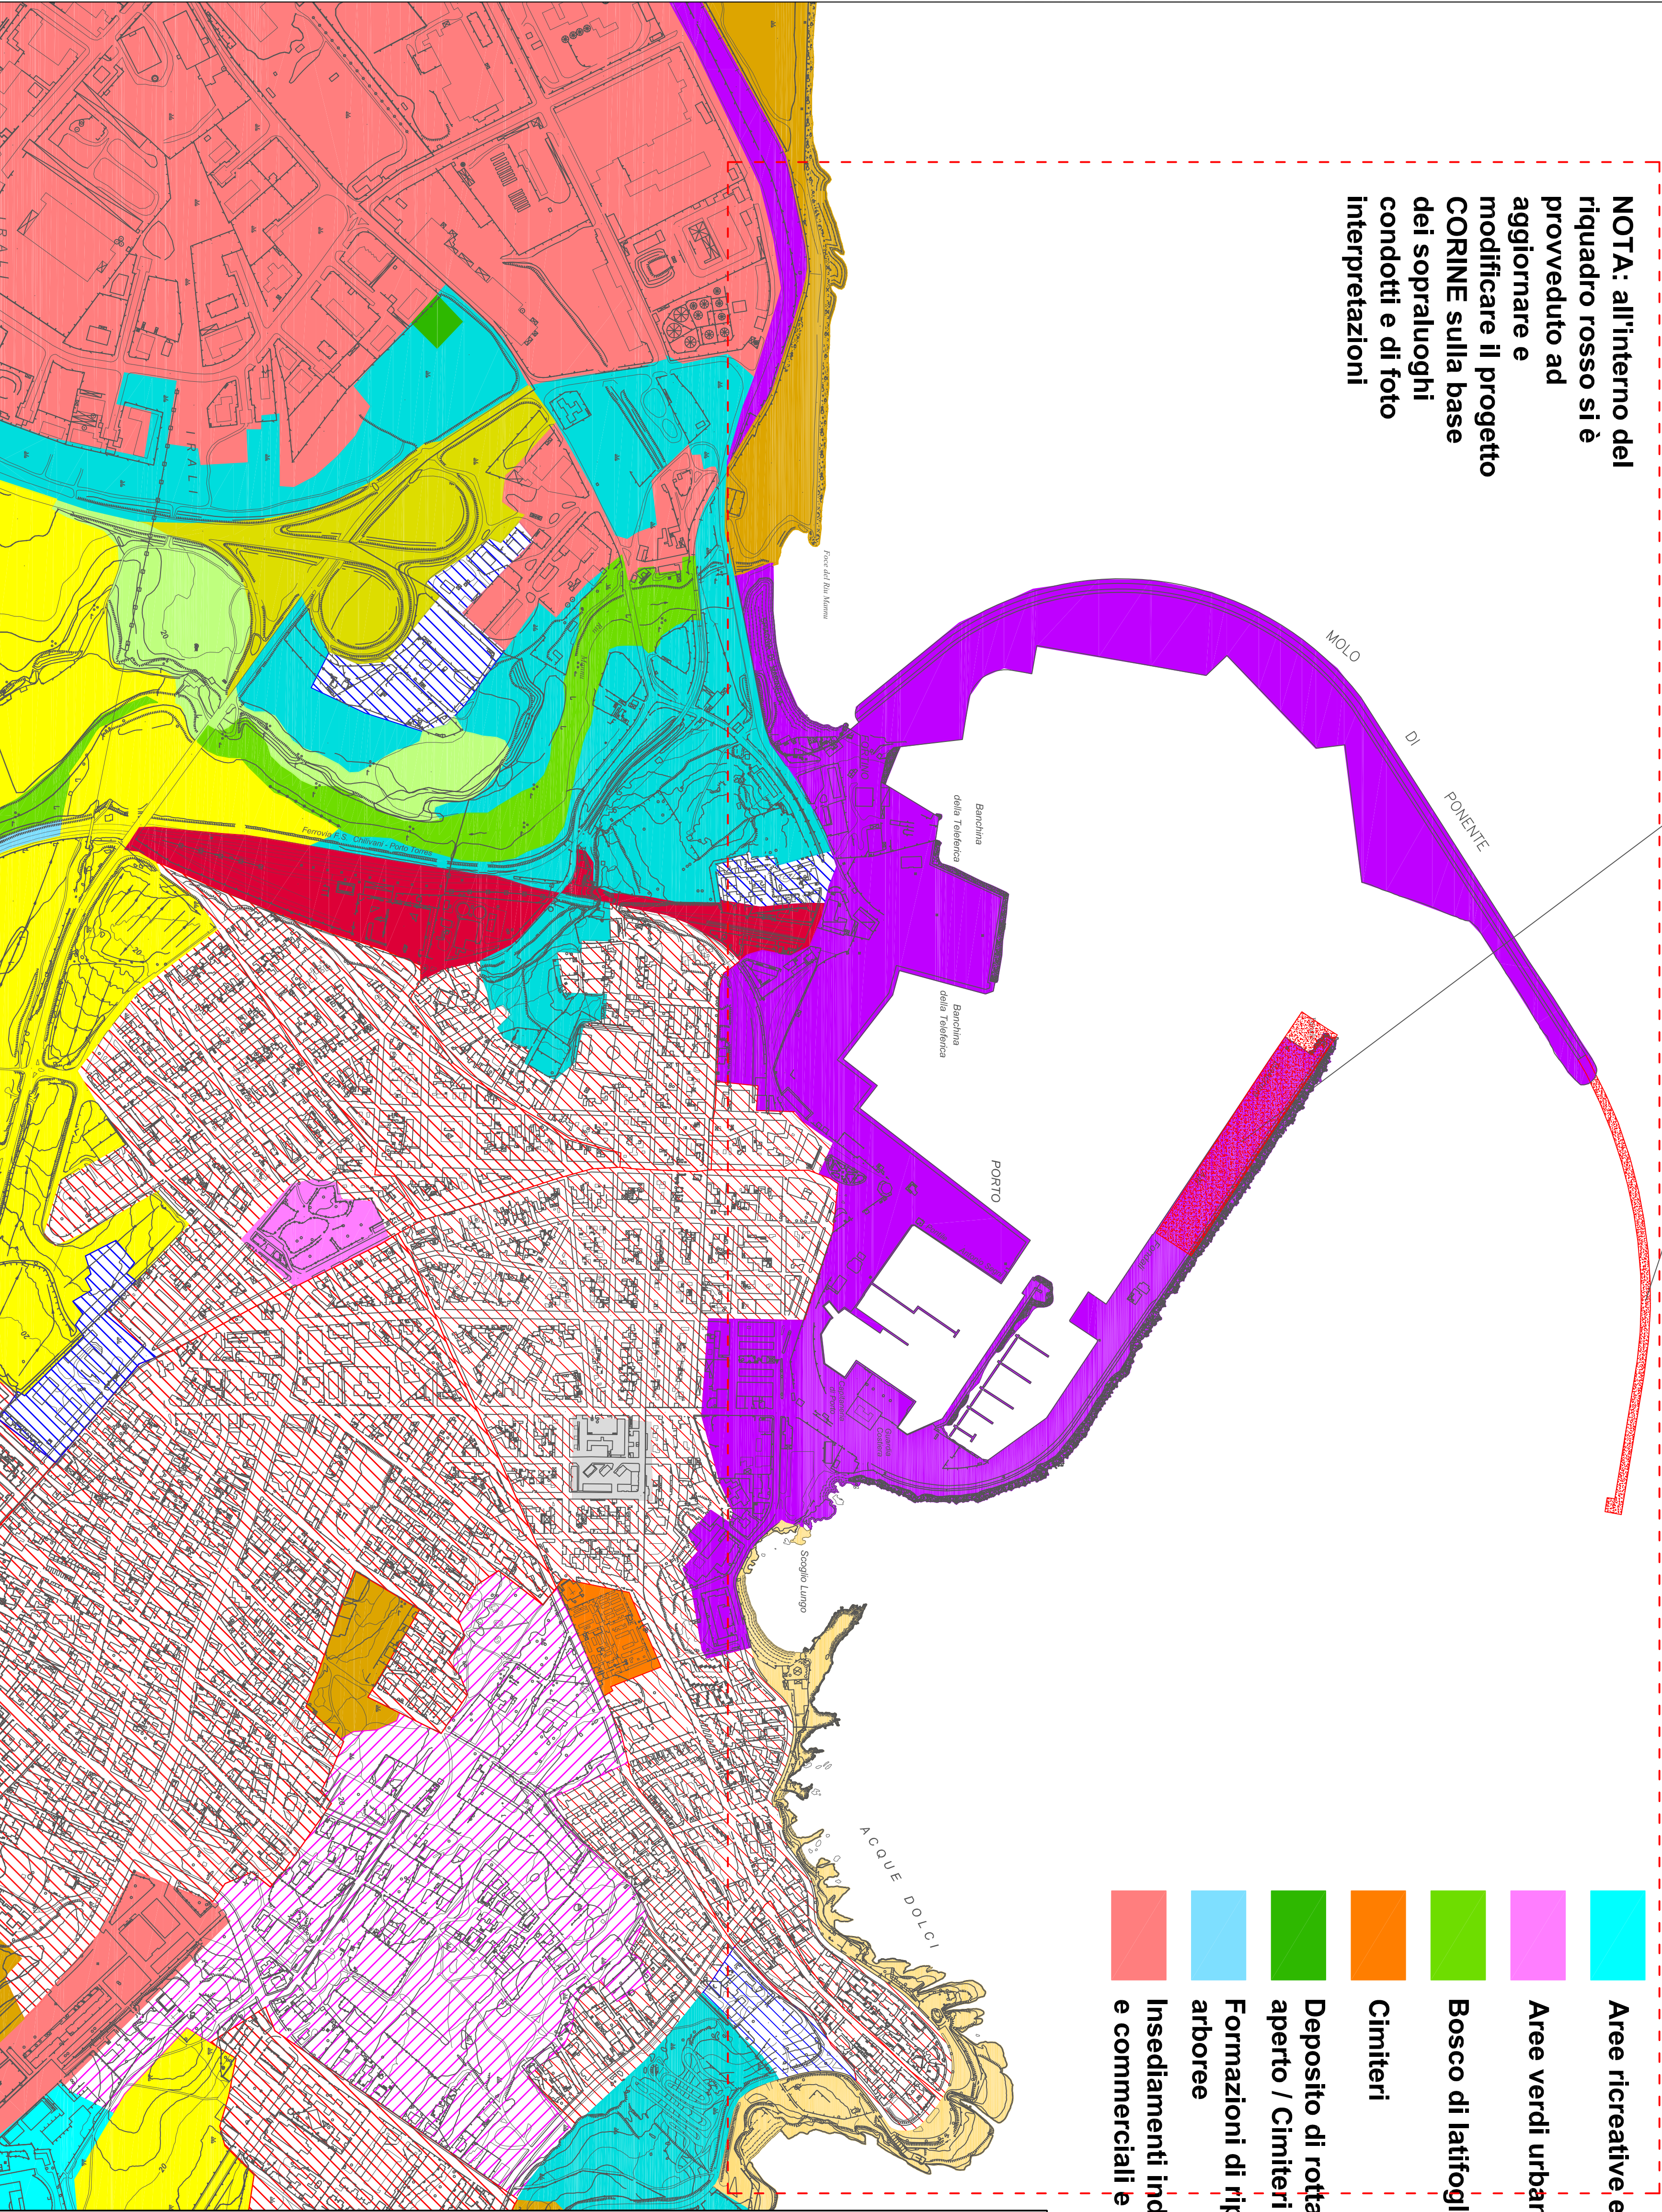

LEGENDA

- Aree portuali
- Aree a ricolonizzazione naturale
- Aree a pascolo naturale
- Aree ricreative e sportive
- Aree verdi urbane
- Bosco di latifoglie
- Cimiteri
- Deposito di rottami a cielo aperto / Cimiteri di autoveicoli
- Formazioni di ripa non arboree
- Insedimenti industriali, artigianali e commerciali e spazi annessi
- Insedimenti di grandi impianti di servizi
- Prati artificiali
- Reti ferroviarie e spazi annessi
- Reti stradali e spazi accessori
- Seminativi in aree non irrigue
- Spiagge di ampiezza superiore a 25 metri
- Tessuto residenziale compatto denso
- Tessuto residenziale rado
- Tessuto residenziale rado e nucleiforme

AUTORITA' PORTUALE NORD SARDEGNA
OLBIA - GOLFO ARANCI - PORTO TORRES



OGGETTO:

PROGETTO DEFINITIVO:

HUB PORTUALE DI PORTO TORRES

PROLUNGAMENTO DELL'ANTENNALE DI PONENTE E

RESECAZIONE BANCHINA ALTI FONDAI 1° E 2° STRALCIO

DATI	
Aggiornamenti	Cod. Cliente
1° febbraio 2015	

ELABORATO

QUADRO DI RIFERIMENTO AMBIENTALE

TAVOLA 2: CARTA DELL'USO DEL SUOLO (CORINE LAND COVER - 2008)

SCALA 1:5.000



Responsabile dell'integrazione fra le varie prestazioni specialistiche: Ing. Marco Pillori

RESPONSABILE DELLO STUDIO:
DI IMPIANTO AMBIENTALE:
DOTT. GIORGIO CARDINALI

SUPPORO TECNICO:
ING. STEFANO SAFIOTTI
DOTT. DANIELE BENSADI

S.I.A.
Società Italiana per l'Ambiente
www.sia-ambiente.com - www.sia-ambiente.it