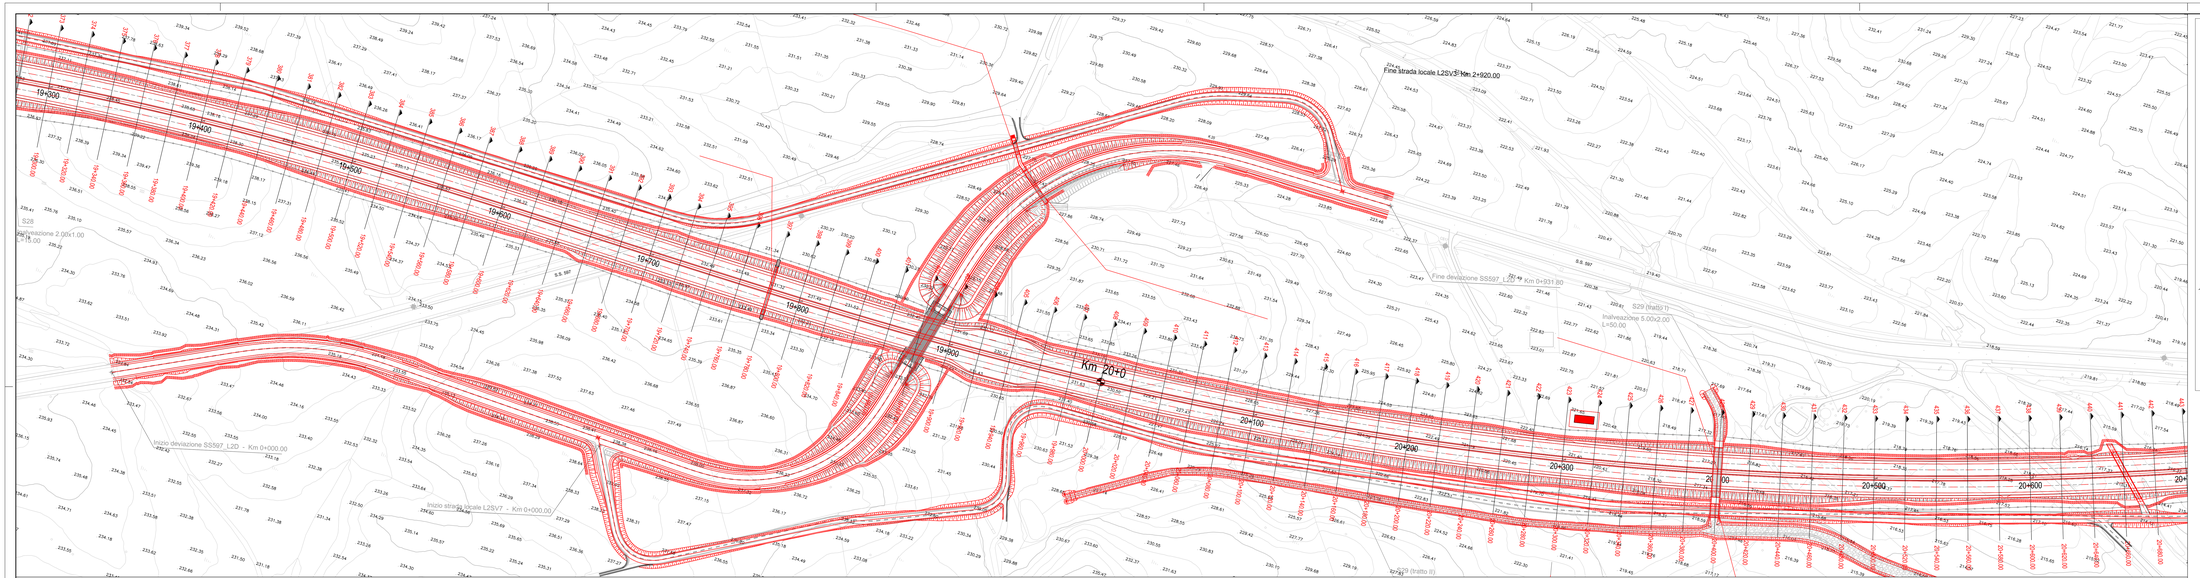

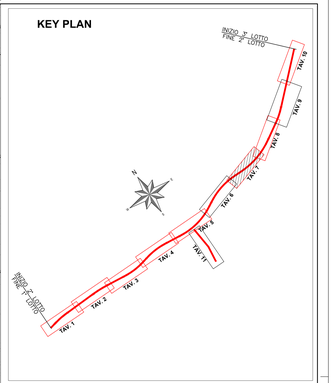

LIVELLETTE						
	L=695.75m	L=70.58m i m=-1.42% Δh=-1.12m	L=483.09m	L=48.95m i m=-0.82% Δh=-0.28m	L=188.39m	L=501.90m i m=-0.84% Δh=-4.25m

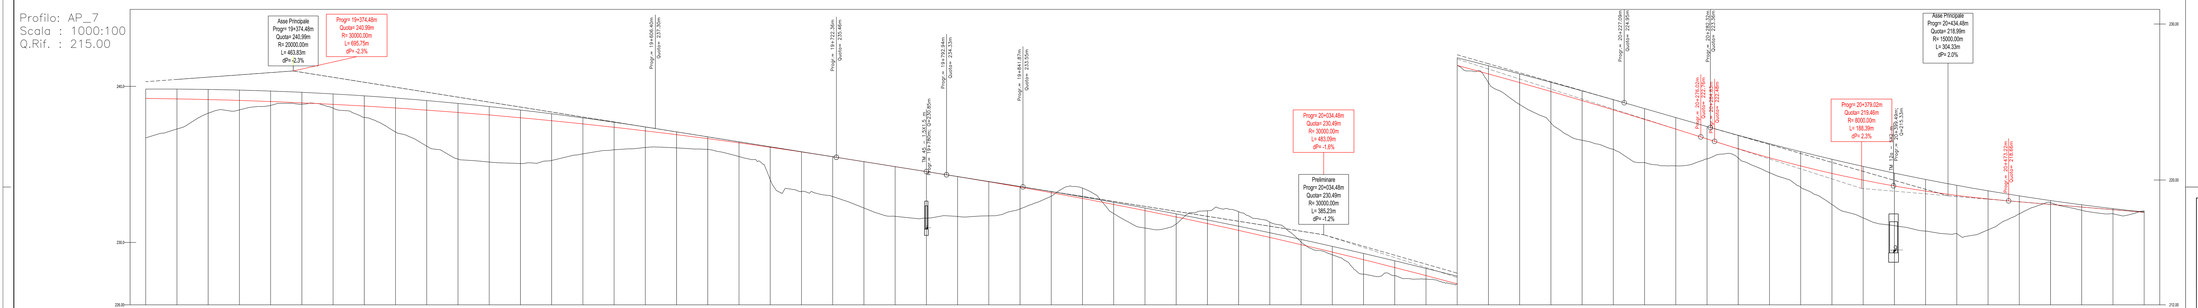

NUMERO SEZIONE	372	373	374	375	376	377	378	379	380	381	382	383	384	385	386	387	388	389	390	391	392	393	394	395	396	397	398	399	400	401	402	403	404	405	406	407	408	409	410	411	412	413	414	415	416	417	418	419	420	421	422	423	424	425	426	427	428	429	430	431	432	433	434	435
DISTANZE PROGRESSIVE	19+250.00	19+300.00	19+320.00	19+340.00	19+360.00	19+380.00	19+400.00	19+420.00	19+440.00	19+460.00	19+480.00	19+500.00	19+520.00	19+540.00	19+560.00	19+580.00	19+600.00	19+620.00	19+640.00	19+660.00	19+680.00	19+700.00	19+720.00	19+740.00	19+760.00	19+780.00	19+800.00	19+820.00	19+840.00	19+860.00	19+880.00	19+900.00	19+920.00	19+940.00	19+960.00	19+980.00	20+000.00	20+020.00	20+040.00	20+060.00	20+080.00	20+100.00	20+120.00	20+140.00	20+160.00	20+180.00	20+200.00	20+220.00	20+240.00	20+260.00	20+280.00	20+300.00	20+320.00	20+340.00	20+360.00	20+380.00	20+400.00	20+420.00	20+440.00	20+460.00	20+480.00	20+500.00	20+520.00	20+540.00
DISTANZE PARZIALI	20,00	20,00	20,00