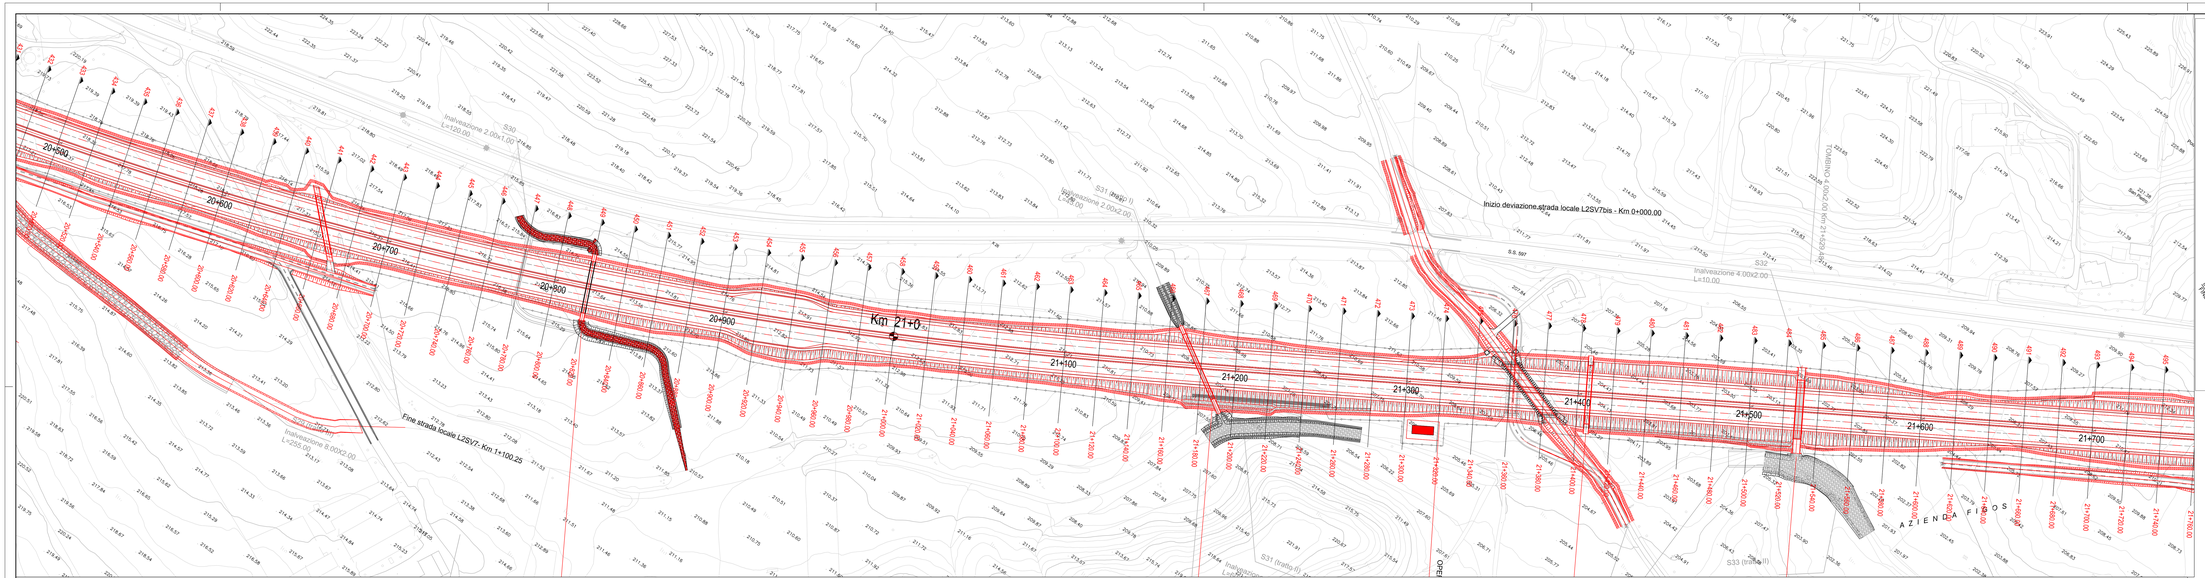

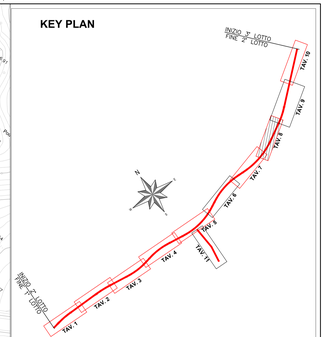

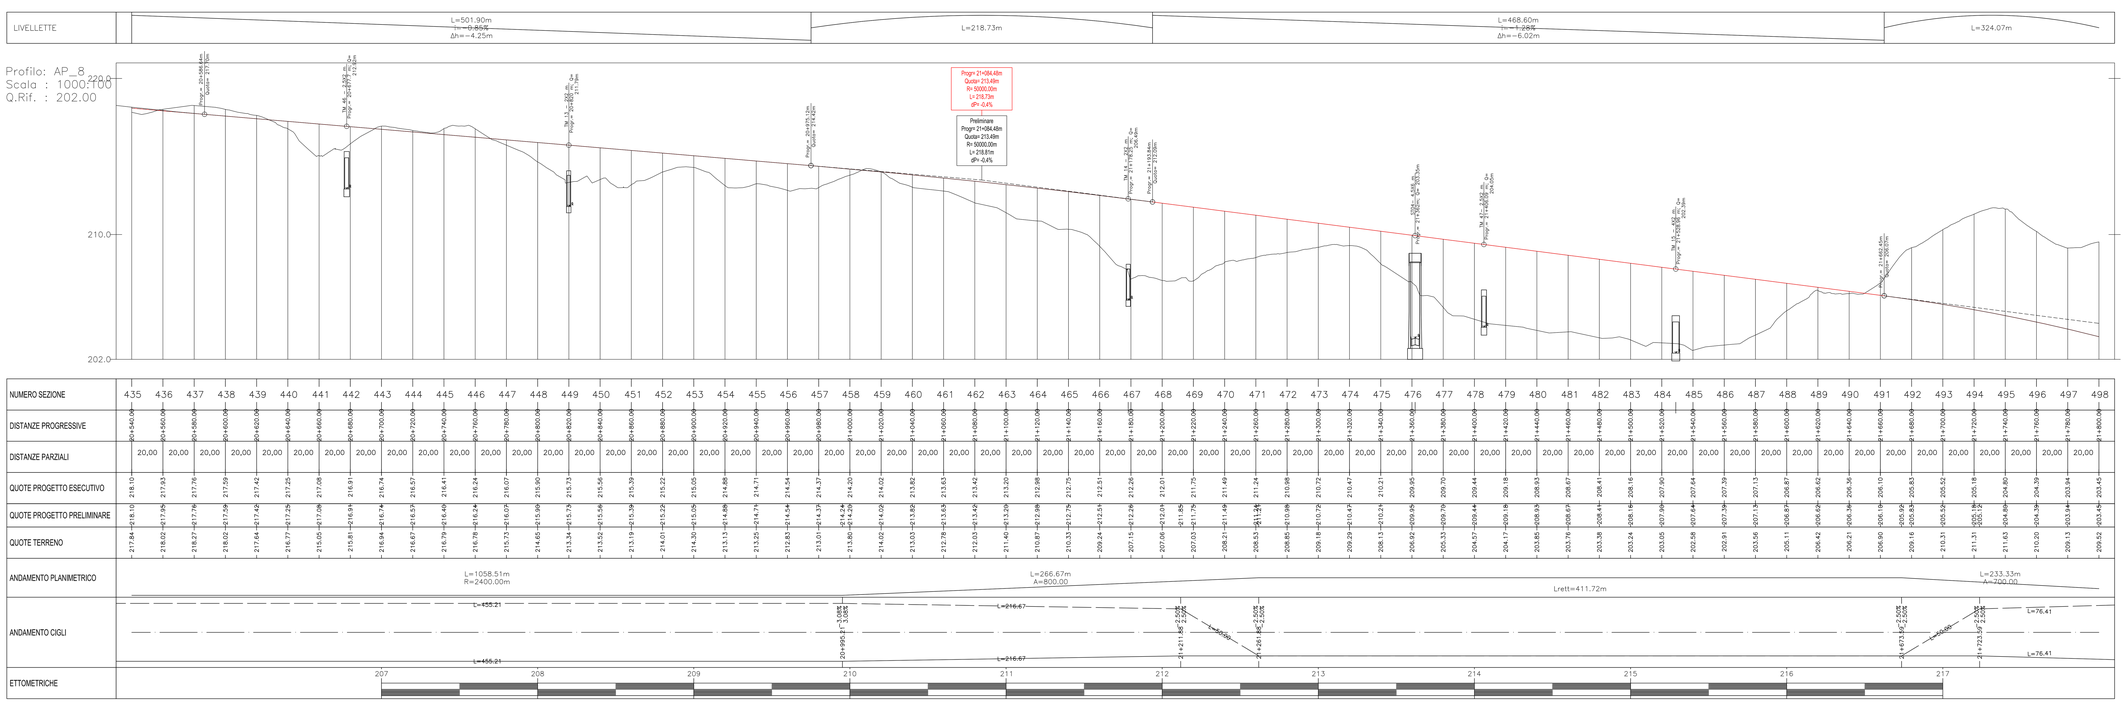

ANAS S.p.A.

Commissario Governativo Delegato
OPCM n. 3869 del 23 aprile 2010
OPCM n. 3895 del 20/8/2010

REGIONE SARDEGNA

O.P.C.M. n. 3869 del 23/04/2010. Disposizioni urgenti di protezione civile per fronteggiare l'emergenza determinatasi nel settore del traffico e della mobilità nelle province di Sassari ed Olbia- Tempio, in relazione alla strada statale Sassari - Olbia

SOGGETTO ATTUATORE ANAS S.p.A.

ADEGUAMENTO AL TIPO B (4 CORSIE) DELL'ITINERARIO SASSARI-OLBIA
LOTTO 2

PROGETTO ESECUTIVO

ELABORATI GENERALI

OTTEMPERANZA ALLE PRESCRIZIONI
CONFRONTO PLANIMETRIA E PROFILO TRA P. PRELIMINARE - P. ESECUTIVO - TAV.8

RIFERIMENTO ELABORATO

CODICE PROGETTO			CODICE ELABORATO					
1° lotto	2° lotto	3° lotto	1° lotto	2° lotto	3° lotto	4° lotto	5° lotto	Rev.
DPCA03	E	1002	T00	EG00	GEN	PL14	C	

REVISIONI	REV	DATA	DESCRIZIONE	REDATTO	CONTROLLATO	APPROVATO
	C	Maggio 2015	AGGIORNAMENTO A SEGUITO DI ISTRUTTORIA ANAS	S.MASALA	M.CHERCHI	R.SOLIMONA
	B	Luglio 2014	AGGIORNAMENTO A SEGUITO DI ISTRUTTORIA ANAS	S.MASALA	M.CHERCHI	R.SOLIMONA

SCALA: 1:1000 — DATA: Gen.2014

Imprese - A.T.I.:
MANDATARIA: VIDONI — MANDANTE: cgs — MANDANTE: movistrade cogeli

Il Responsabile del Procedimento:
Ing. Luigi Silletta

Progettisti indicati - A.T.P.:
MANDATARIA: studio sommona & vitali — MANDANTE: RM ingegneria — MANDANTE: TECNICAER

Il Progettista

Il Geologo

FILE: T00EG00GEN_PL14_C