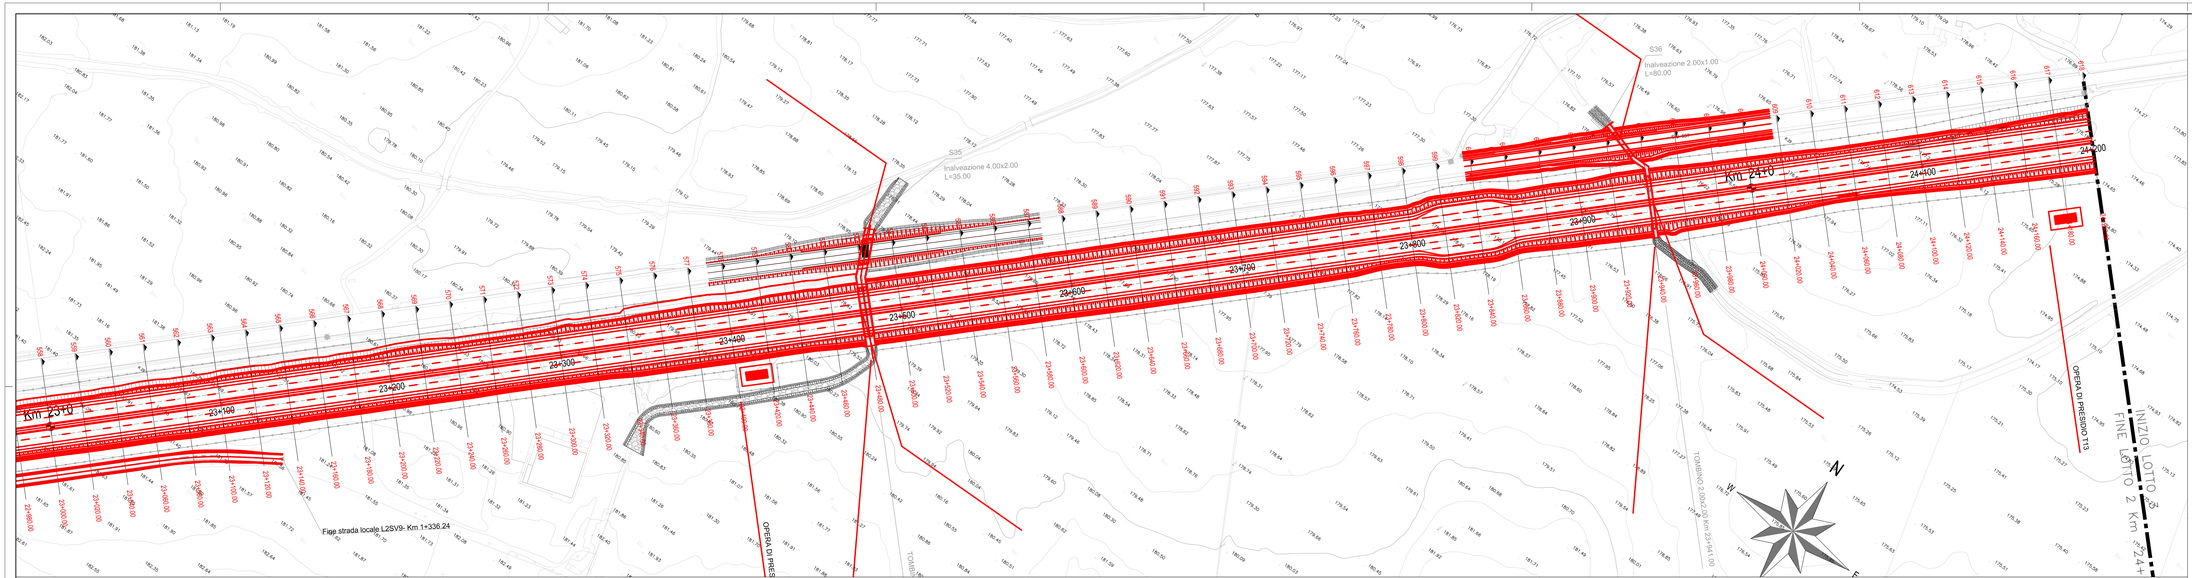

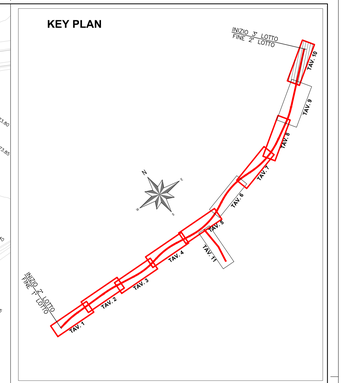

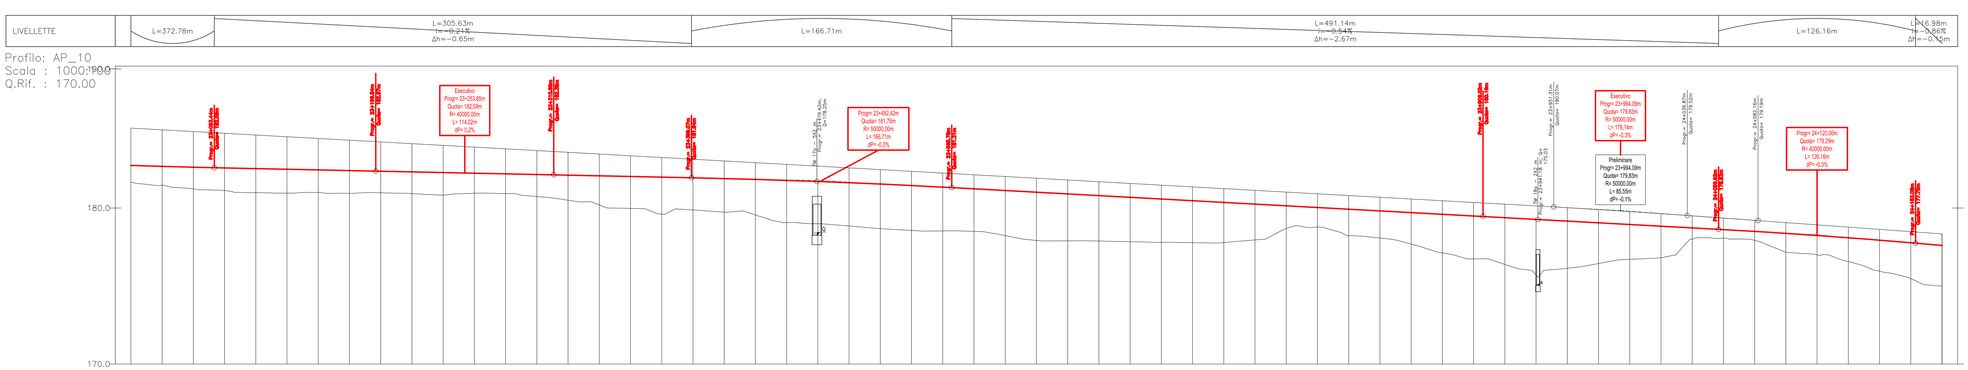

NUMERO SEZIONE	560	561	562	563	564	565	566	567	568	569	570	571	572	573	574	575	576	577	578	579	580	581	582	583	584	585	586	587	588	589	590	591	592	593	594	595	596	597	598	599	600	601	602	603	604	605	606	607	608	609	610	611	612	613	614	615	616	617	618
DISTANZE PROGRESSIVE	23+040.00	23+060.00	23+080.00	23+100.00	23+120.00	23+140.00	23+160.00	23+180.00	23+200.00	23+220.00	23+240.00	23+260.00	23+280.00	23+300.00	23+320.00	23+340.00	23+360.00	23+380.00	23+400.00	23+420.00	23+440.00	23+460.00	23+480.00	23+500.00	23+520.00	23+540.00	23+560.00	23+580.00	23+600.00	23+620.00	23+640.00	23+660.00	23+680.00	23+700.00	23+720.00	23+740.00	23+760.00	23+780.00	23+800.00	23+820.00	23+840.00	23+860.00	23+880.00	23+900.00	23+920.00	23+940.00	23+960.00	23+980.00	24+000.00	24+020.00	24+040.00	24+060.00	24+080.00	24+100.00	24+120.00	24+140.00	24+160.00	24+180.00	24+200.00
DISTANZE PARZIALI	20,00	20,00	20,00	20,00	20,00	20,00	20,00	20,00	20,00	20,00	20,00	20,00	20,00	20,00	20,00	20,00	20,00	20,00	20,00	20,00	20,00	20,00	20,00	20,00	20,00	20,00	20,00	20,00	20,00	20,00	20,00	20,00	20,00	20,00	20,00	20,00	20,00	20,00	20,00	20,00	20,00	20,00	20,00	20,00	20,00	20,00	20,00	20,00	20,00	20,00	20,00	20,00	20,00	20,00	20,06
QUOTE PROGETTO ESECUTIVO	182.73	182.67	182.61	183.57	183.53	182.48	182.44	182.40	183.36	183.32	182.27	182.23	182.19	182.15	182.10	182.06	182.02	181.98	181.93	181.89	181.83	181.77	181.70	181.62	181.54	181.44	181.34	181.23	181.12	181.01	180.90	180.78	180.68	180.58	180.47	180.36	180.25	180.14	180.03	179.92	179.81	179.70	179.60	179.49	179.38	179.27	179.16	179.05	178.94	178.83	178.72	178.62	178.50	178.37	178.24	178.09	177.94	177.77	177.60
QUOTE PROGETTO PRELIMINARE	185.61	185.55	185.49	184.79	184.75	184.69	184.64	184.58	184.53	184.47	184.41	183.80	183.74	183.68	183.63	183.57	183.51	183.45	183.40	183.34	183.28	183.22	183.16	183.10	183.04	182.98	182.92	182.86	182.80	182.74	182.68	182.62	182.56	182.50	182.44	182.38	182.32	182.26	182.20	182.14	182.08	182.02	181.96	181.90	181.84	181.78	181.72	181.66	181.60	181.54	181.48	181.42	181.36	181.30	181.24	181.18	181.12	181.06	181.00
QUOTE TERRENO	181.65	181.61	181.56	180.79	180.74	180.69	180.64	180.59	180.54	180.50	180.45	180.40	180.35	180.30	180.25	180.20	180.15	180.10	179.97	179.93	179.85	179.73	179.65	179.55	179.51	179.46	178.99	178.85	178.68	178.62	178.56	178.53	178.50	178.23	177.92	177.89	177.85	177.85	177.78	177.73	177.99	178.68	178.78	178.24	178.07	177.69	177.12	176.74	176.38	175.75	176.13	176.44	176.71	176.81	176.06	176.06	177.03	177.17	177.02	176.56	175.95	175.48	174.98
ANDAMENTO PLANIMETRICO	
ANDAMENTO CIGLI	
ETTOMETRICHE	231	

ANAS S.p.A.	Commissario Governativo Delegato OPCM n. 3869 del 23 aprile 2010 OPCM n. 3895 del 20/8/2010	REGIONE SARDEGNA

O.P.C.M. n. 3869 del 23/04/2010. Disposizioni urgenti di protezione civile per fronteggiare l'emergenza determinatasi nel settore del traffico e della mobilità nelle province di Sassari ed Olbia- Tempio, in relazione alla strada statale Sassari - Olbia

SOGGETTO ATTUATORE ANAS S.p.A.

ADEGUAMENTO AL TIPO B (4 CORSIE) DELL'ITINERARIO SASSARI-OLBIA
LOTTO 2

PROGETTO ESECUTIVO

ELABORATI GENERALI

OTTEMPERANZA ALLE PRESCRIZIONI
CONFRONTO PLANIMETRIA E PROFILO TRA P. PRELIMINARE - P. ESECUTIVO - TAV.10

RIFERIMENTO ELABORATO

CODICE PROGETTO				CODICE ELABORATO						
1° tratto	2° tratto	3° tratto	4° tratto	1° tratto	2° tratto	3° tratto	4° tratto	5° tratto	6° tratto	7° tratto
DPCA03	E	1002		T00	EG00	GEN	PL16	C		

REVISIONI	REV	DATA	DESCRIZIONE	REDATTO	CONTROLLATO	APPROVATO
	C	Maggio 2015	AGGIORNAMENTO A SEGUITO DI ISTRUTTORIA ANAS	S.MASALA	M.CHERCHI	R.SCUMONA
	B	Luglio 2014	AGGIORNAMENTO A SEGUITO DI ISTRUTTORIA ANAS	S.MASALA	M.CHERCHI	R.SCUMONA

SCALA: 1:1000 DATA: Gen.2014

Imprese - A.T.I.:
MANDATARIA: VIDONI
MANDANTE: cgs
MANDANTE: movistrade cogeli

Il Responsabile del Procedimento:
Ing. Luigi Silletta

Progettisti indicati - A.T.P.:
MANDATARIA: Studio sommoria & ribal
MANDANTE: RM ingegneria
MANDANTE: TECNICAER

Il Progettista

Il Geologo

FILE: 1B0000AV0_0