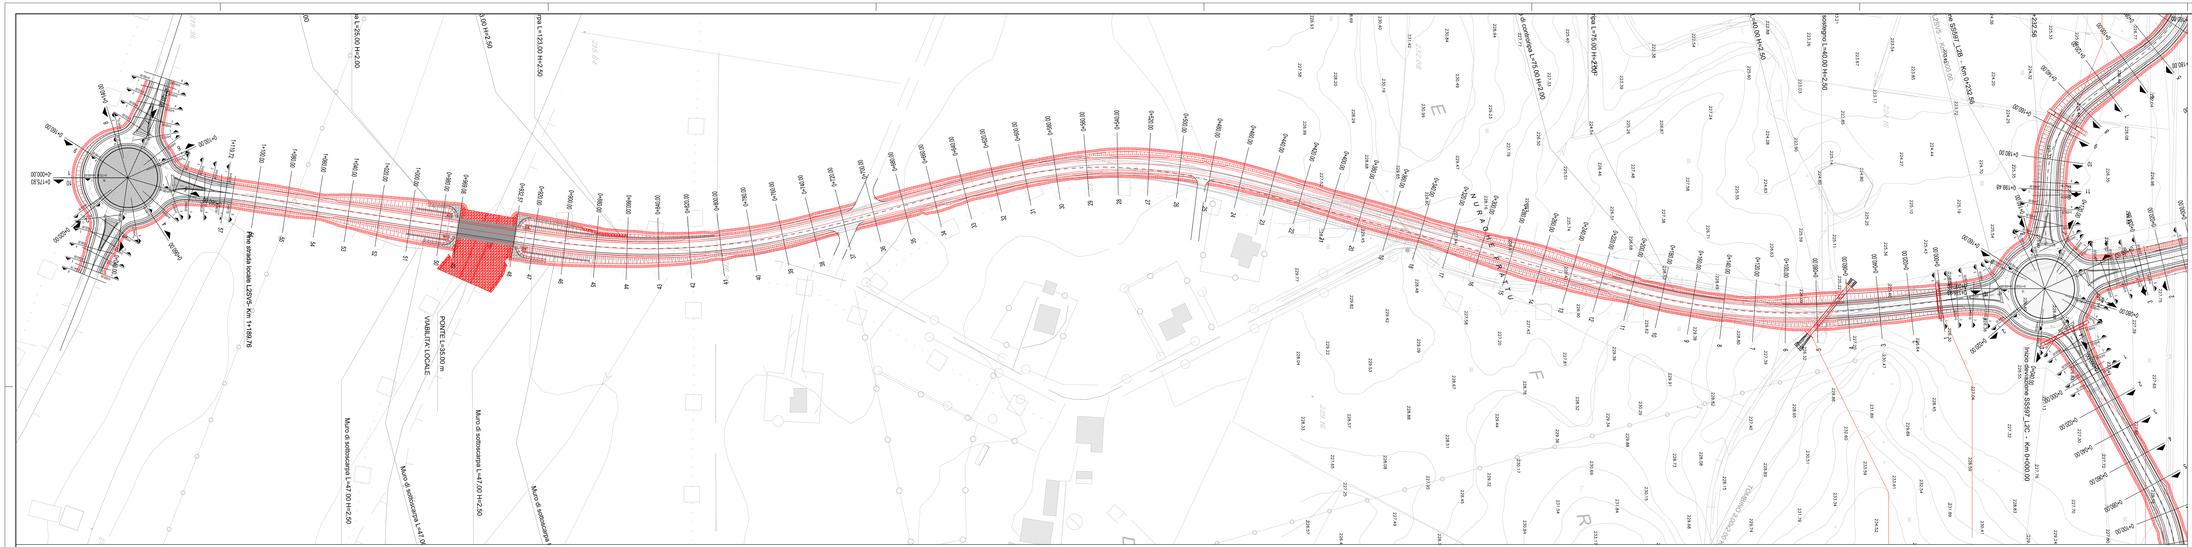

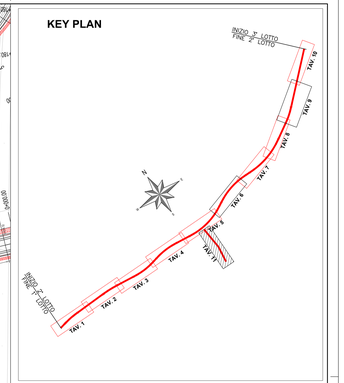

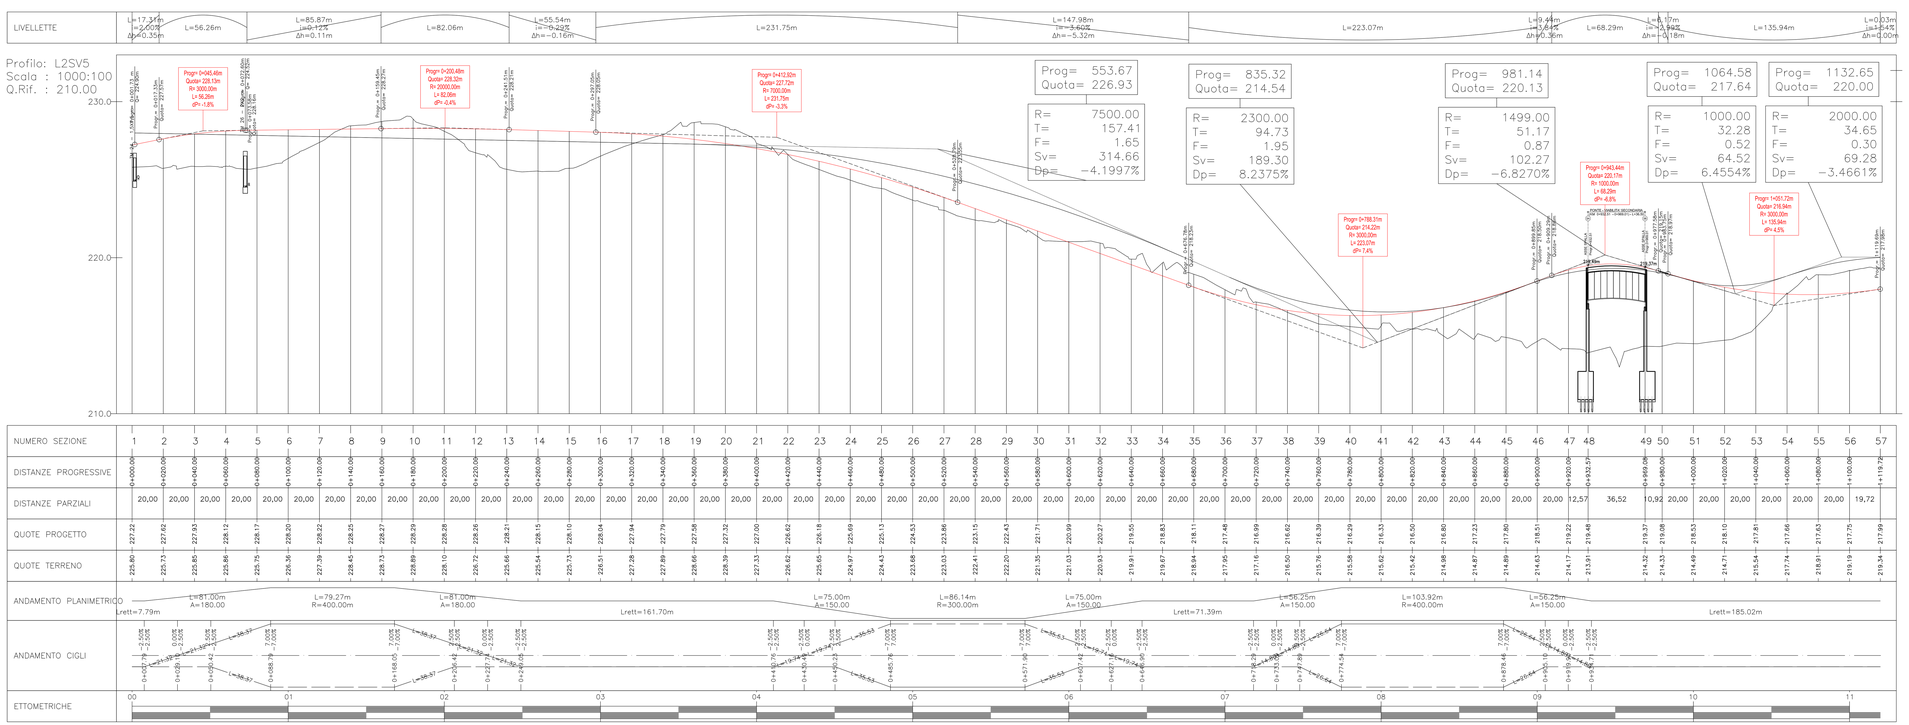

ANAS S.p.A.

Commissario Governativo Delegato
OPCM n. 3869 del 23 aprile 2010
OPCM n. 3895 del 20/8/2010

REGIONE SARDEGNA

O.P.C.M. n. 3869 del 23/04/2010. Disposizioni urgenti di protezione civile per fronteggiare l'emergenza determinatasi nel settore del traffico e della mobilità nelle province di Sassari ed Olbia- Tempio, in relazione alla strada statale Sassari - Olbia

SOGGETTO ATTUATORE ANAS S.p.A.

ADEGUAMENTO AL TIPO B (4 CORSIE) DELL'ITINERARIO SASSARI-OLBIA LOTTO 2

PROGETTO ESECUTIVO

ELABORATI GENERALI

OTTEMPERANZA ALLE PRESCRIZIONI

CONFRONTO PLANIMETRIA E PROFILO TRA P. PRELIMINARE - P. ESECUTIVO - TAV.11

RIFERIMENTO ELABORATO

CODICE PROGETTO				CODICE ELABORATO					
1° Livello	2° Livello	3° Livello	4° Livello	5° Livello	6° Livello	7° Livello	8° Livello	9° Livello	10° Livello
DPCA03	E	1002	T00	EG00	GEN	PL17	C		

REVISIONI						
C	Maggio 2015	AGGIORNAMENTO A SEGUITO DI ISTRUTTORIA ANAS	S.MASALA	M.CHERCHI	R.SOLMONA	
B	Luglio 2014	AGGIORNAMENTO A SEGUITO DI ISTRUTTORIA ANAS	S.MASALA	M.CHERCHI	R.SOLMONA	
REV	DATA	DESCRIZIONE	REDATTO	CONTROLLATO	APPROVATO	

SCALA: 1:1000 DATA: Gen.2014

Imprese - A.T.I.:
MANDATARIA: VIDONI
MANDANTE: cgs
MANDANTE: movistrade cogefi MOVISTRADE COGEFI S.r.l.

Il Responsabile del Procedimento:
Ing. Luigi Silletta

Progettisti indicati - A.T.P.:
MANDATARIA: studio solmona & vitali
MANDANTE: FM ingegneria
MANDANTE: TECNICAER engineering s.r.l.

Il Progettista

Il Geologo

FILE: T00EG00GENPL17_C