NORD

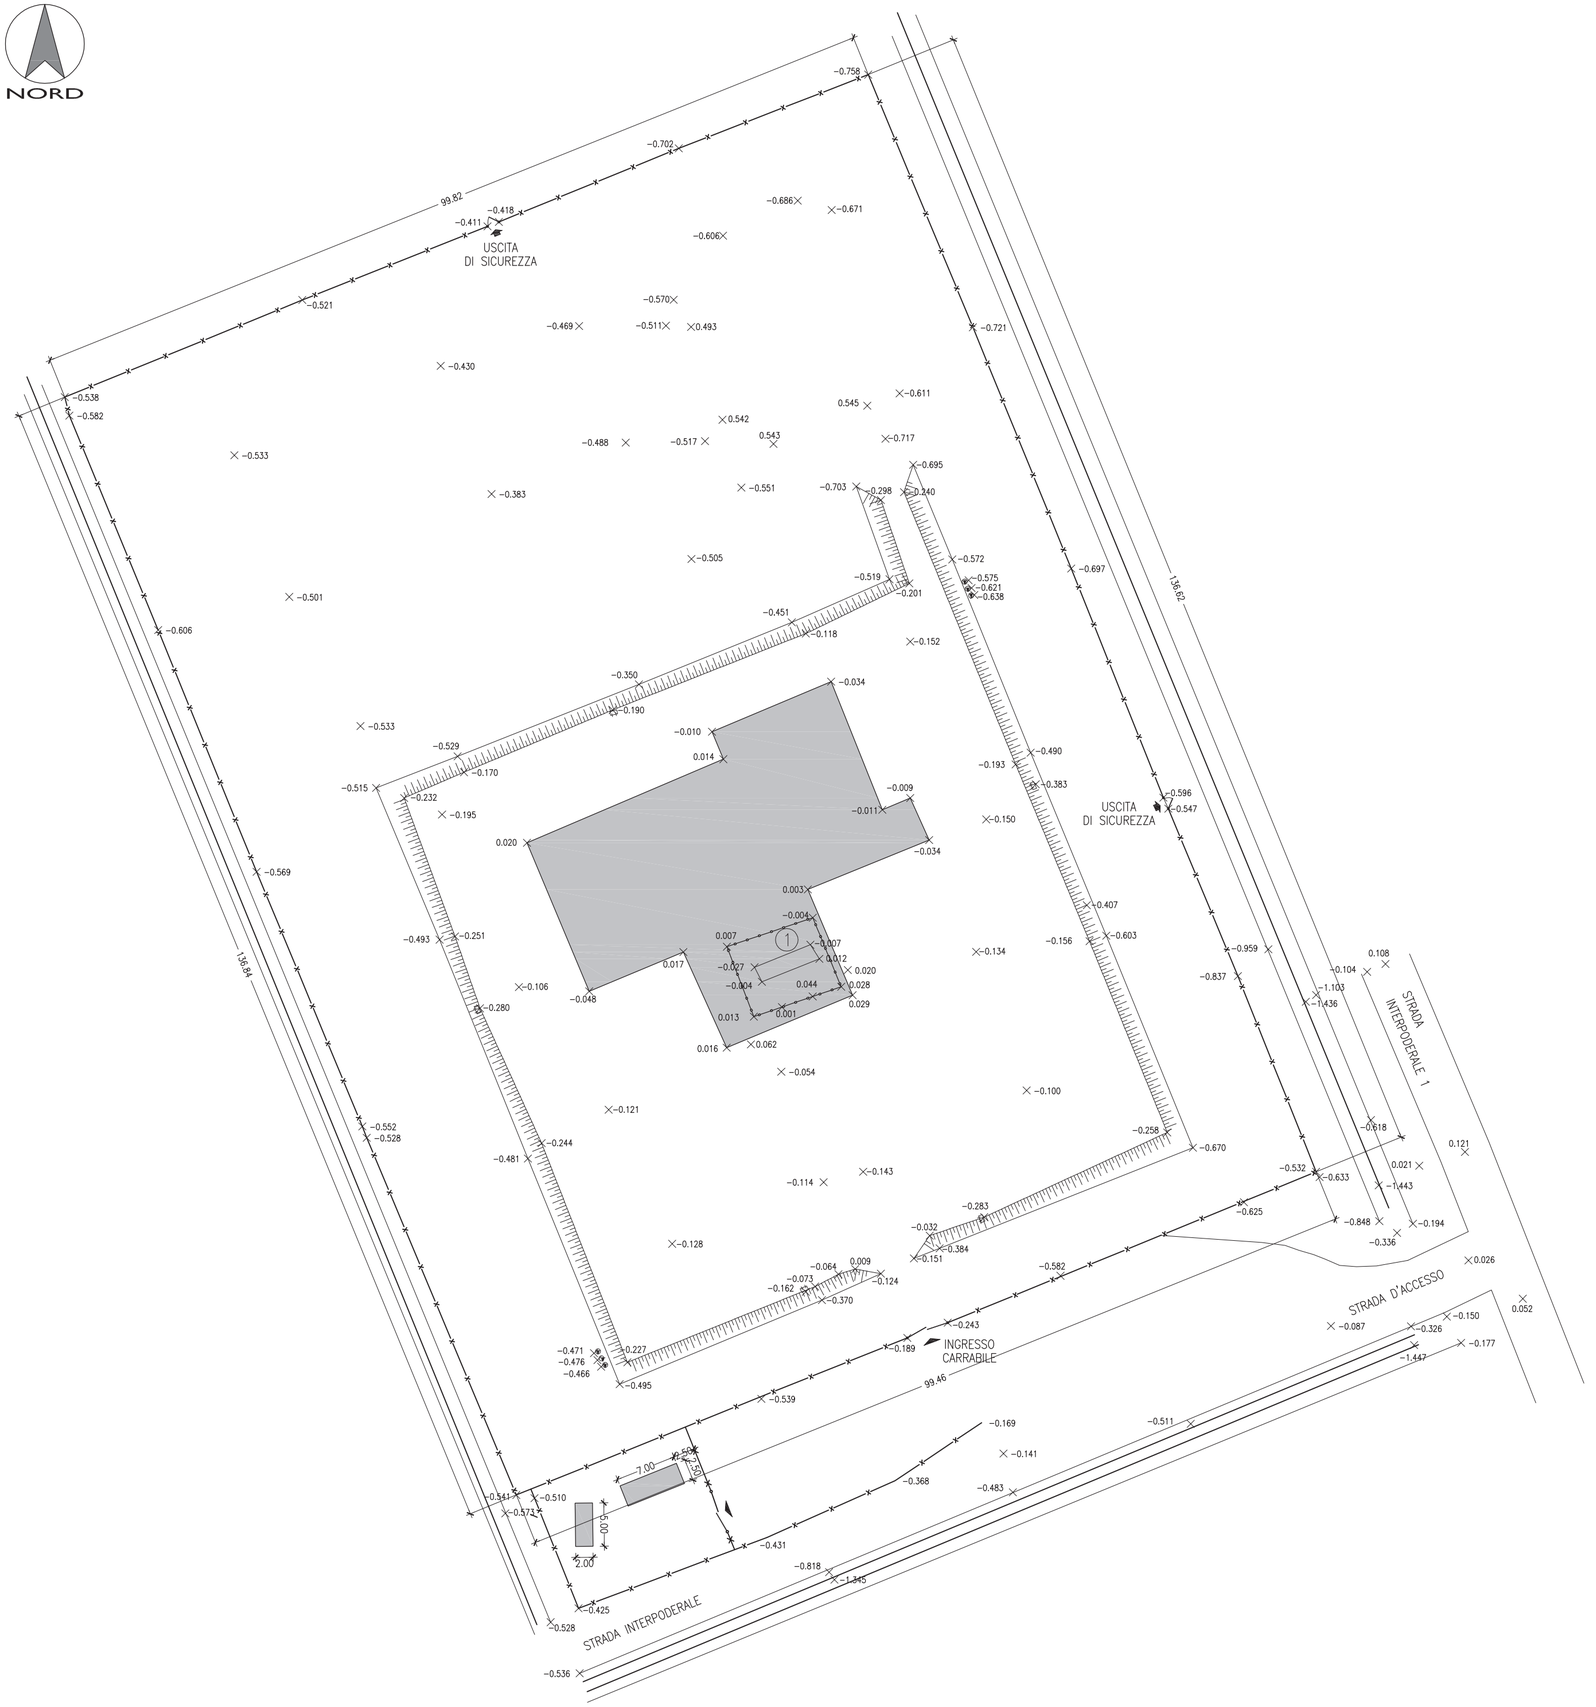

LEGENDA

1 — CANTINA TESTA POZZO

RECINZIONE IN RETE METALLICA PLAST. H=2.00
+ N.3 CORSI FILO SPINATO

SOLETTA IN C.A.

ORDINE DEGLI INGEGNERI - TERAMO
986 DI MICHELE dott. CESARE
INGEGNERE

eni s.p.a.
distretto centro settentrionale

Progetto

PROGETTO AGOSTA
MESSA IN PRODUZIONE DEL POZZO AGOSTA 1 DIR

Oggetto

STUDIO DI IMPATTO AMBIENTALE

Tavola

AREA POZZO - PLANIMETRIA GENERALE STATO DI FATTO

Documento	Allegato	Scala
SICS_210_CAP.4	4.1	1:500

HPC PROGER engineering & management

REV	DATA	DESCRIZIONE	PREPARATO	VERIFICATO	APPROVATO
0	Giugno 2015	Emissione	HPC - Proger	ENI	ENI