


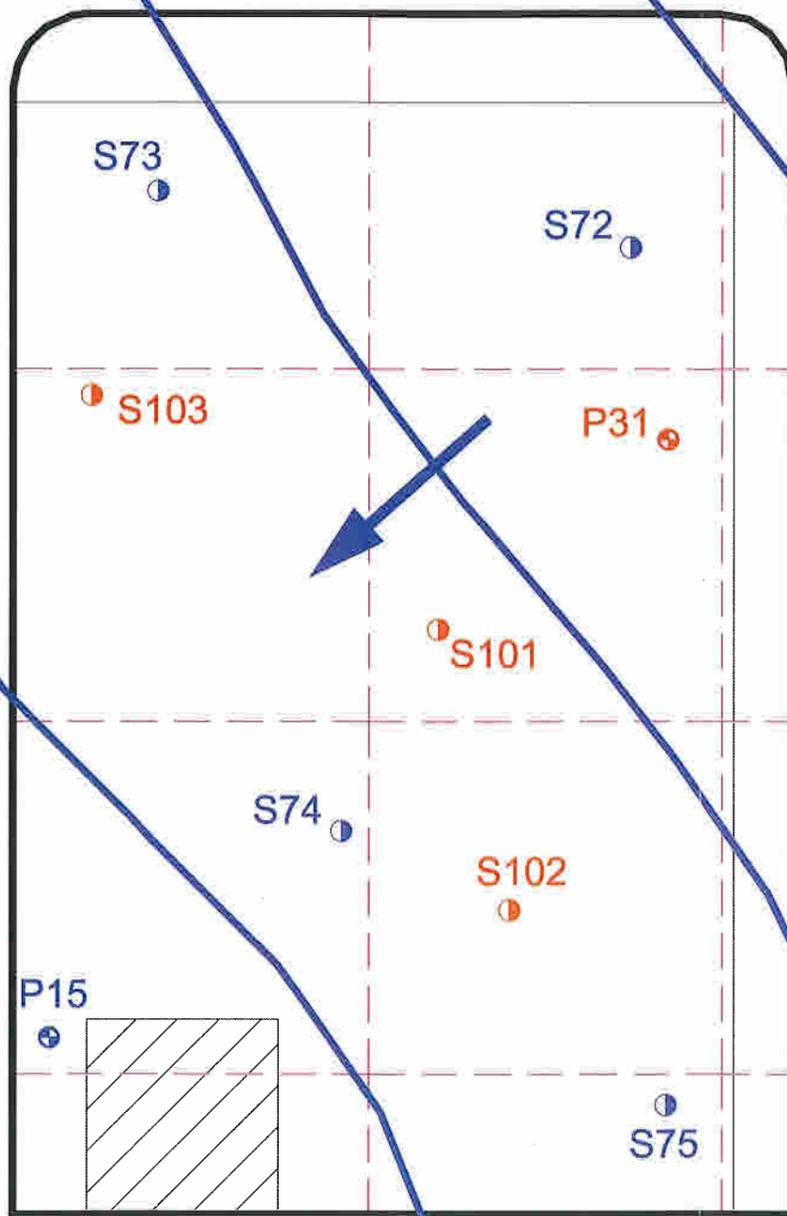

GRIGLIA 25x25




**LEGENDA**

**NUOVE INDAGINI (DICEMBRE 2005)**

- ⊕ PIEZOMETRO
- ⊙ SONDAGGIO

**INDAGINI PREGRESSE (GENNAIO 2001)**

- ⊕ PIEZOMETRO
- ⊙ SONDAGGIO
- ISOFREATICHE
- ➔ DIREZIONE DI FLUSSO

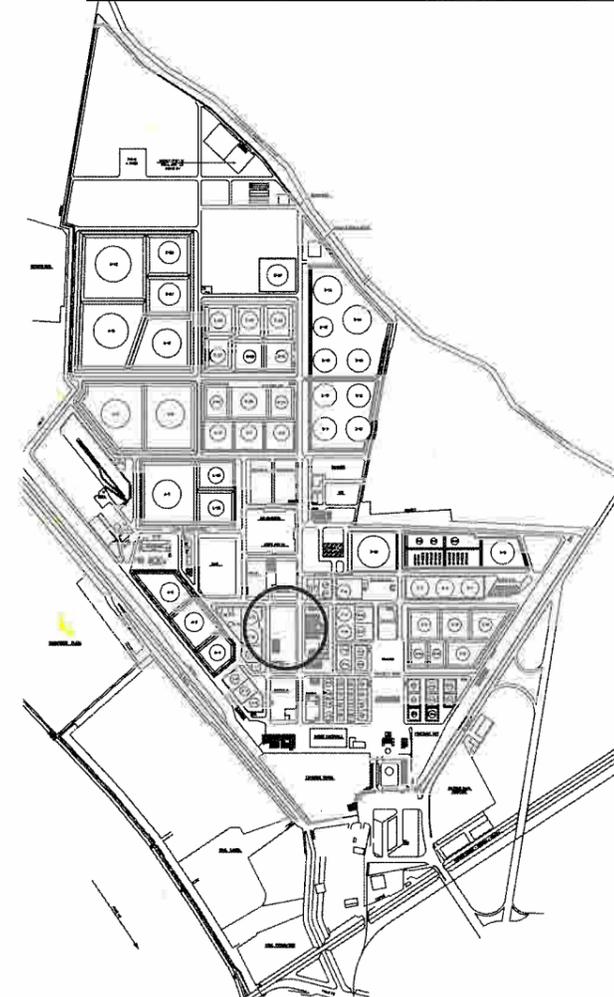

L-9

L-8

L-7

C.T.E.

CENTR. ANTINCENDIO



SCALA GRAFICA

REV.	DESCRIZIONE	DATA	DIS.	CONTR.	APP.
-	-	-	-	-	-
-	-	-	-	-	-

**URS**  
Italia

Via Bertari, 4  
I-20146 Milano  
Tel. +39.02.422556.1  
Fax. +39.02.422556.21

**TAMOIL RAFFINAZIONE S.p.A.**  
Raffineria di Cremona

**FIGURA 04: MAPPA DELLA MORFOLOGIA DELLA SUPERFICIE FREATICA**  
(da "PDC" dell'aprile 2001 redatto da URS Italia)

DIS.	CONTR.	APP.	DATA	PLOT	SCALA	N° COMMESSA	N° DISEGNO
G.A.	G.C.	P.A.	23/01/2006	1:0.5	1:500	43985391	FIGURA 04

E' VIETATA LA RIPRODUZIONE DI QUESTO DOCUMENTO SENZA PREVENTIVA AUTORIZZAZIONE SCRITTA URS ITALIA

N:\BUD\ITALY\TAMOIL\RAFFINERIA CREMONA\38551\PIEZOMETRIA APRILE 2001.dwg