TABELLA 1 - MOVIMENTI TERRA

1 — S01 Abbanc. mater. di scotico

QUANTITA' IN ENTRATA	
WBS/LAV PROV	mc
CS03 Scotico	6660
CS04 Scotico	5325
S01 Scotico	2000
Totale complessivo	13985

2 — S01 Abbanc. Mat. di bonifica

QUANTITA' IN ENTRATA	
WBS/LAV PROV	mc
CS03 Bonifica	9030
CS04 Bonifica	7625
Totale complessivo	16655

3 — S01 Abbanc. altro mat.

QUANTITA' IN ENTRATA	
WBS/LAV PROV	mc
CS03 Sbancamenti, scavi e perforazioni in generale	500
SV02 Sbancamenti, scavi e perforazioni in generale	685
VI01 Sbancamenti, scavi e perforazioni in generale	3665
Totale complessivo	4850

4 — S02 Abbanc. mater. di scotico

QUANTITA' IN ENTRATA	
WBS/LAV PROV	mc
CS05 Sbancamenti, scavi e perforazioni in generale	100
CS05 Scotico	4205
CS06 Scotico	820
S02 Scotico	2520
VR01 Scotico	530
VR02 Scotico	2505
VR03 Scotico	985
VR04 Scotico	1050
VR05 Scotico	1385
VR06 Scotico	680
VR07 Scotico	680
VR09 Scotico	630
Totale complessivo	16090

5 — S02 Abbanc. Mat. di bonifica

QUANTITA' IN ENTRATA	
WBS/LAV PROV	mc
CS05 Bonifica	2390
CS06 Bonifica	1225
Totale complessivo	3615

6 — S04 Abbanc. mater. di scotico

QUANTITA' IN ENTRATA	
WBS/LAV PROV	mc
CS07 Scotico	4635
S04 Scotico	4230
VR08 Scotico	3475
VR10 Scotico	1875
VR11 Scotico	5090
Totale complessivo	19305

7 — S04 Abbanc. Mat. di bonifica

QUANTITA' IN ENTRATA	
WBS/LAV PROV	mc
CS07 Bonifica	13085
CS07 Sbancamenti, scavi e perforazioni in generale	585
Totale complessivo	13670

8 — S05 Abbanc. mater. di scotico

QUANTITA' IN ENTRATA	
WBS/LAV PROV	mc
CS08 Scotico	5940
CS09 Scotico	3925
S05 Scotico	4512
SV04 Scotico	1300
VR12 Scotico	2775
VR14 Scotico	7045
Totale complessivo	25497

9 — S05 Abbanc. altro mat.

QUANTITA' IN ENTRATA	
WBS/LAV PROV	mc
CS08 Sbancamenti, scavi e perforazioni in generale	2040
CS09 Sbancamenti, scavi e perforazioni in generale (sasso)	3470
Totale complessivo	5510

10 — S02 Abbanc. altro mat.

QUANTITA' IN ENTRATA	
WBS/LAV PROV	mc
CS05 Sbancamenti, scavi e perforazioni in generale	645
CS06 Sbancamenti, scavi e perforazioni in generale	555
CV03 Sbancamenti, scavi e perforazioni in generale	5905
VI02 Sbancamenti, scavi e perforazioni in generale	505
Totale complessivo	7610

11 — CS07 Rilevato

QUANTITA' IN ENTRATA	
WBS/LAV PROV	mc
CS06 Sbancamenti, scavi e perforazioni in generale	4810
Totale complessivo	4810

TABELLA 2 - RIEPILOGO GENERALE

TABELLA RIEPILOGO GENERALE — PERIODO: dal 01/07/14 al 30/09/14

Volumi sito di destinazione o deposito intermedio (mc periodo precedente)

WBS / Lavorazione	Volume di scavo della WBS	Volume di scavo periodo precedente (mc)	Volumi di scavo di periodo (mc)	S01 Abbanc. mater. di scotico	S01 Abbanc. mater. di bonifica	S01 Abbanc. altro materiale	S02 Abbanc. mater. di scotico	S02 Abbanc. mater. di bonifica	S04 Abbanc. mater. di scotico	S04 Abbanc. mater. di bonifica	S05 Abbanc. mater. di scotico	S05 Abbanc. altro materiale	S02 Abbanc. altro materiale	CS07 Rilevato
				13075	16655	900	12495	3265	19305	4210	22807	1830		
Sito di produzione o deposito intermedio														
CS03 Bonifica	9030	9030												
CS03 Sbancamenti, scavi e perforazioni in generale	500	200	300			300								
CS03 Scotico	6660	5750	910	910										
CS04 Bonifica	7625	7625												
CS04 Scotico	5325	5325												
CS05 Bonifica	2390	2040	350					350						
CS05 Sbancamenti, scavi e perforazioni in generale	745		745				100						645	
CS05 Scotico	4205	2595	1610				1610							
CS06 Bonifica	1225	1225												
CS06 Sbancamenti, scavi e perforazioni in generale	5365		5365										555	4810
CS06 Scotico	820	820												
CS07 Bonifica	13085	4210	8875							8875				
CS07 Sbancamenti, scavi e perforazioni in generale	585		585							585				
CS07 Scotico	4635	4635												
CS08 Sbancamenti, scavi e perforazioni in generale	2040	920	1120									1120		
CS08 Scotico	5940	4550	1390								1390			
CS09 Sbancamenti, scavi e perforazioni in generale	3470	910	2560									2560		
CS09 Scotico	3925	3925												
CV03 Sbancamenti, scavi e perforazioni in generale	5905		5905										5905	
S01 Scotico	2000	2000												
S02 Scotico	2520	2520												
S04 Scotico	4230	4230												
S05 Scotico	4512	4512												
SV02 Sbancamenti, scavi e perforazioni in generale	685	580	105			105								
SV04 Scotico	1300		1300								1300			
VI01 Sbancamenti, scavi e perforazioni in generale	3665	120	3545			3545								
VI02 Sbancamenti, scavi e perforazioni in generale	505		505										505	
VR01 Scotico	530	530												
VR02 Scotico	2505	2505												
VR03 Scotico	985	985												
VR04 Scotico	1050	550	500				500							
VR05 Scotico	1385		1385				1385							
VR06 Scotico	680	680												
VR07 Scotico	680	680												
VR08 Scotico	3475	3475												
VR09 Scotico	630	630												
VR10 Scotico	1875	1875												
VR11 Scotico	5090	5090												
VR12 Scotico	2775	2775												
VR14 Scotico	7045	7045												
Totale volume di scavo (mc)	131597	94542	37055	13985	16655	4850	16090	3615	19305	13670	25497	5510	7610	4810
				S01 Abbanc. mater. di scotico	S01 Abbanc. mater. di bonifica	S01 Abbanc. altro materiale	S02 Abbanc. mater. di scotico	S02 Abbanc. mater. di bonifica	S04 Abbanc. mater. di scotico	S04 Abbanc. mater. di bonifica	S05 Abbanc. mater. di scotico	S05 Abbanc. altro materiale	S02 Abbanc. altro materiale	CS07 Rilevato
				Totale volumi per sito di destinazione o deposito intermedio (mc)										

PLANIMETRIA SITI DI DESTINAZIONE -Stralcio 1 - SCALA 1:10.000

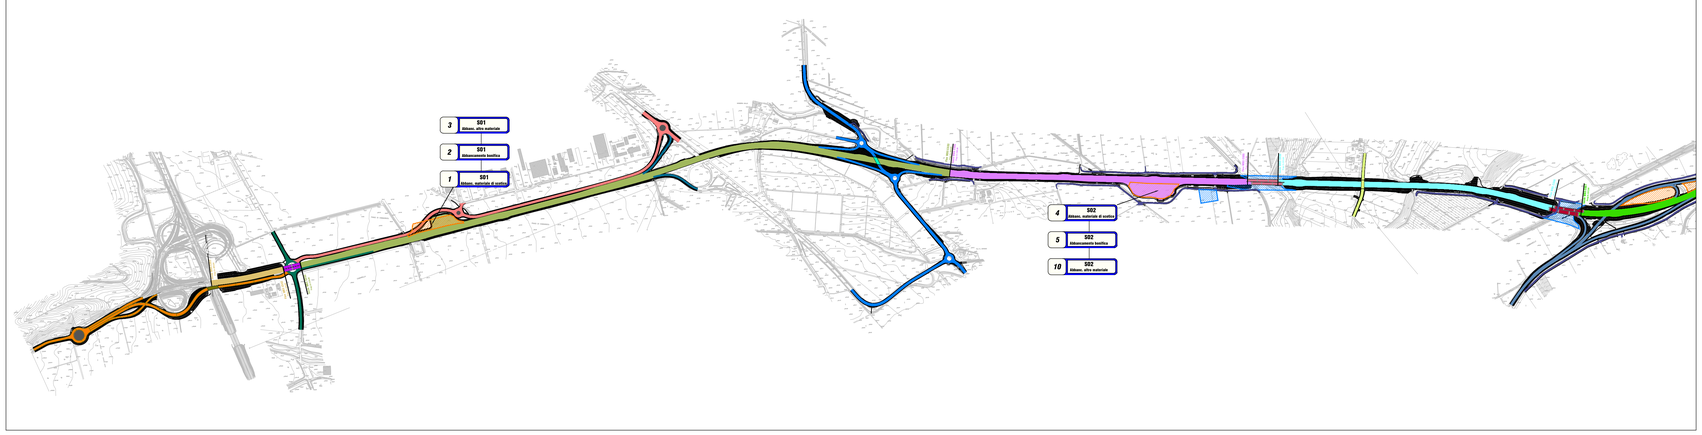

PLANIMETRIA SITI DI DESTINAZIONE - Stralcio 2 - SCALA 1:10.000

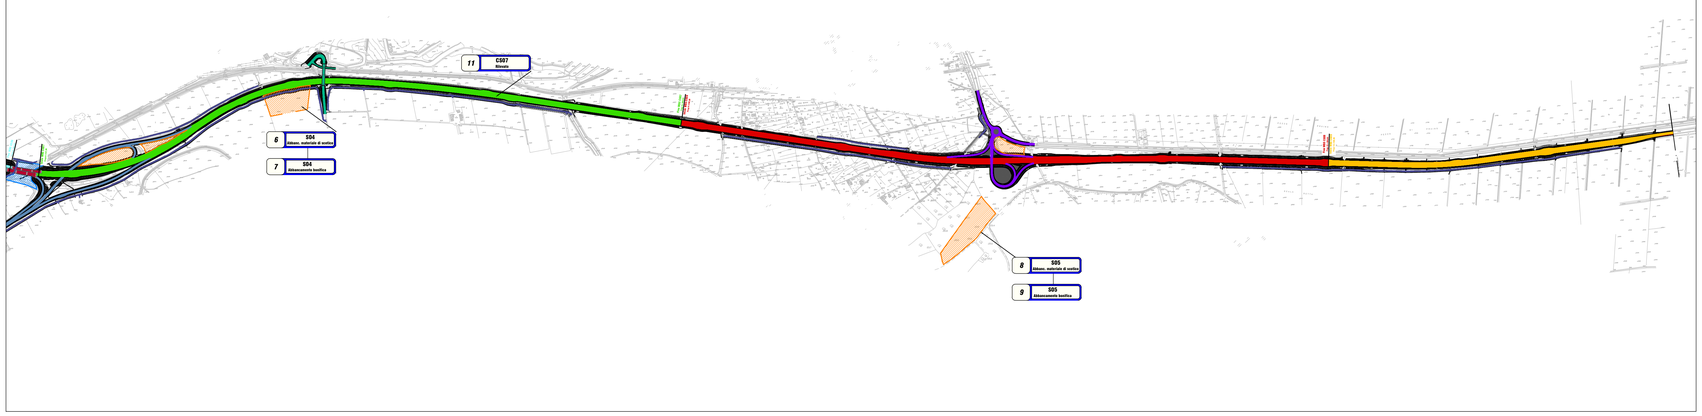

NOTA:
La ***TABELLA 1 - MOVIMENTI TERRA*** è formata da una serie di tabelle associate ai vari siti di destinazione finale o deposito intermedio. Ognuna di esse viene attribuito un numero identificativo univoco (in alto a sinistra per ogni singola tabella), che ne permette la distinzione tra i vari siti e la visualizzazione della relativa posizione sugli stralci planimetrici. In ogni singola tabella vengono riportati i movimenti in entrata da altri siti/depositi ed in uscita verso altri siti/depositi/discariche, effettuati fino al periodo di riferimento.
La ***TABELLA 2 - RIEPILOGO GENERALE*** mostra i movimenti effettuati in un periodo di riferimento specifico, riportando anche i volumi di riferimento del periodo precedente.

LEGENDA

SITO DI PRODUZIONE (WBS):

- **CS01** - Viabilità di completamento svincolo di Firmo
- **CS02** - Corpo stradale da prog: 0+000,00 a prog: 0+340,00
- **CS03** - Corpo stradale da prog: 0+420,00 a prog: 3+500,00
- **CS04** - Completami zona "ASI"
- **CS05** - Corpo stradale da prog:3+500,00 a prog: 4+875,00
- **CS06** - Corpo stradale da prog:4+915,00 a prog: 6+292,50
- **CS07** - Corpo stradale da prog: 6+427,50 a prog: 9+500,00
- **CS08** - Corpo stradale da prog: 9+500,00 a prog: 12+500,00
- **CS09** - Corpo stradale da prog: 12+500,00 a prog: 14+000,00
- **CV01** - Cavalcavia di scavalco della A3 SA-RC a progr 0+663,61 Rampa "C"
- **CV02** - Cavalcavia di svincolo S.S. 19 a progr. 3+ 159,80
- **CV03** - Cavalcavia progr. 5+400,00
- **CV04** - Cavalcavia a progr.: 7+836,16
- **SV00** - Svincolo SP 174 per Altamonte
- **SV01** - Svincolo zona industriale a progr: 2+100,00
- **SV02** - Svincolo S.S. 19 a progr. 3+100,00
- **SV03** - Svincolo di Torre Morello a progr: 6+500,00
- **SV04** - Svincolo di Doria a progr: 10+88,00
- **VI01** - Viadotto S.P. 174 da progr: 0+340,00 a progr: 0+420,00
- **VI02** - Viadotto Coscile da progr: 4+875,00 a progr: 5+015,00
- **VI03** - Viadotto Cavalcaferrovia da progr: 6+292,50 a progr: 9+427,50
- **VR00** - Viabilità rurali

CANTIERIZZAZIONE:

- SITO DI DEPOSITO
- AREE DI SUPPORTO

MOVIMENTI TERRE:

12 — CS05 Rilevato — SITO DI DESTINAZIONE (a sinistra è riportato il numero associato al sito nella TABELLA 1 - MOVIMENTI TERRA)

KEYMAP

Anas SpA
Direzione Centrale Progettazione

ADEGUAMENTO DELLA S.S. 534 COME RACCORDO AUTOSTRADALE - CAT. B - MEGALOTTO 4

Collegamento tra l'Autostrada A3 (Svincolo di Firmo) e la S.S. 106 Jonica (Svincolo di Sibari)

Progetto Esecutivo di Dettaglio

Direzione lavori:

IL DIRETTORE DEI LAVORI
Ing. Salvatore Rigoli

IL COORDINATORE DELLA SICUREZZA IN FASE DI ESECUZIONE
Ing. Giuseppe Scorzafave

Imprese - A.T.I.:
VIDONI — CONSORZIO STABILE GRECALE — VIDONI S.p.A.
IL RESPONSABILE DEL COMMESSA
Ing. Felice Riva

Ufficio Ambiente:
HYpro
IL RESPONSABILE DEL SISTEMA DI GESTIONE AMBIENTALE
Dott. Giuseppe Occhiarino
ORDINE REGIONALE DEI GEOLOGI DELLA BASILICATA — DOTT. GEOLOGO GIUSEPPE OCCHIARINO — ORDINE DI BASILICATA N° 528

SISTEMA DI GESTIONE AMBIENTALE

Riepilogo generale movimenti terre: 3° Trimestre 2014

RIFERIMENTO ELABORATO

CODICE PROGETTO	1° livello	2° liv.	3° livello	CODICE ELABORATO	1° livello	2° livello	3° livello	4° livello	5° liv.
	L0716D	C	1201		T00	IA00	AMB	PL02	A

REVISIONI						
A	OTTOBRE_2014	EMISSIONE	PETTINATO	CERCHIARO	STELLA	
REV	DATA	DESCRIZIONE	REDATTO	CONTROLLATO	APPROVATO	

SCALA: — DATA: OTT_2014

UFFICIO ALTA SORVEGLIANZA ANAS S.p.A. - VISTO: IL RESPONSABILE DEL PROCEDIMENTO
Ing. Giancarlo Luongo