


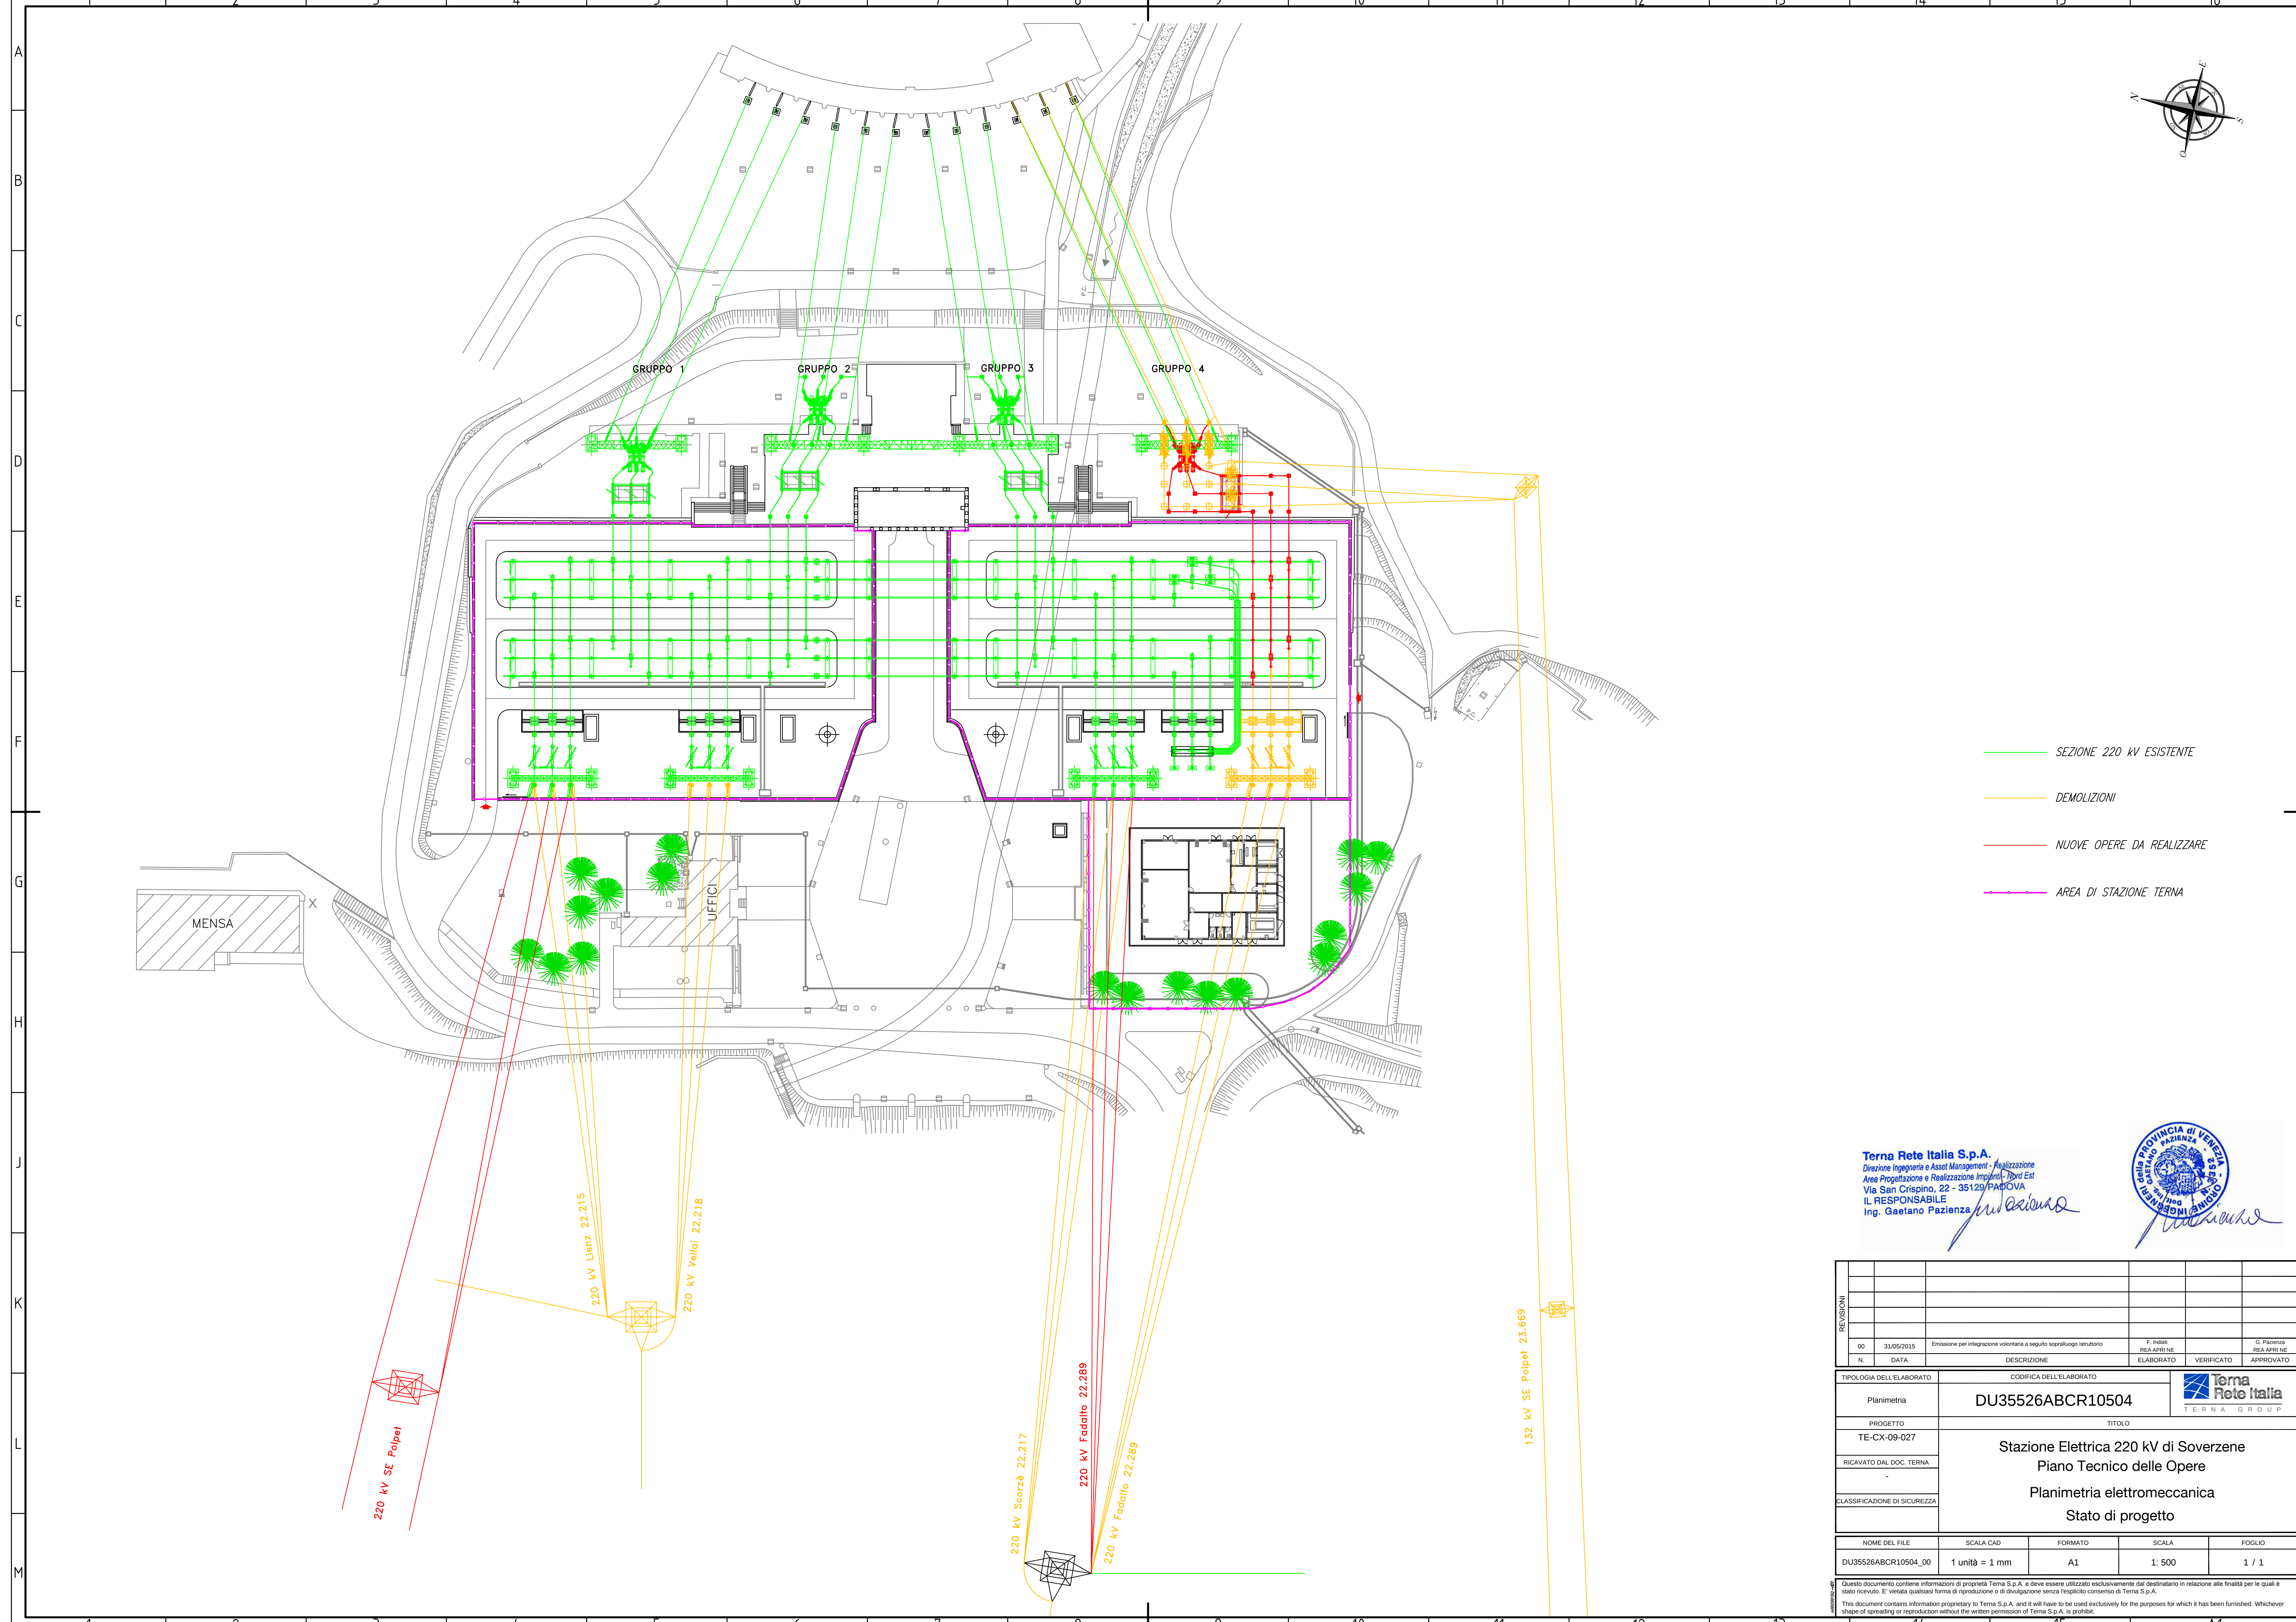

- SEZIONE 220 kV ESISTENTE
- DEMOLIZIONI
- NUOVE OPERE DA REALIZZARE
- AREA DI STAZIONE TERNA

Terna Rete Italia S.p.A.
Direzione Ingegneria e Asset Management - Realizzazione
Area Progettazione e Realizzazione Impianti Nord Est
Via San Crispino, 22 - 35129 PADOVA
IL RESPONSABILE
Ing. Gaetano Pazienza



REVISIONI					
00	31/05/2015	Emissione per integrazione volontaria a seguito sopralluogo istruttorio	F. Indali REA APRI NE	G. Pazienza REA APRI NE	
N.	DATA	DESCRIZIONE	ELABORATO	VERIFICATO	APPROVATO
TIPOLOGIA DELL'ELABORATO		CODIFICA DELL'ELABORATO			
Planimetria		DU35526ABCR10504			
PROGETTO		TITOLO			
TE-CX-09-027		Stazione Elettrica 220 kV di Soverzene Piano Tecnico delle Opere Planimetria elettromeccanica Stato di progetto			
RICAVATO DAL DOC. TERNA					
-					
CLASSIFICAZIONE DI SICUREZZA					
NOME DEL FILE		SCALA CAD	FORMATO	SCALA	FOGLIO
DU35526ABCR10504_00		1 unità = 1 mm	A1	1: 500	1 / 1

Questo documento contiene informazioni di proprietà Terna S.p.A. e deve essere utilizzato esclusivamente dal destinatario in relazione alle finalità per le quali è stato ricevuto. E' vietata qualsiasi forma di riproduzione o di divulgazione senza l'esplicito consenso di Terna S.p.A.
This document contains information proprietary to Terna S.p.A. and it will have to be used exclusively for the purposes for which it has been furnished. Whichever shape of spreading or reproduction without the written permission of Terna S.p.A. is prohibiit.