

PLANIMETRIA PROGETTO ESECUTIVO				
LEGENDA				
POS.	Q.TA'	DESCRIZIONE	MQ	P. P.
1	1	Guardiana	-	-
2	1	Punto di consegna Enel	-	-
3	1	Cabina di trasformazione MT / BT	-	-
4	1	Gruppo elettrogeno	-	-
5.0	1	Ufficio a 2 piani (Affidatario)	-	48
5.1	1	Ufficio a 2 piani (CG)	-	48
5.2	1	Ufficio a 1 piano (RFI / ITALFERR) Ufficio a 1 piano (D.L.)	-	20
6.0	1	Mensa	-	242
6.1	1	Magazzino Mensa	-	-
7	1	Infermeria	-	-
8	1	Spogliatoi e servizi campo sportivo	-	-
9	1	Campo sportivo polivalente	-	-
10	10	Alloggi da 40 posti 2 piani	-	400
11	1	Locale lavanderia e servizio campo	-	-
12	1	Club e formazione professionale	-	-
13	1	Magazzino manutenzione campo	-	-
14	1	Cabina di pressurizzazione e rilancio antincendio	-	-
15	1	Locale tecnico depuratore	-	-
16	606	Parcheggi	-	-
17	2	Isola Ecologica	-	-

PLANIMETRIA APPROVATA DAL CIPE	
LEGENDA	
POS.	DESCRIZIONE
(A)	Uffici di cantiere
(B)	Laboratorio e topografia
(C)	Mensa
(D)	Club e formazione professionale
(E)	Guardiana
(F)	Dormitori
(G)	Infermeria
(H)	Spogliatoi e servizi campo sportivo
(I)	Campo sportivo polivalente
(L)	Cabina enel
(M)	Locale servizio collettivo
(N)	Gruppi elettrogeni
(O)	Magazzino manutenzione campo
(P)	Area raccolta rifiuti differenziati

COMMITTENTE:  **RFI**  
 RETE FERROVIARIA ITALIANA  
 GRUPPO FERROVIE DELLO STATO ITALIANE

ALTA SORVEGLIANZA:  **ITALFERR**  
 GRUPPO FERROVIE DELLO STATO ITALIANE

GENERAL CONTRACTOR:  **COCIV**  
 Consorzio Collargenti Integrati Valico

INFRASTRUTTURE FERROVIARIE STRATEGICHE DEFINITE DALLA  
 LEGGE OBIETTIVO N.443/01

TRATTA A.V./A.C. TERZO VALICO DEI GIOVI  
 PROGETTO ESECUTIVO

CAMPO NOVI LIGURE CBP5  
 Planimetria di sovrapposizione tra: progetto esecutivo approvato a seguito di  
 verifica di attuazione e progetto in esame

GENERAL CONTRACTOR: **Cociv**  
 Ing. E. Pagan


DIRETTORE LAVORI: \_\_\_\_\_

SCALA: 1:500

COMMESSA	LOTTO	FASE	ENTE	TIPO DOC.	OPERADISCIPLINA	PROG.	REV.
I G 5 1	0 0	E	C V	P 8	C A 1 0 0 1	0 0 3	C

Rev.	Descrizione emissione	Redatto	Data	Verificato	Data	Progettista	Data	IL PROGETTISTA
A00	Prima Emissione	MB SERVICE	29/01/2014	COCIV	28/01/2014	A. Palomba	31/01/2014	
C00	Revisione Generale	MB SERVICE	27/05/2015	COCIV	27/05/2015	A. Marcorita	29/05/2015	

In. Elab. \_\_\_\_\_ Nome File: \_\_\_\_\_  
 CUP: F5H500000008

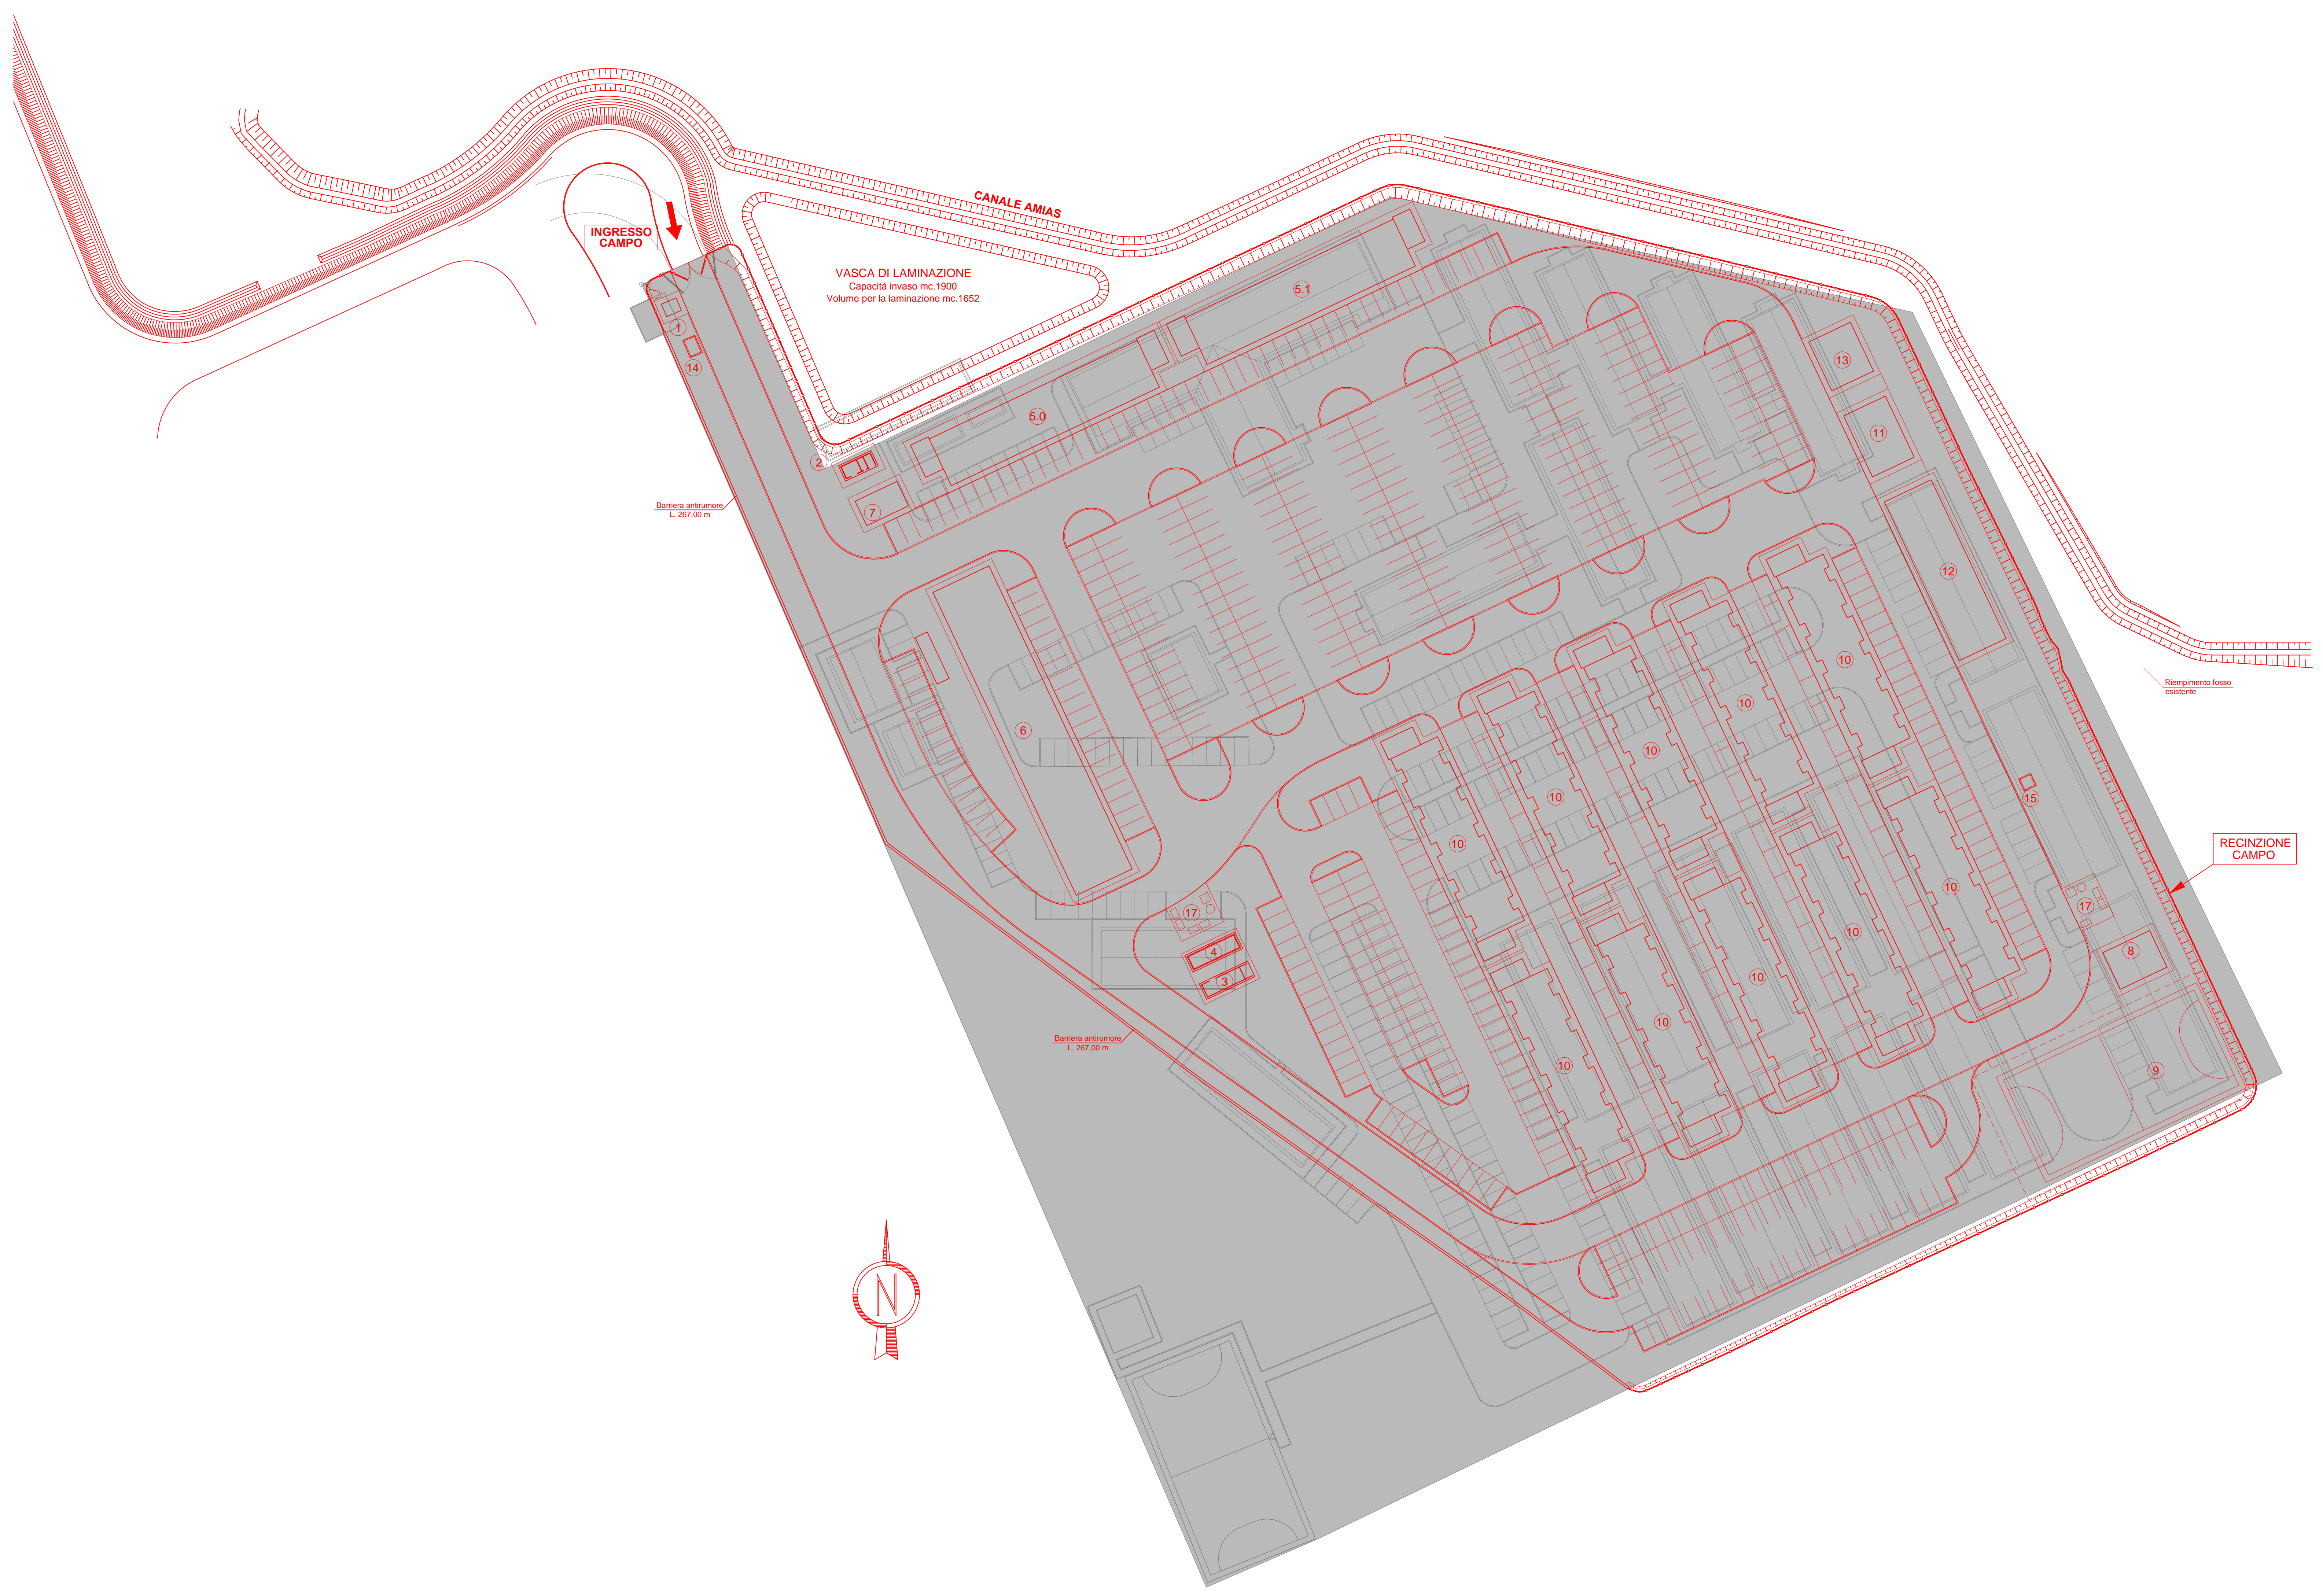

LEGENDA	
	AREA CANTIERE PROG. DEFINITIVO