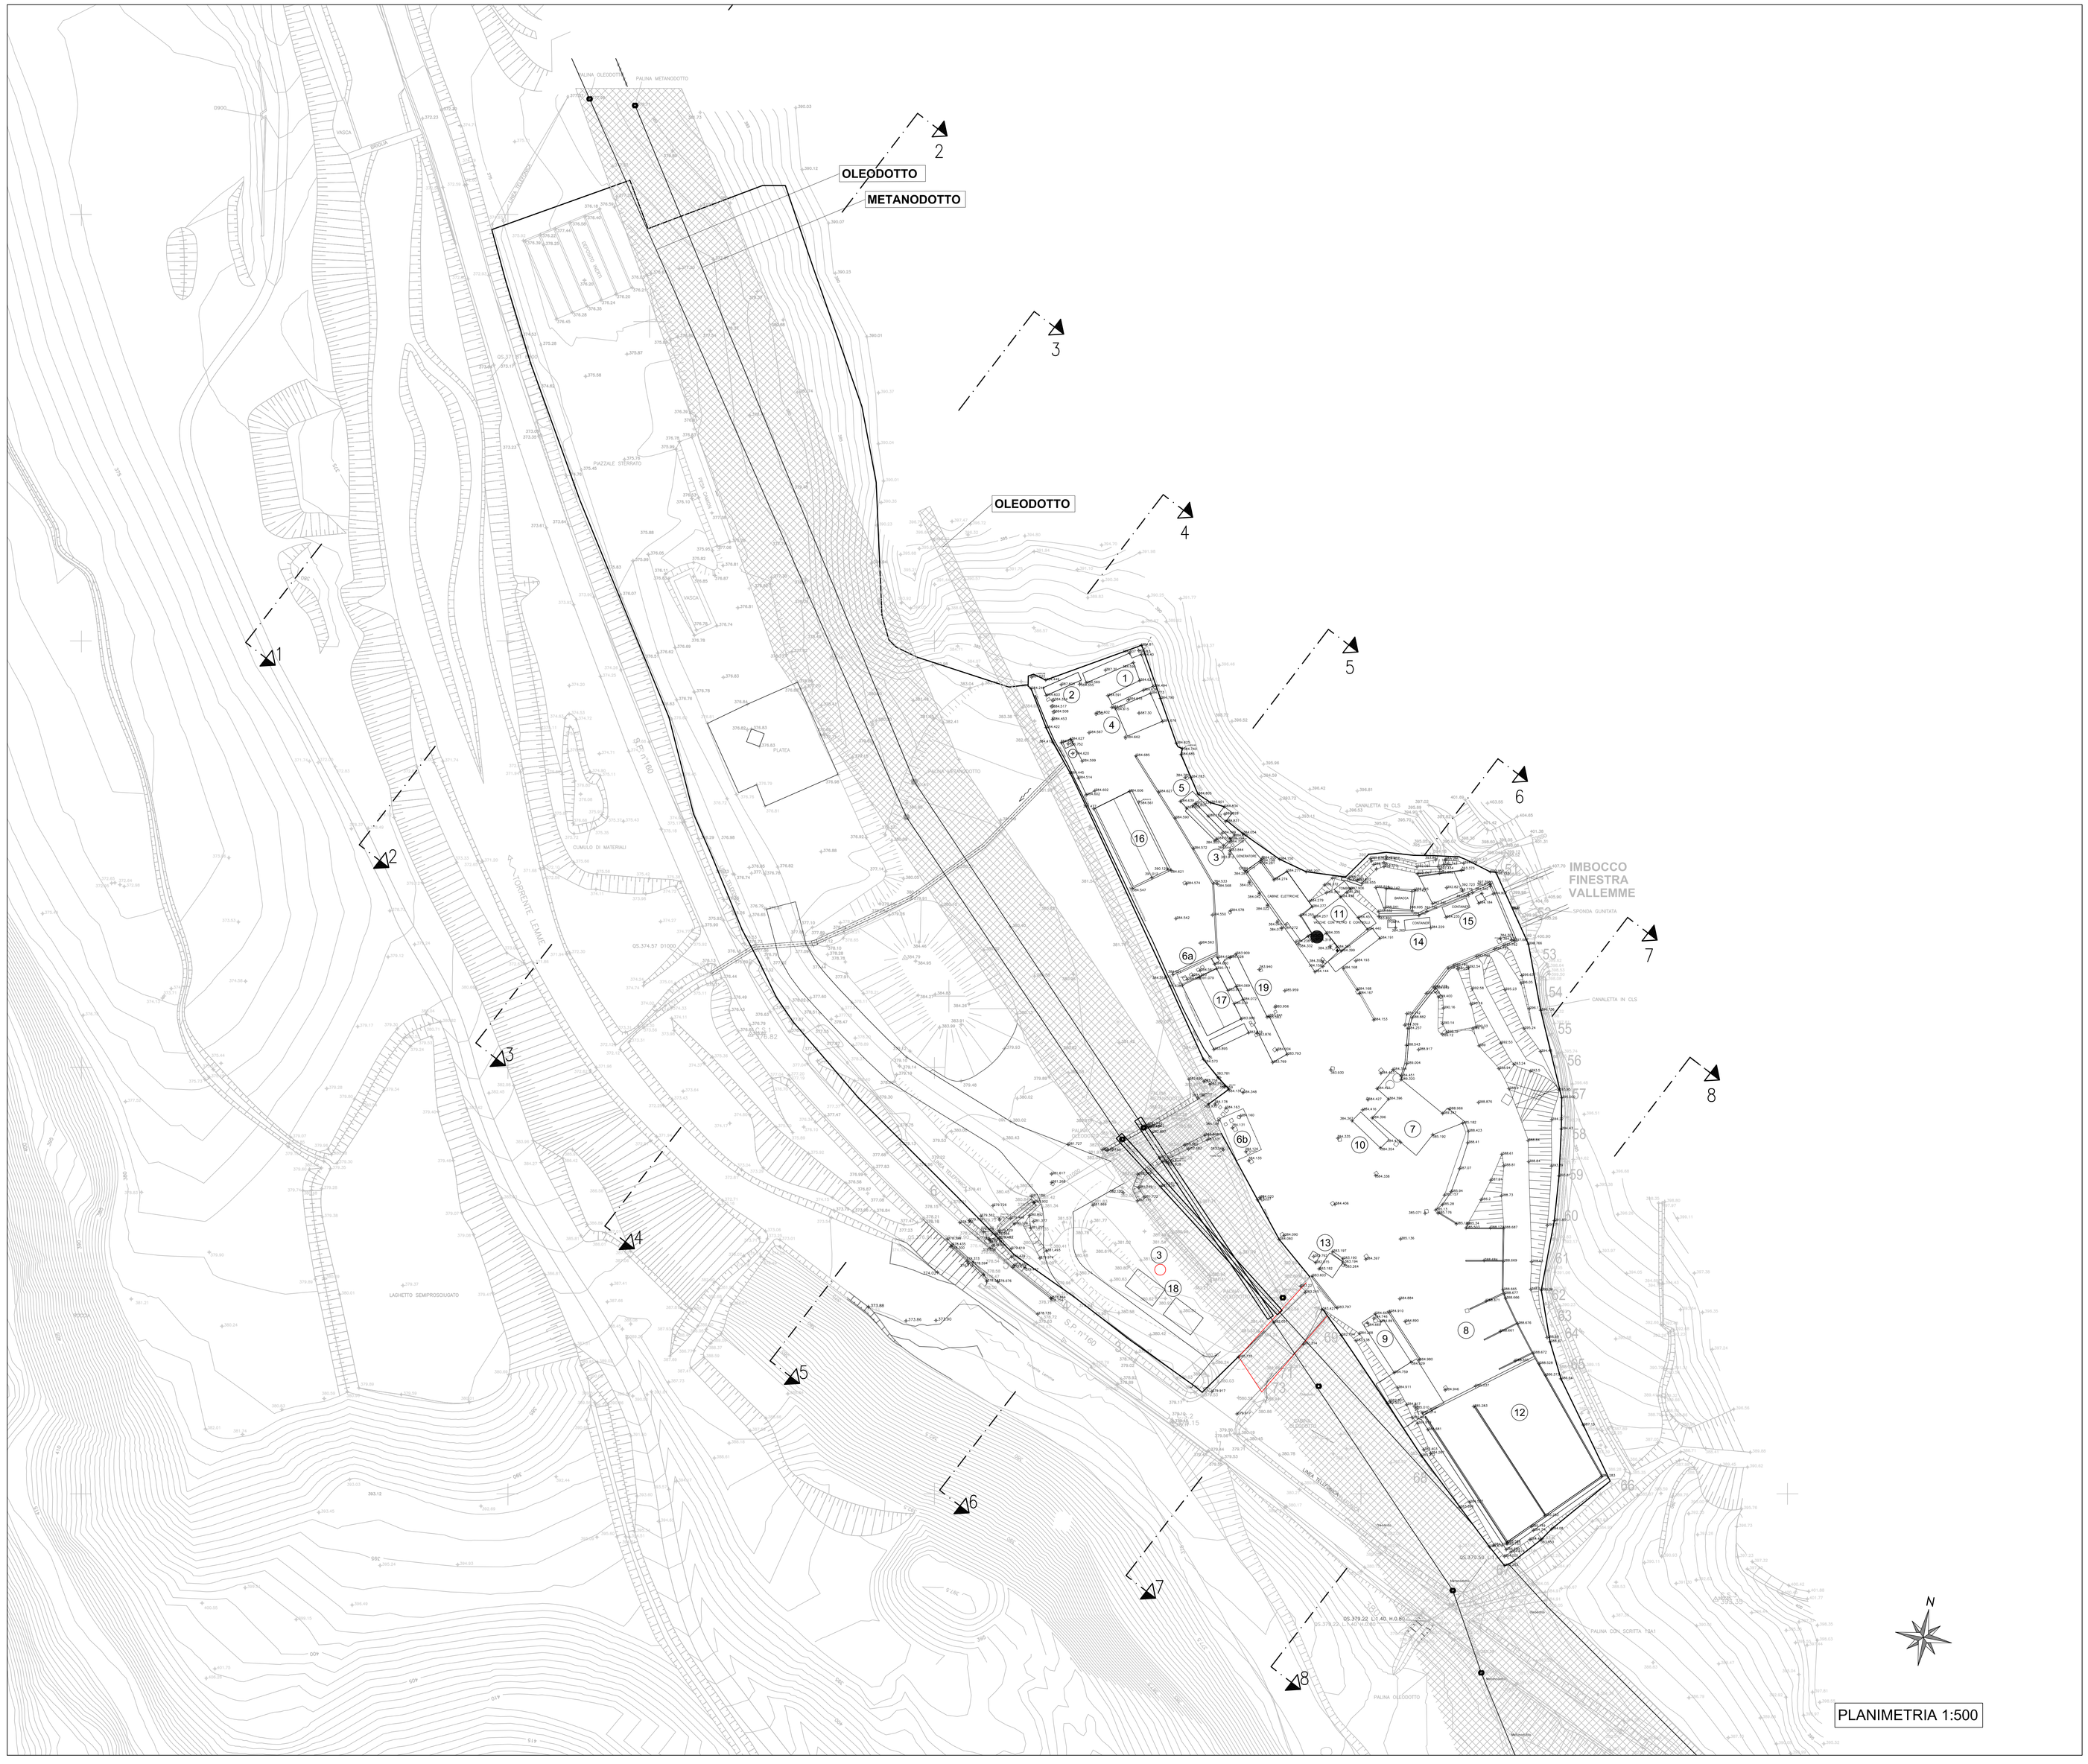

LEGENDA PREFABBRICATI

1	Uffici
2	Spogliatoi e docce
3	Fossa Imhoff
4	Laboratorio e topografia
5	Rampa officina
6a	1° pioggia/disoleatore 8mc
6b	1° pioggia/disoleatore 32mc
7	Impianto di betonaggio
8	Deposito inerti
9	Impianto depurazione acque di galleria
10	Trattamento acque di betonaggio
11	Vasca affinamento acque di galleria
12	Area di stoccaggio smarino (caratterizzazione)
13	Lavaggio ruote
14	Tank gasolio in vasca di contenimento 9000lt.
15	Gruppo elettrogeno
16	Officina
17	Magazzino
18	Servizi e spogliatoi
19	Pesa a ponte

COMMITTENTE:

RFI RETE FERROVIARIA ITALIANA
GRUPPO FERROVIE DELLO STATO ITALIANE

ALTA SORVEGLIANZA:

ITALFERR
GRUPPO FERROVIE DELLO STATO ITALIANE

GENERAL CONTRACTOR:

COCIV
Consorzio Collegamenti Integrati Veloci

INFRASTRUTTURE FERROVIARIE STRATEGICHE DEFINITE DALLA LEGGE OBIETTIVO N.443/01

TRATTA A.V./A.C. TERZO VALICO DEI GIOVI
PROGETTO ESECUTIVO

COP1 - CANTIERE OPERATIVO VAL LEMME - SECONDA FASE

LAYOUT STATO ATTUALE

GENERAL CONTRACTOR	DIRETTORE LAVORI	SCALA:
Consorzio Cociv Ing. E. Pagani		1 : 500

COMMESSA	LOTTO	FASE	ENTE	TIPO DOC.	OPERA/DISCIPLINA	PROGR.	REV.
IG51	00	E	CV	P8	CA1701	004	B

PROGETTAZIONE

Rev.	Descrizione emissione	Redatto	Data	Verificato	Data	Progettista Integratore	Data	IL PROGETTISTA
A00	Prima Emissione	studiogiachi	26/01/2015	COCIV	26/01/2015	A. Palomba	26/01/2015	COCIV Consorzio Collegamenti Integrati Veloci Dott. Ing. Alfio Mancarella Ordine Ingegneri Prov. TO n. 6271 R
B00	Revisione generale	studiogiachi	05/05/2015	COCIV	05/05/2015	A. Mancarella	05/05/2015	

n. Elab.

Nome File: IG51-00-E-CV-P8-CA17-01-004-B00
CUP: F81H92000000008

Scala di plot: 1: