LAYOUT PROGETTO ESECUTIVO PER VERIFICA di ATTUAZIONE 1:500

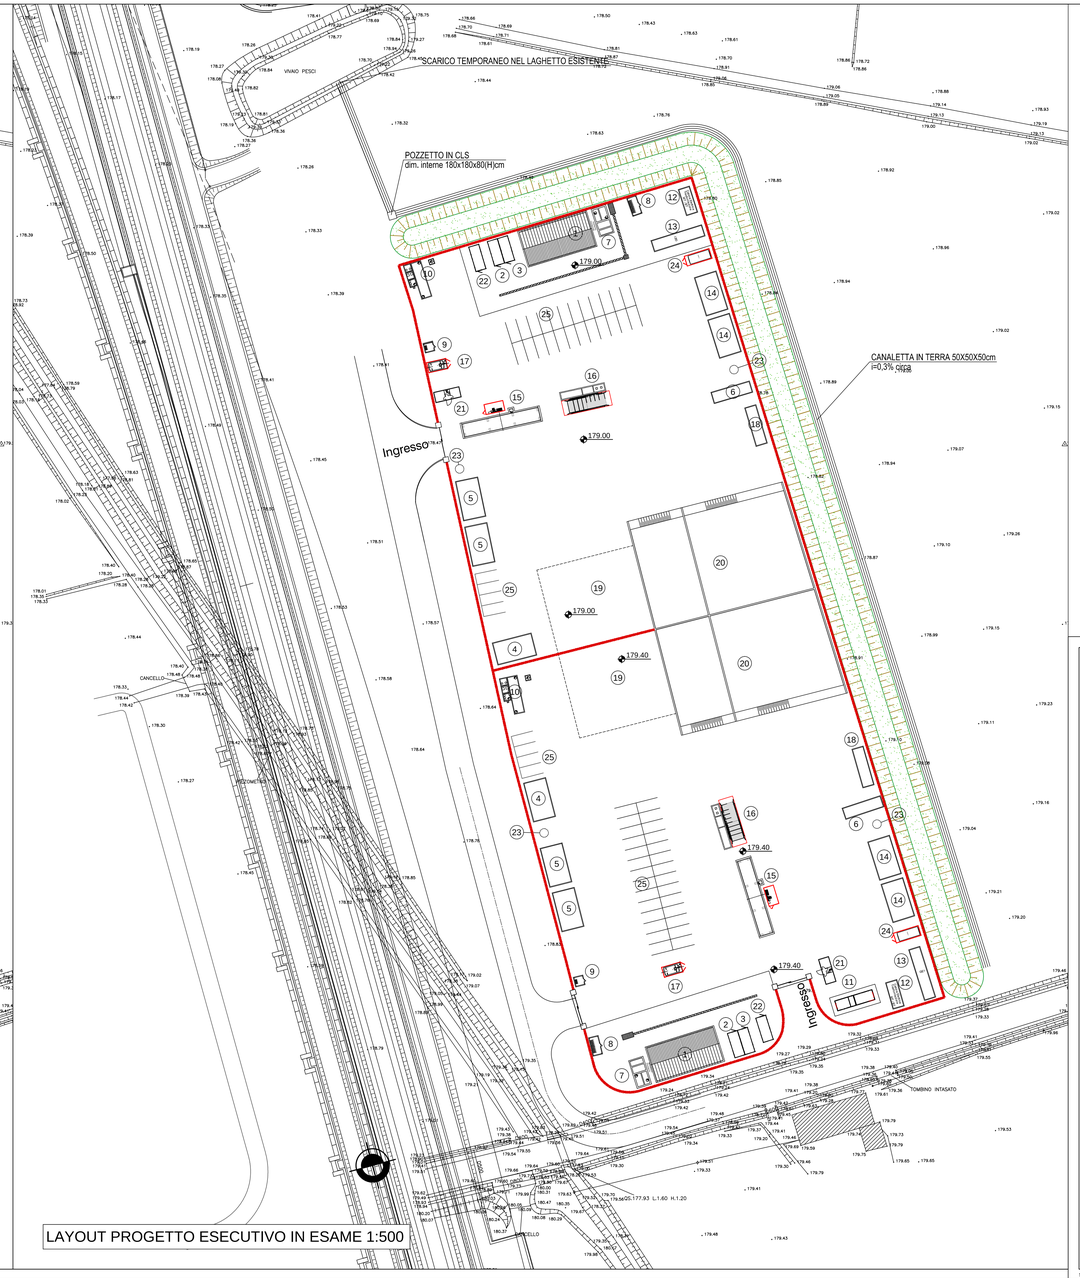

LAYOUT PROGETTO ESECUTIVO IN ESAME 1:500

LEGENDA PROGETTO DEFINITIVO

CANTIERE OPERATIVO C.O.P.8	
POS.	DESCRIZIONE FABBRICATI E MANUFATTI
1.1	OFFICINA
1.2	OFFICINA
1.3	DEPURATORE
2	RAMPA OFFICINA
3	DISTRIBUTORE CARBURANTE
4	MAGAZZINO
5	BOX PROVINI MATERIALI
6	UFFICI
7	SPOGLIATOI INTERNI
8	SERVIZI IGIENICI
9	SPOGLIATOI E DOCCE
10	LABORATORIO E TOPOGRAFIA
11	DEPOSITO OLII USATI
12	DEPOSITO BOMBOLE OSSIGENO/ACETILENE
13	LOCALE GRUPPI ELETTROGENI
14	AREA STOCCAGGIO MATERIALE DI SCAVO
15	AREA STOCCAGGIO MATERIALI
16	IMPIANTO DI DEPURAZIONE BIOLOGICO
17	DISOLEATORE– DEGRASSATORE
18	CABINA CONSEGNA RETE ELETTRICA
19	DEPOSITO OLII NUOVI
20	BOX ATTREZZATURE
21	LAVAGGIO COMME
22	AREA PARCHEGGIO
23	PESA A PONTE
24	INFERMERIA

LEGENDA PROGETTO ESECUTIVO

LEGENDA			
1	Officina	15	Spogliatoi e docce
2	Deposito olii nuovi	16	Pesa a raso e cabina operatore
3	Deposito olii usati	17	Lavaruote
4	Magazzino	18	Distributore carburante
5	Uffici	19	Locale primo soccorso
6	Servizi igienici	20	Deposito materiali di servizio
7	Vasca di disoleazione acque di lavaggio officina	21	Area per caratterizzazione terre e rocce da scavo (~ 1700 mc)
8	Deposito bombole ossigeno	22	Guardiania
9	Deposito bombole acetilene	23	Container dotazioni di sicurezza
10	Vasche di laminazione e trattamento per acque meteoriche e di piazzale	24	Fossa biologica Imhoff
11	Cabina punto consegna Enel	25	Serbatoio gasolio per gruppo elettrogeno
12	Cabina di trasformazione	26	Parcheggi
13	Gruppo elettogeno		

COMMITTENTE:

RFI RETE FERROVIARIA ITALIANA
GRUPPO FERROVIE DELLO STATO ITALIANE

ALTA SORVEGLIANZA:

ITALFERR
GRUPPO FERROVIE DELLO STATO ITALIANE

GENERAL CONTRACTOR:

COCIV
Consorzio Collegamenti Integrati Veloci

INFRASTRUTTURE FERROVIARIE STRATEGICHE DEFINITE DALLA LEGGE OBIETTIVO N.443/01

TRATTA A.V./A.C. TERZO VALICO DEI GIOVI
PROGETTO ESECUTIVO

CA 24 - CANTIERE OPERATIVO INTERCONNESSIONE TORINO COP8

Raffronto Layout di cantiere Progetto Esecutivo per Verifica di Attuazione / Progetto Esecutivo in esame

GENERAL CONTRACTOR	DIRETTORE LAVORI	SCALA:
Consorzio **Cociv** Ing. E. Pagani		1:500

COMMESSA	LOTTO	FASE	ENTE	TIPO DOC.	OPERA/DISCIPLINA	PROGR.	REV.
IG51	00	E	CV	P8	CA2401	012	A

PROGETTAZIONE

Rev.	Descrizione emissione	Redatto	Data	Verificato	Data	Progettista responsabile	Data	IL PROGETTISTA
A00	Prima emissione	studiogiachi	29/07/2015	COCIV	29/07/2015	A. Mancarella	29/07/2015	COCIV Dott. Ing. A. Mancarella Ordine Ingegneri Prov. TO n. 6275 B

n. Elab.

Nome File: IG51E0CA24401A00

CUP: F81H92000000008

Scala di plot: 1: