



PLANIMETRIA P.D.
- 1:1000 -

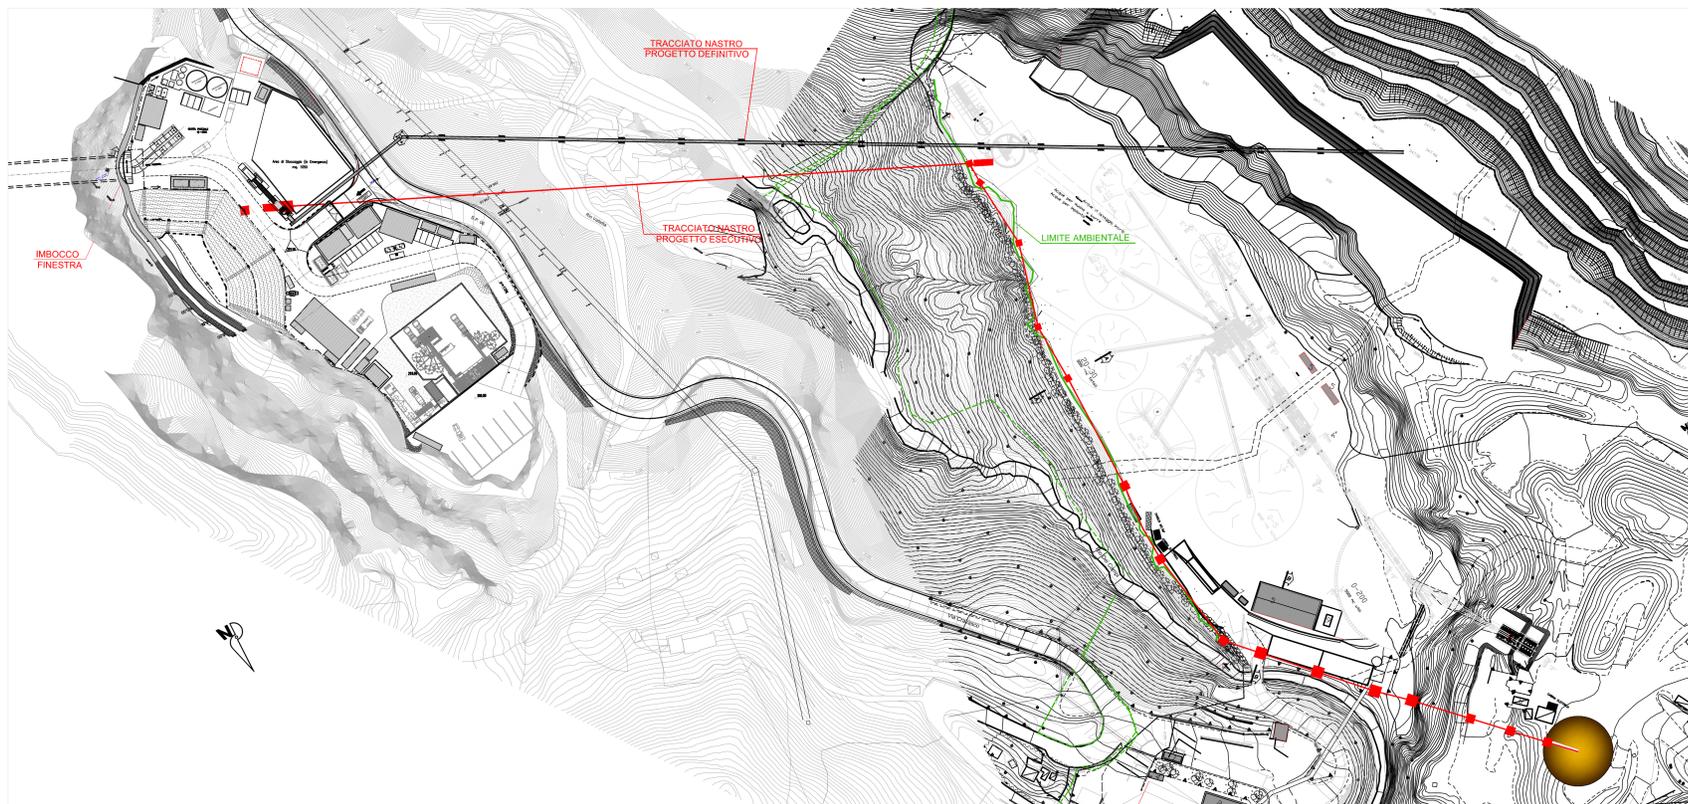

PLANIMETRIA P.E.
- 1:1000 -

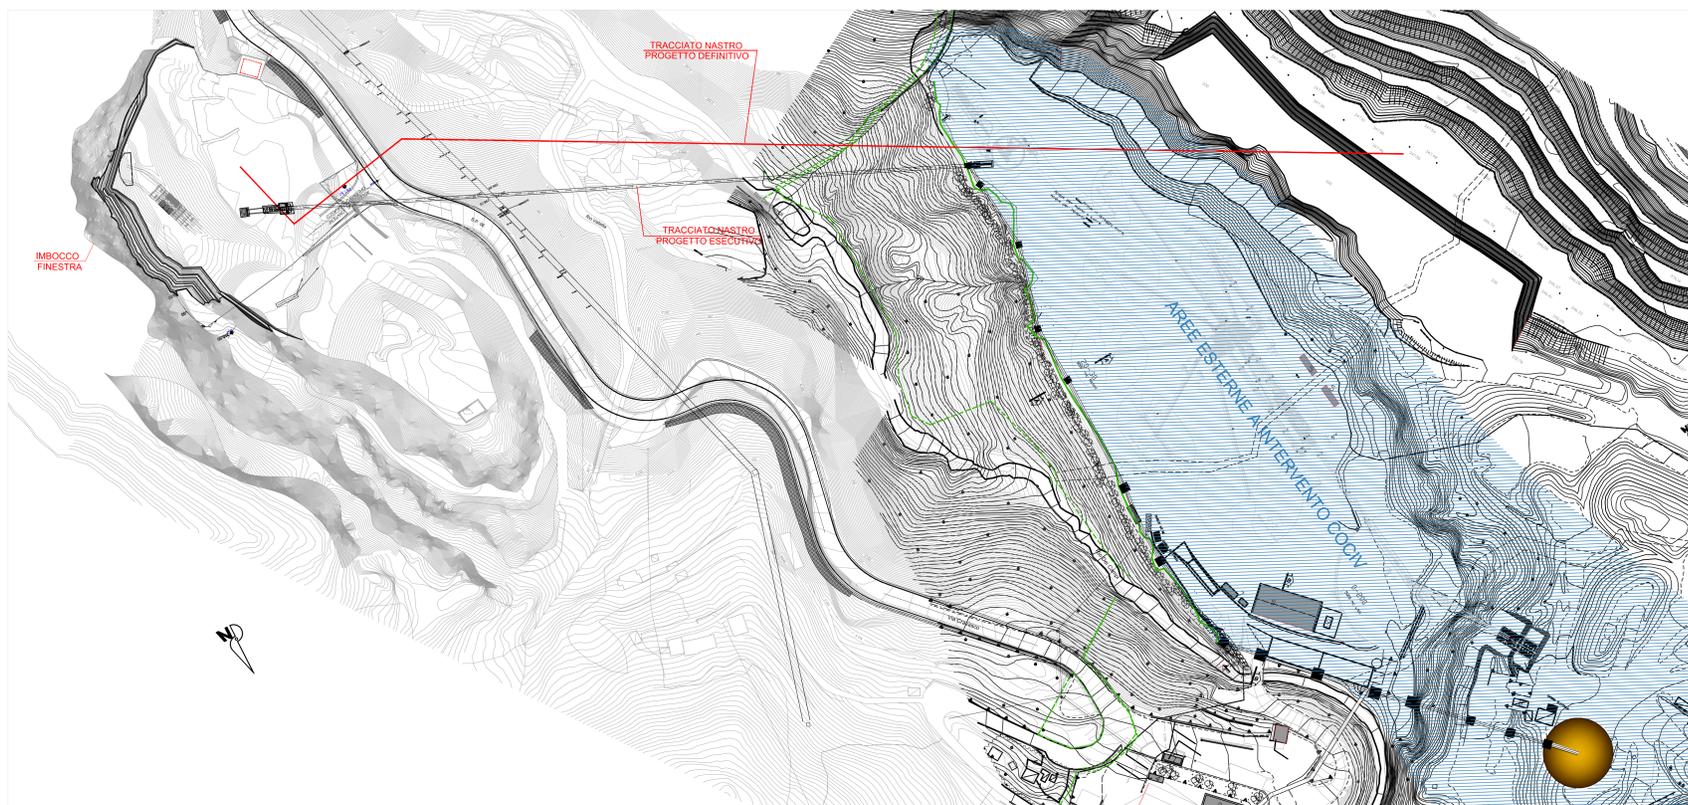

 AREE ESTERNE A INTERVENTO COCIV

COMMITTENTE:

RETE FERROVIARIA ITALIANA
GRUPPO FERROVIE DELLO STATO ITALIANE

ALTA SORVEGLIANZA:

GRUPPO FERROVIE DELLO STATO ITALIANE

GENERAL CONTRACTOR:


INFRASTRUTTURE FERROVIARIE STRATEGICHE DEFINITE DALLA
LEGGE OBIETTIVO N.443/01
TRATTA A.V./A.C. TERZO VALICO DEI GIOVI
PROGETTO ESECUTIVO

Cantiere di servizio Cravasco CSL2 - FASE 2
NASTRI TRASPORTATORI

Planimetria di confronto tra P.D. e P.E.

GENERAL CONTRACTOR Consorzio Cociv Ing. E. Pagani	DIRETTORE LAVORI	SCALA: 1:1000					
COMMESSA I G 5 1	LOTTO 0 0	FASE E	ENTE C V	TIPO DOC. P 7	OPERADISCIPLINA CA 2 8 0 1	PROGR. 0 0 1	REV. B

Rev.	Descrizione emissione	Redatto	Data	Verificato	Data	Progettista	Data	IL PROGETTISTA
A00	Prima Emissione	COCIV	20.02.2015	COCIV	20.02.2015	A. Palomba	20.02.2015	
B00	Revisione generale	COCIV	05/05/2015	COCIV	05/05/2015	A. Mancipella	05/05/2015	