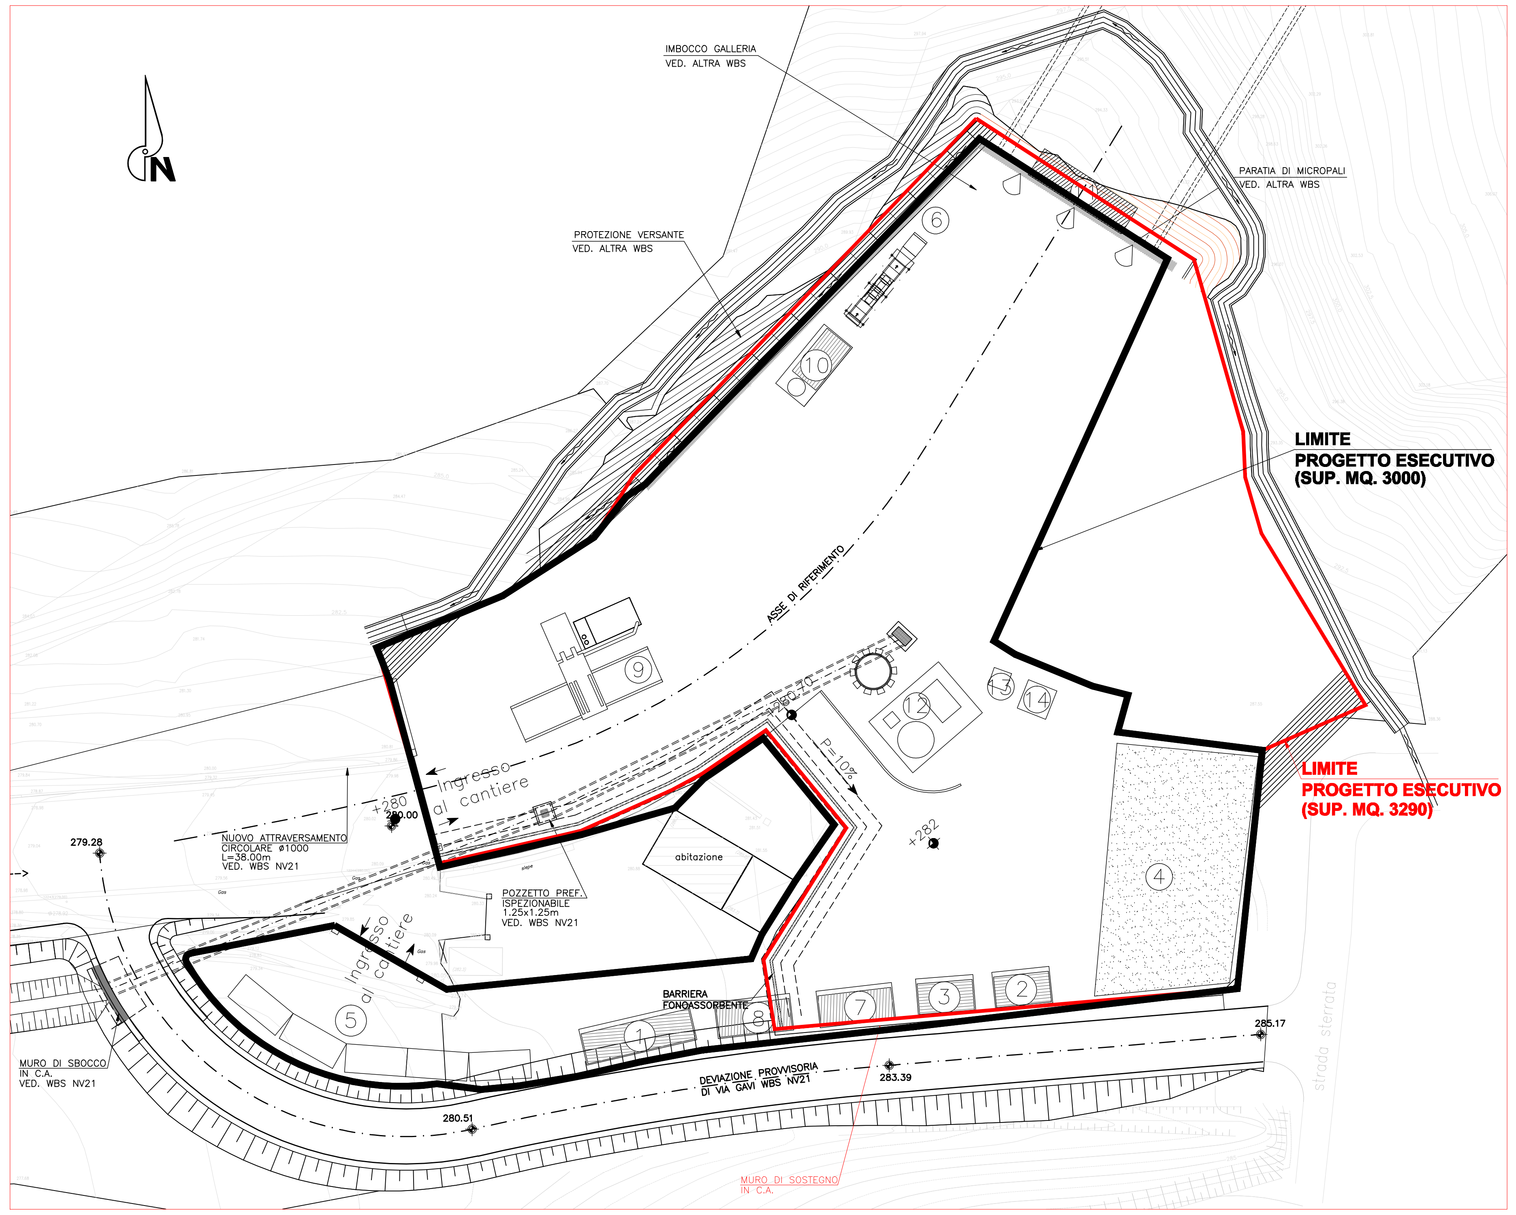

LEGENDA P.D.

1	UFFICI
2	GRUPPI ELETTROGENI
3	CABINA ENEL
4	DEPOSITO MATERIALI
5	PARCHEGGI
6	VENTILAZIONE
7	SERVIZI IGIENICI
8	SPOGLIATOI
9	LAVAGGIO GOMME
10	ARIA COMPRESSA
11	SERBATOIO ACQUA INDUSTRIALE
12	IMPIANTO DI DEPURAZIONE 25LT/SEC
13	SERBATOIO ACQUA POTABILE
14	SERBATOIO ACQUA ANTINCENDIO

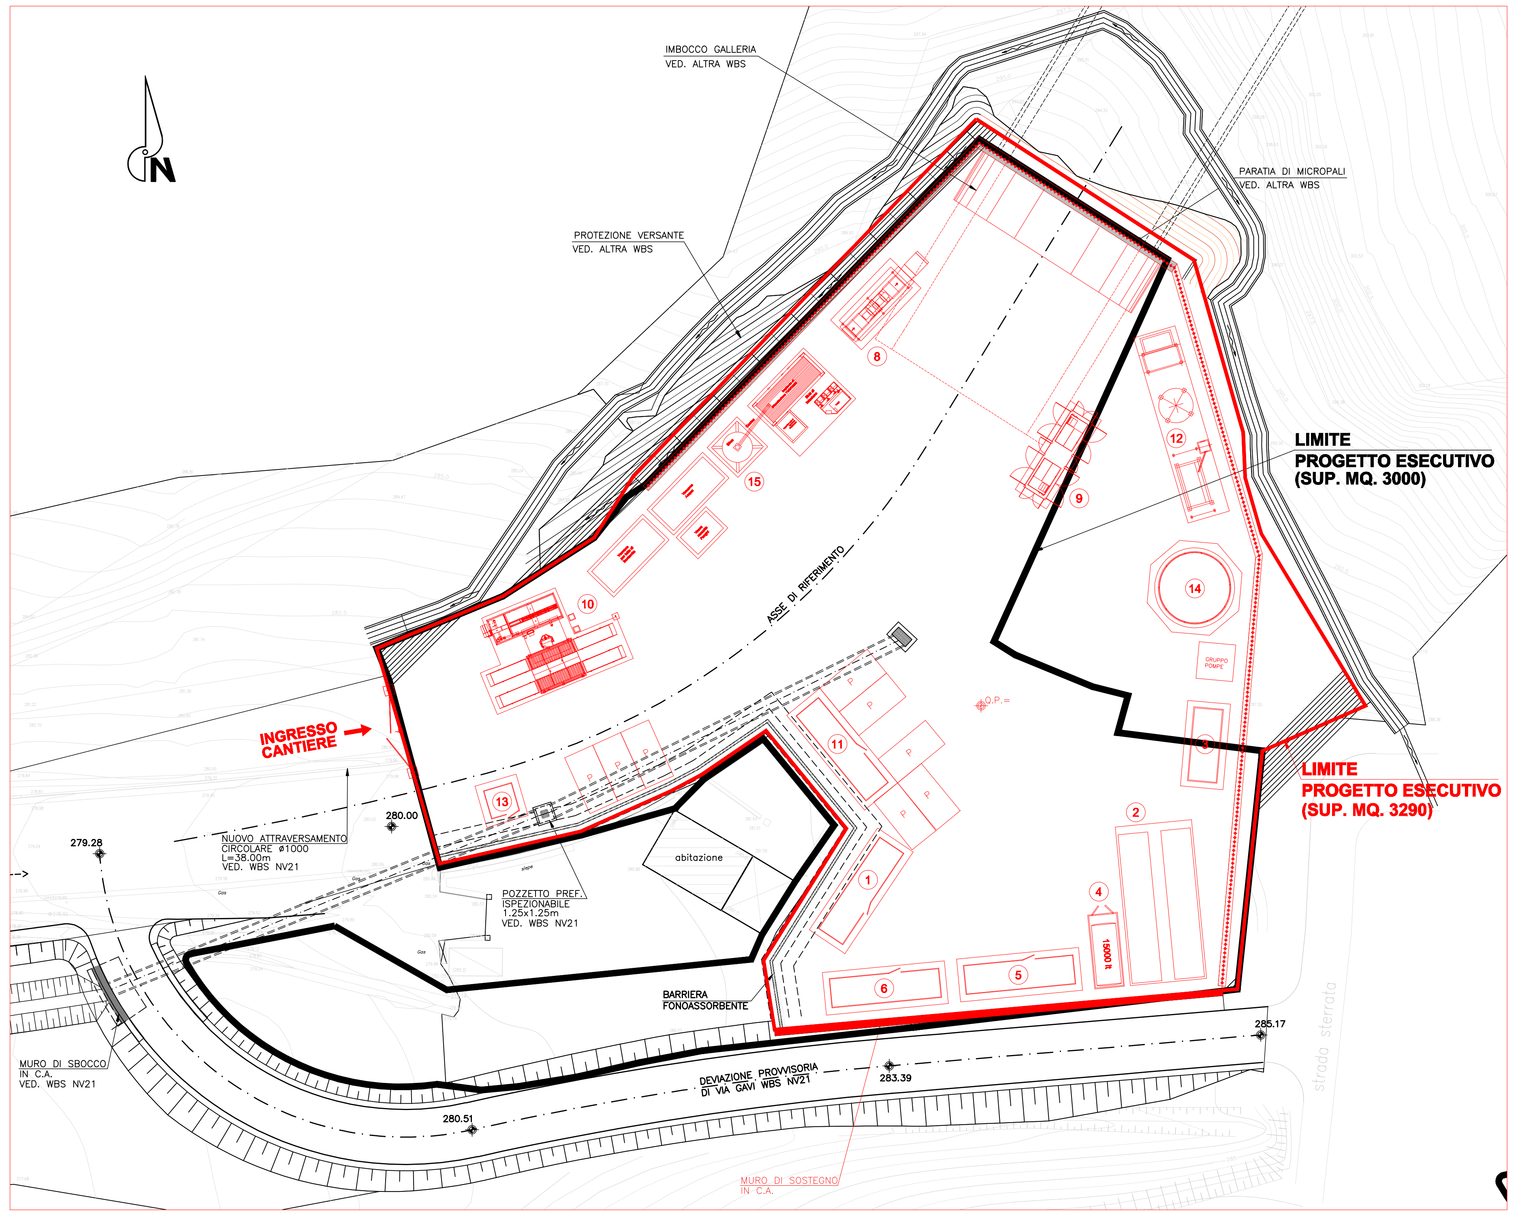

LEGENDA P.E.

1	Uffici
2	Gruppi elettrogeni
3	Cabina di trasformazione
4	Serbatoio gasolio per gruppo elettrogeno
5	Spogliatoi
6	Servizi igienici + docce
7	Impianto ventilazione
8	Container inverter per ventilazione
9	Elettrocompressori
10	Lavaruote
11	Locale primo soccorso
12	Impianto trattamento acqua con filtropressa
13	Guardiania
14	Serbatoio acqua industriale/antincendio completo di gruppo di pompaggio
15	Impianto di iniezione
16	Area per caratterizzazione terre e rocce da scavo (eventuale)

COMMITTENTE:

RFI RETE FERROVIARIA ITALIANA
GRUPPO FERROVIE DELLO STATO ITALIANE

ALTA SORVEGLIANZA:

ITALFERR
GRUPPO FERROVIE DELLO STATO ITALIANE

GENERAL CONTRACTOR:

Consorzio Collegamenti Integrati Veloci

INFRASTRUTTURE FERROVIARIE STRATEGICHE DEFINITE DALLA LEGGE OBIETTIVO N.443/01

TRATTA A.V./A.C. TERZO VALICO DEI GIOVI
PROGETTO ESECUTIVO

CA41-Cantiere operativo Crenna (COV7) (NV21)
RAFFRONTO PROGETTO DEFINITIVO/PROGETTO ESECUTIVO
PLANIMETRIA

GENERAL CONTRACTOR	DIRETTORE LAVORI	SCALA:
Consorzio Cociv, Ing. E. Pagani		1:200

COMMESSA	LOTTO	FASE	ENTE	TIPO DOC.	OPERA/DISCIPLINA	PROGR.	REV.
I G 5 1	0 0	E	C V	P Z	C A 4 1 0 1	0 0 1	A

PROGETTAZIONE

Rev.	Descrizione emissione	Redatto	Data	Verificato	Data	Progettista Integratore	Data	IL PROGETTISTA
A00	Prima Emissione	COCIV	14/05/2015	COCIV	14/05/2015	A. Mancarella	14/05/2015	Ordine Ingegneri Prov. TO n. 8271 R

n. Elab.

Nome File: IG51-00-E-CV-P2-CA41-01-001-A00

CUP: F81H92000000008

Scala di plot: 1: