




LAYOUT PROGETTO ESECUTIVO VERIFICA di ATTUAZIONE 1:2000

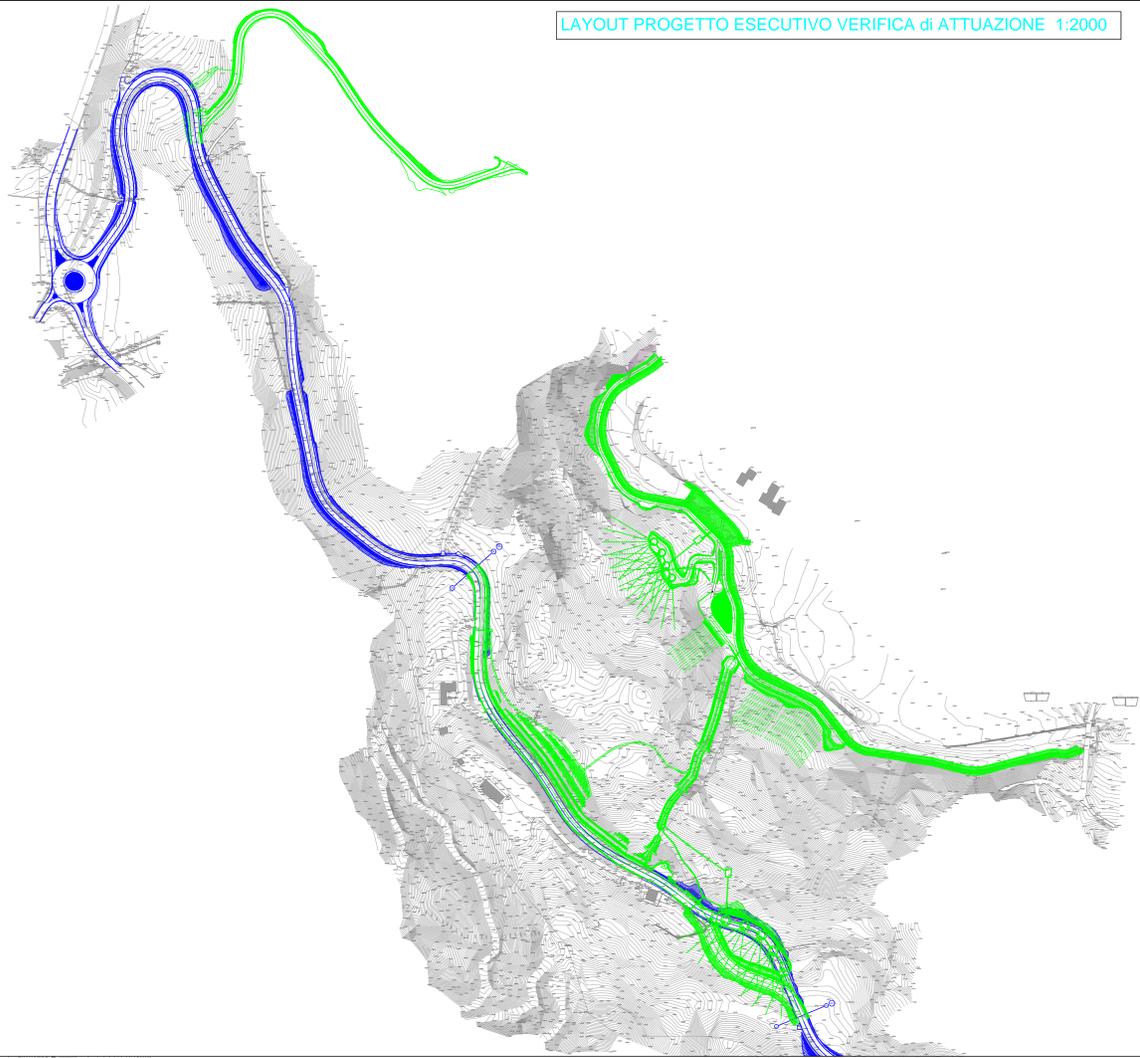

LAYOUT PROGETTO ESECUTIVO RAFFRONTO 1:1000

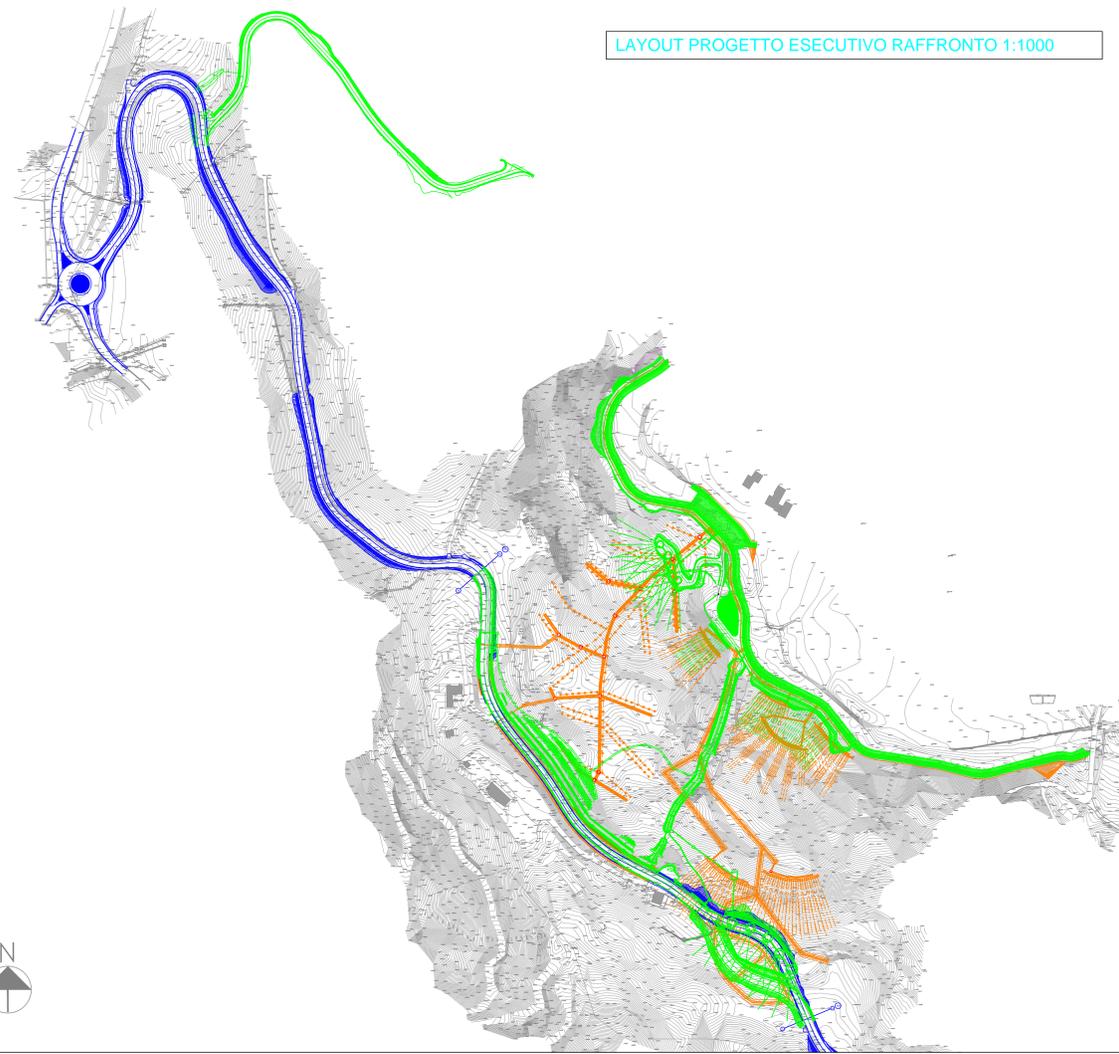

LAYOUT PROGETTO ESECUTIVO IN ESAME 1:2000

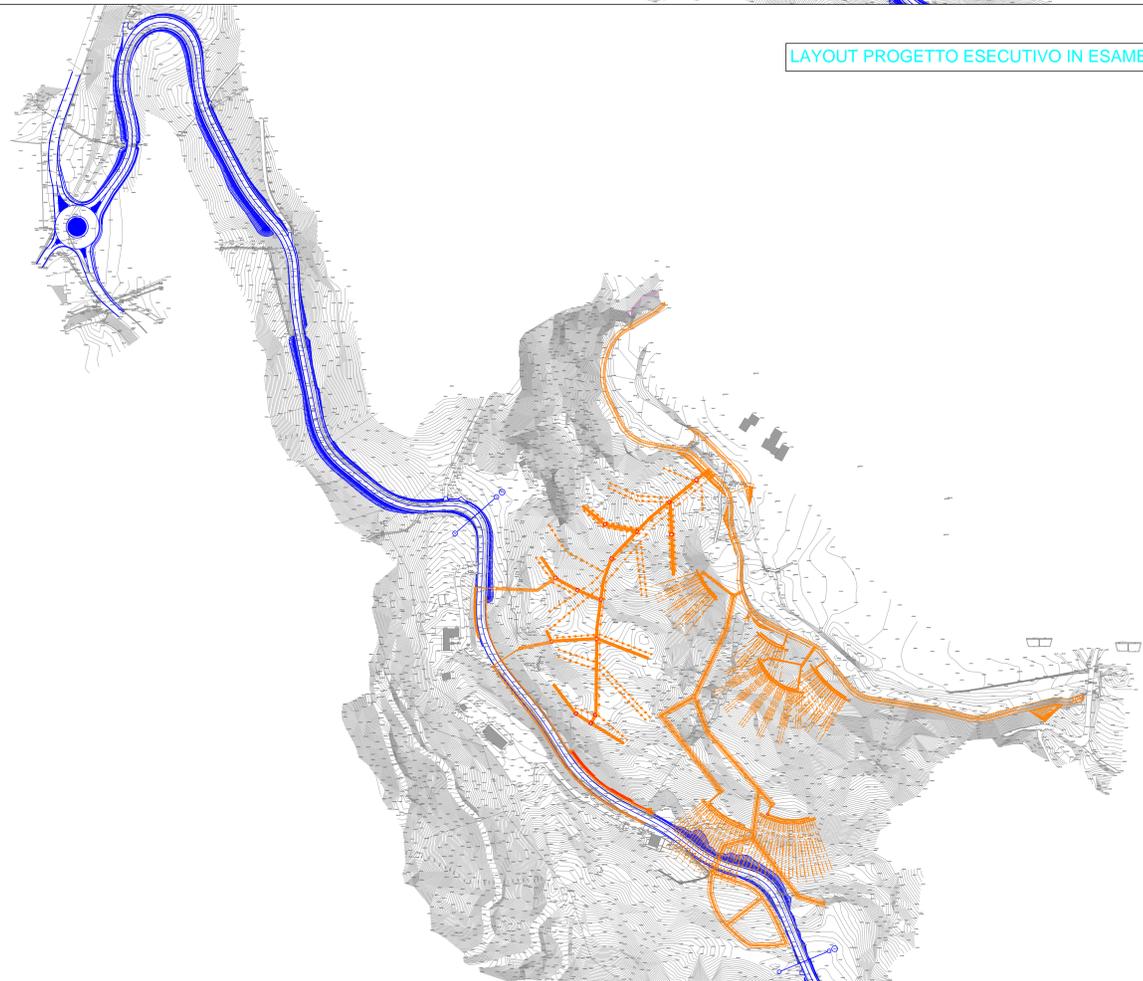

COMMITTENTE:

 RETE FERROVIARIA ITALIANA
 GRUPPO FERROVIE DELLO STATO ITALIANE

ALTA SORVEGLIANZA:

 GRUPPO FERROVIE DELLO STATO ITALIANE

GENERAL CONTRACTOR:

 Consorzio Coibamenti Integrati Valto

INFRASTRUTTURE FERROVIARIE STRATEGICHE DEFINITE DALLA
 LEGGE OBIETTIVO N.443/01
 TRATTA A.V./A.C. MILANO - GENOVA. TERZO VALICO DEI GIOVI
 PROGETTO ESECUTIVO
 S.P.163 della Castagnola - Frana Carbonasca
 Raffronto Layout di cantiere Progetto Esecutivo di Verifica di Attuazione /
 Progetto Esecutivo in esame

GENERAL CONTRACTOR Cociv Ing. E. Pappi	DIRETTORE LAVORI	SCALA: 1:2000
---	------------------	------------------

COMMESSA	LOTTO	FASE	ENTE	TIPO DOC.	OPERA/DESCRIZIONE	PROCC.	REV.
1G51	00	E	CV	P6	NV1400	001	A

Rev.	Descrizione emissione	Redatto	Data	Verificato	Data	Progettista	Data	IL PROGETTISTA
A00	Prima Emissione	Autologhi	05/08/2015	COCIV	05/08/2015		05/08/2015	

n. Ediz. _____ Nome File: 1051101-ECV-RN163-001-001-A00
 CUP: F81H8200000008