



IL PRESIDENTE



Ministero dell'Ambiente e della Tutela del Territorio
del Mare - D.G. Valutazioni e Autorizzazioni Ambi

Brescia, 12 agosto 2015

E. prot DVA - 2015 - 0021276 del 13/08/2015

Ministero dell'Ambiente e della Tutela del Territorio e del Mare
Via Cristoforo Colombo, 44

00147 Roma

PEC: segreteria.ministro@pec.minambiente.it

segreteria.ministro@minambiente.it

segreteria.capogab@minambiente.it

Ministero dell'Ambiente e della Tutela del Territorio e del Mare
Commissione Speciale VIA

Via Cristoforo Colombo, 44

00147 Roma

PEC: DGSalvaguardia.Ambientale@PEC.minambiente.it

PEC: ctva@pec.minambiente.it

Ministero delle Infrastrutture e dei Trasporti

Piazzale Porta Pia, 1

00198 Roma

PEC: segreteria.ministro@pec.mit.gov.it

Ministero dei Beni, delle Attività Culturali e del Turismo

Via del Collegio Romano, 27

00186 Roma

PEC: mbac-udcm@mailcert.beniculturali.it

gabinetto@beniculturali.it



Oggetto: Collegamento autostradale di connessione tra le città di Brescia e Milano (CUP E31B0500039007) . Progetto definitivo di variante relativo alla "Interconnessione A4/A35". Istanza di modifica tratti di elettrodotti TERNA 380 kV e 132 kV interferenti con il nucleo storico di Lovornato in comune di Ospitaletto (BS).

Premesso che:

- con nota 18 giugno 2015 n. 180615 - 1 la concedente CAL (Concessioni Autostradali Lombarde) ha inoltrato a codesti Ministeri per l'esame di competenza, ai sensi e per gli effetti dell'art. 167, comma 5, del D.Lgs. n. 163/2006 e s.m.i., il progetto definitivo della interconnessione in oggetto, costituente variante al collegamento autostradale BREBEMI;
- il suddetto intervento di variante, comporta la necessità di procedere alla risoluzione di alcune interferenze con l'elettrodotto a 132 kV a doppia terna n. 754 - 755 e con l'elettrodotto a 380 kV n. 365 "Chiari - Travagliato";



- i tralicci di vertice rispettivamente n. 10 e n. 7 di tali elettrodotti, al fine di risolvere le interferenze anche con i lavori di realizzazione della tratta ferroviaria AV Treviglio/Brescia, sono stati installati a suo tempo da TERNA S.p.A. in corrispondenza del parco pubblico attrezzato per fanciulli nel nucleo storico di Lovernato, con conseguenti pesanti ripercussioni in termini di impatto ambientale, sia per gli effetti sulla salute umana (a seguito segnalazione dell'ASL, quale misura tampone è stata emessa dal Sindaco di Ospitaletto Ordinanza n. 11/2013 di chiusura dell'area ricompresa nel parco giochi per fanciulli, con assoluto divieto di transito e sosta per persone ed animali), come per quelli paesaggistici sul patrimonio storico e culturale del nucleo di Lovernato.

Considerato che tale insostenibile criticità può trovare concreta, condivisa e definitiva soluzione arretrando i due richiamati tralicci di vertice dalla attuale posizione a quella ubicata a sud della linea TAV, come rappresentato nella allegata ortofoto, ove la proposta di variante planimetrica di ottimizzazione dei tratti di elettrodotto in argomento è graficamente indicata con tratteggio rosso.


Ritenuto che la variante progettuale ai lavori autostradali in argomento, proposta da BREBEMI, sia opportuna ed improcrastinabile occasione per risolvere definitivamente questa inaccettabile situazione, da subito contestata dagli Enti territoriali interessati;

chiedo

che, per le motivazioni esposte e nell'ambito delle procedure attivate presso codesti Ministeri di valutazione ed approvazione del progetto definitivo in argomento, venga **prescritto** l'arretramento a sud della linea ferroviaria TAV Treviglio/Brescia del traliccio n. 10 dell'elettrodotto a 132 kV a doppia terna n. 754 - 755 e del traliccio n. 7 dell'elettrodotto a 380 kV n. 365 "Chiari - Travagliato", come sinteticamente indicato nella allegata ortofoto.

Fiducioso del favorevole accoglimento della presente, a disposizione per eventuali chiarimenti, colgo l'occasione per inoltrare i più distinti saluti

Il Presidente della Provincia di Brescia
Pier Luigi Mottinelli

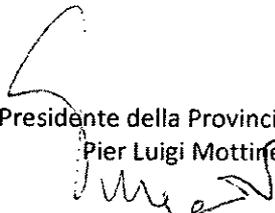

PEC/DVA

Da: Per conto di: protocollo@pec.provincia.bs.it <posta-certificata@legalmail.it>
Inviato: mercoledì 12 agosto 2015 15:44
A: MINISTERO DELL'AMBIENTE E DELLA TUTELA DEL TERRITORIO E DEL MARE -
COMMISSIONE SPECIALE VIA; MINISTERO DELL'AMBIENTE E DELLA TUTELA DEL
TERRITORIO E DEL MARE - COMMISSIONE SPECIALE VIA; MINISTERO DEI BENI
DELLE ATTIVITA' CULTURALI E DEL TURISMO; MINISTERO DELL'AMBIENTE E DELLA
TUTELA DEL TERRITORIO E DEL MARE; MINISTERO DELLE INFRASTRUTTURE E DEI
TRASPORTI
Oggetto: POSTA CERTIFICATA: AOO Provincia di Brescia - 12/08/2015 - 0098440
Allegati: daticert.xml; postacert.eml (1,86 MB)

Messaggio di posta certificata

Il giorno 12/08/2015 alle ore 15:43:34 (+0200) il messaggio "AOO Provincia di Brescia - 12/08/2015 - 0098440" è stato inviato da "protocollo@pec.provincia.bs.it" indirizzato a:
mbac-udcm@mailcert.beniculturali.it
segreteria.ministro@pec.minambiente.it
dgsalvanguardia.ambientale@pec.minambiente.it
segreteria.ministro@pec.mit.gov.it
ctva@pec.minambiente.it

Il messaggio originale è incluso in allegato.

Identificativo messaggio: 1294742119.1608831208.1439387014624vliaspec03@legalmail.it

L'allegato daticert.xml contiene informazioni di servizio sulla trasmissione


Legalmail certified email message

On 2015-08-12 at 15:43:34 (+0200) the message "AOO Provincia di Brescia - 12/08/2015 - 0098440" was sent by "protocollo@pec.provincia.bs.it" and addressed to:
mbac-udcm@mailcert.beniculturali.it
segreteria.ministro@pec.minambiente.it
dgsalvanguardia.ambientale@pec.minambiente.it
segreteria.ministro@pec.mit.gov.it
ctva@pec.minambiente.it

The original message is attached with the name postacert.eml or AOO Provincia di Brescia - 12/08/2015 - 0098440.

Message ID: 1294742119.1608831208.1439387014624vliaspec03@legalmail.it

The daticert.xml attachment contains service information on the transmission

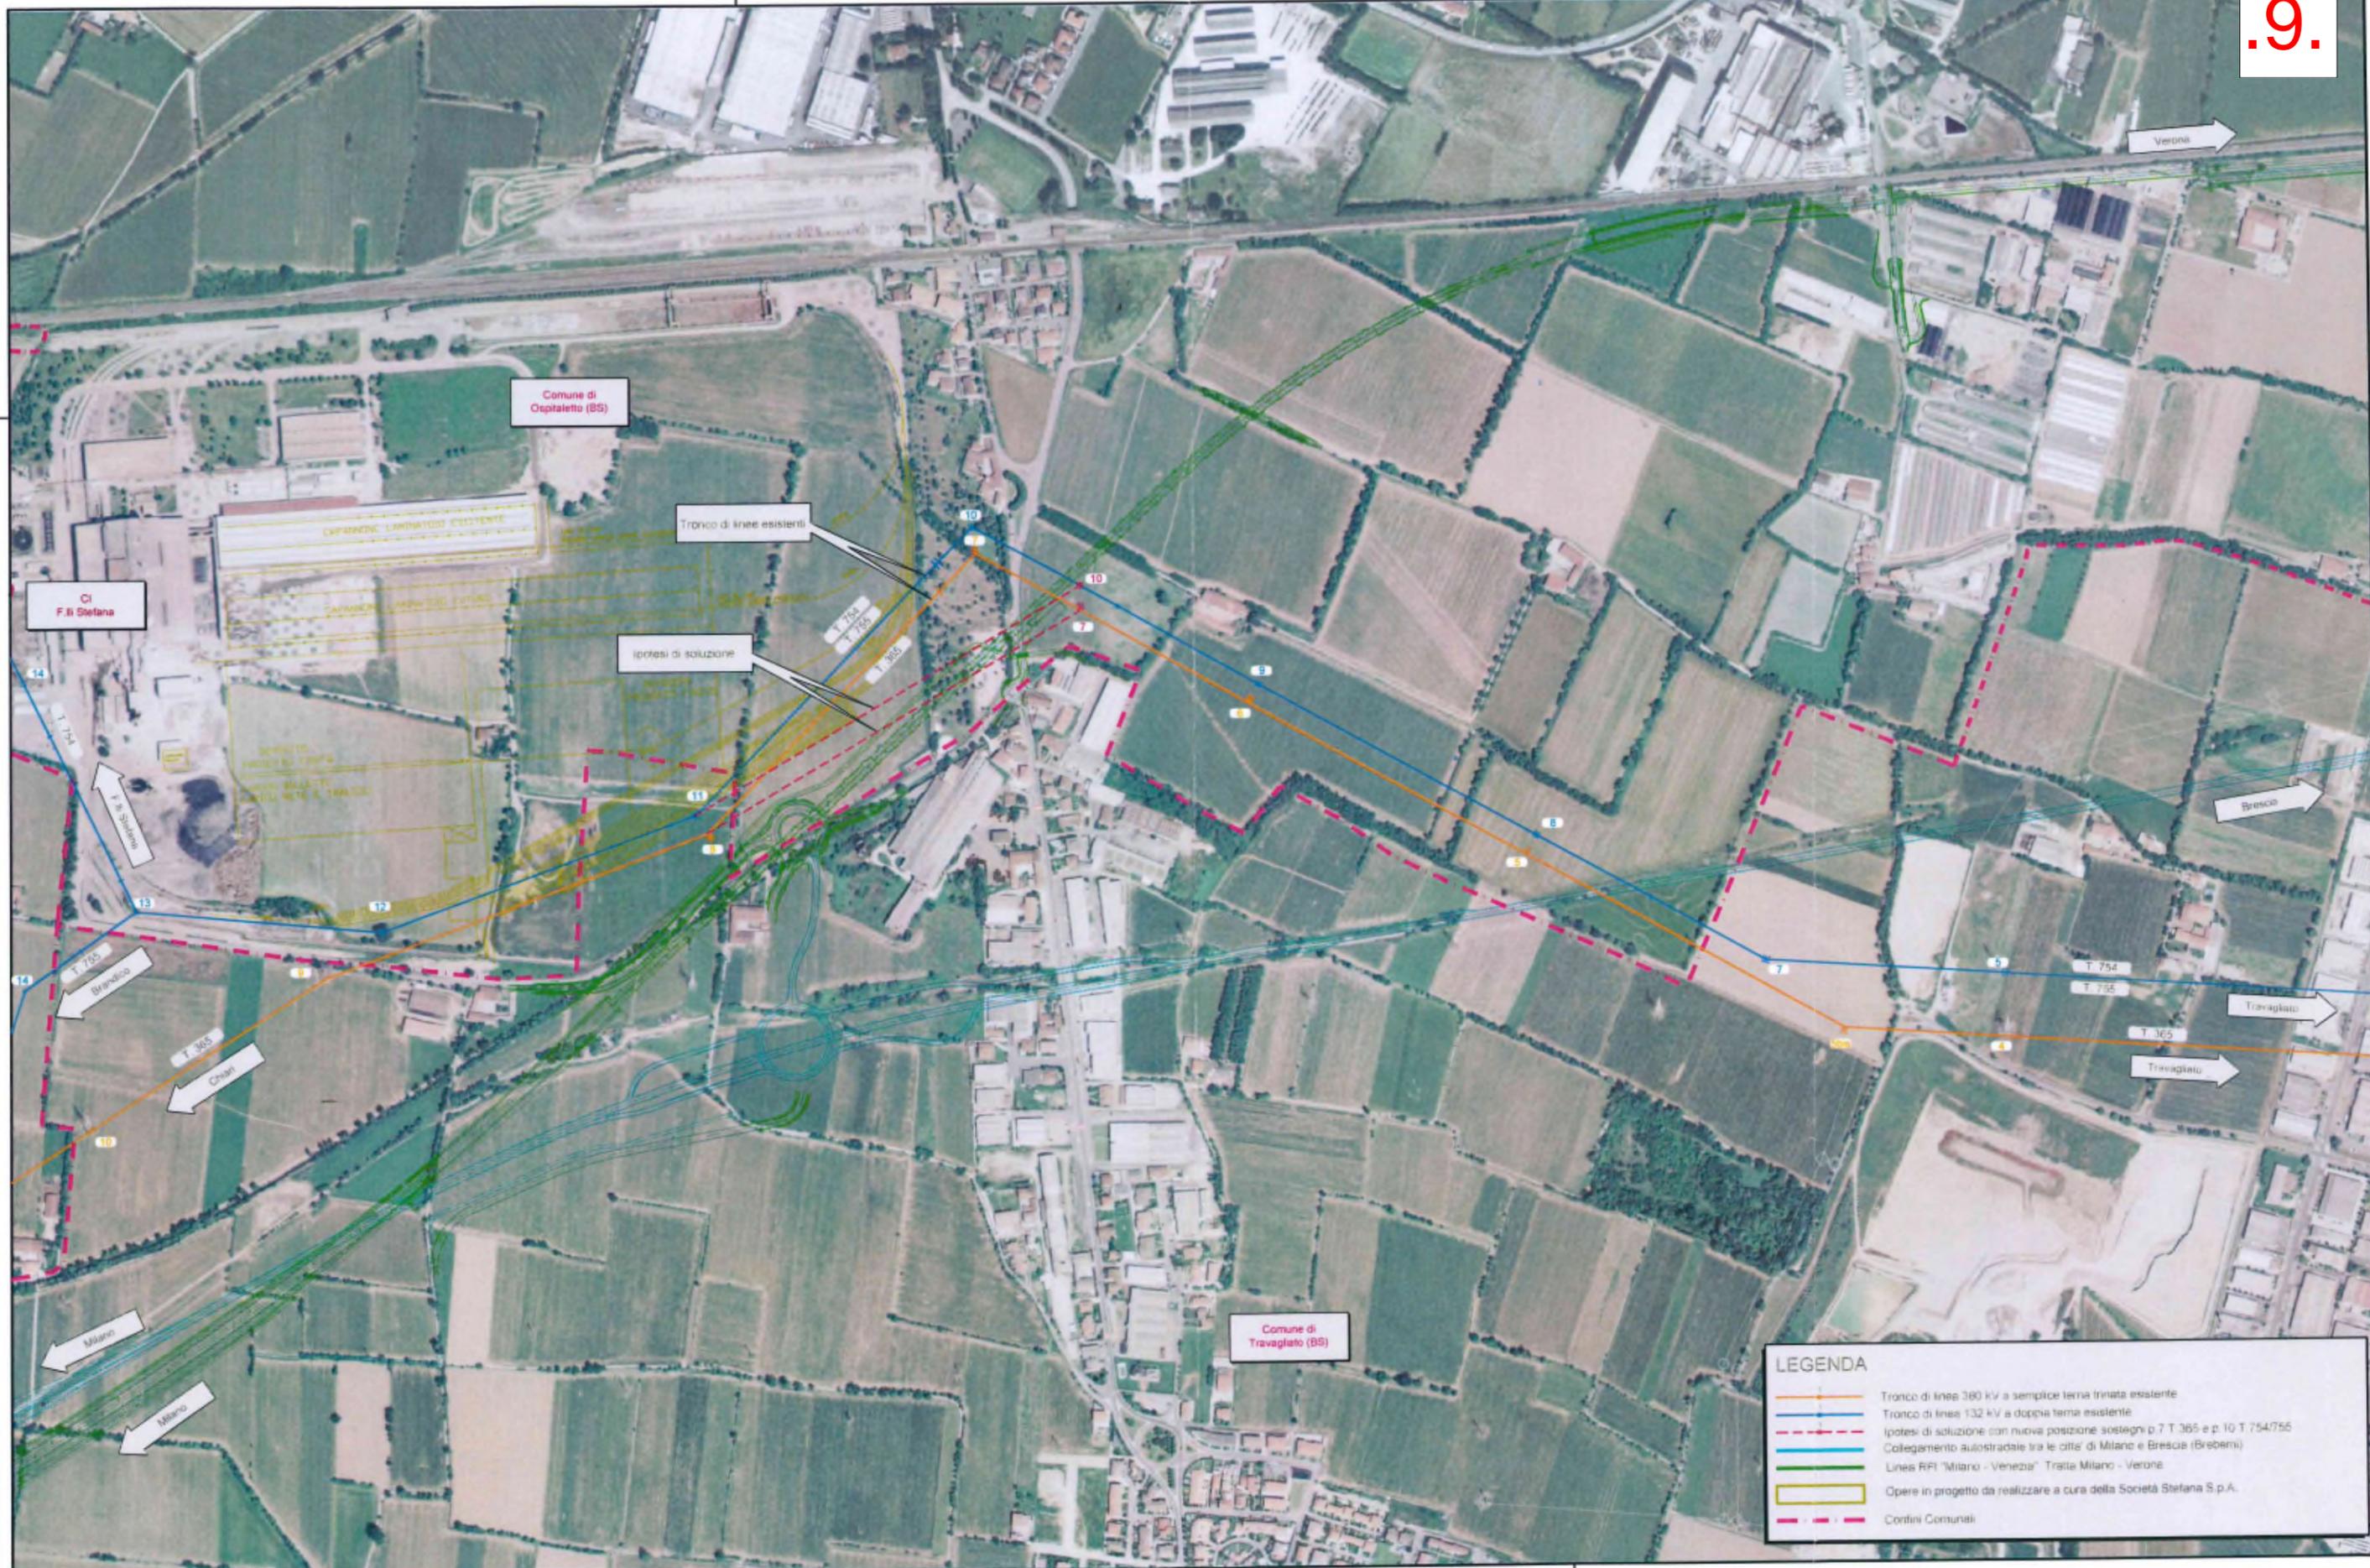

Comune di Ospiateleto (BS)

CI F.lli Stefana

Tronco di linee esistenti

ipotesi di soluzione

Comune di Travagliato (BS)

LEGENDA

- Tronco di linee 360 kV a semplice terra trinitata esistente
- Tronco di linee 132 kV a doppia terra esistente
- ipotesi di soluzione con nuova posizione sostegni p. 7 T. 365 e p. 10 T. 754/755
- Collegamento autostradale tra le città di Milano e Brescia (Brebem)
- Linee RFI "Milano - Venezia" Tratto Milano - Verona
- Opere in progetto da realizzare a cura della Società Stefana S.p.A.
- Confini Comunali