



TUTTI I DIRITTI SONO RISERVATI. Questo documento e' di proprieta' dello Studio Associato STAR.T. che su di esso si riserva ogni diritto. Pertanto questo documento non puo' essere copiato, scannerizzato, riprodotto, anche elettronicamente, comunicato o divulgato ad altri, o essere usato in qualsiasi maniera, nemmeno per fini non di lucro, senza autorizzazione scritta.

**PROGETTO PRESENTATO
(RENDERING FOTOREALISTICO)**

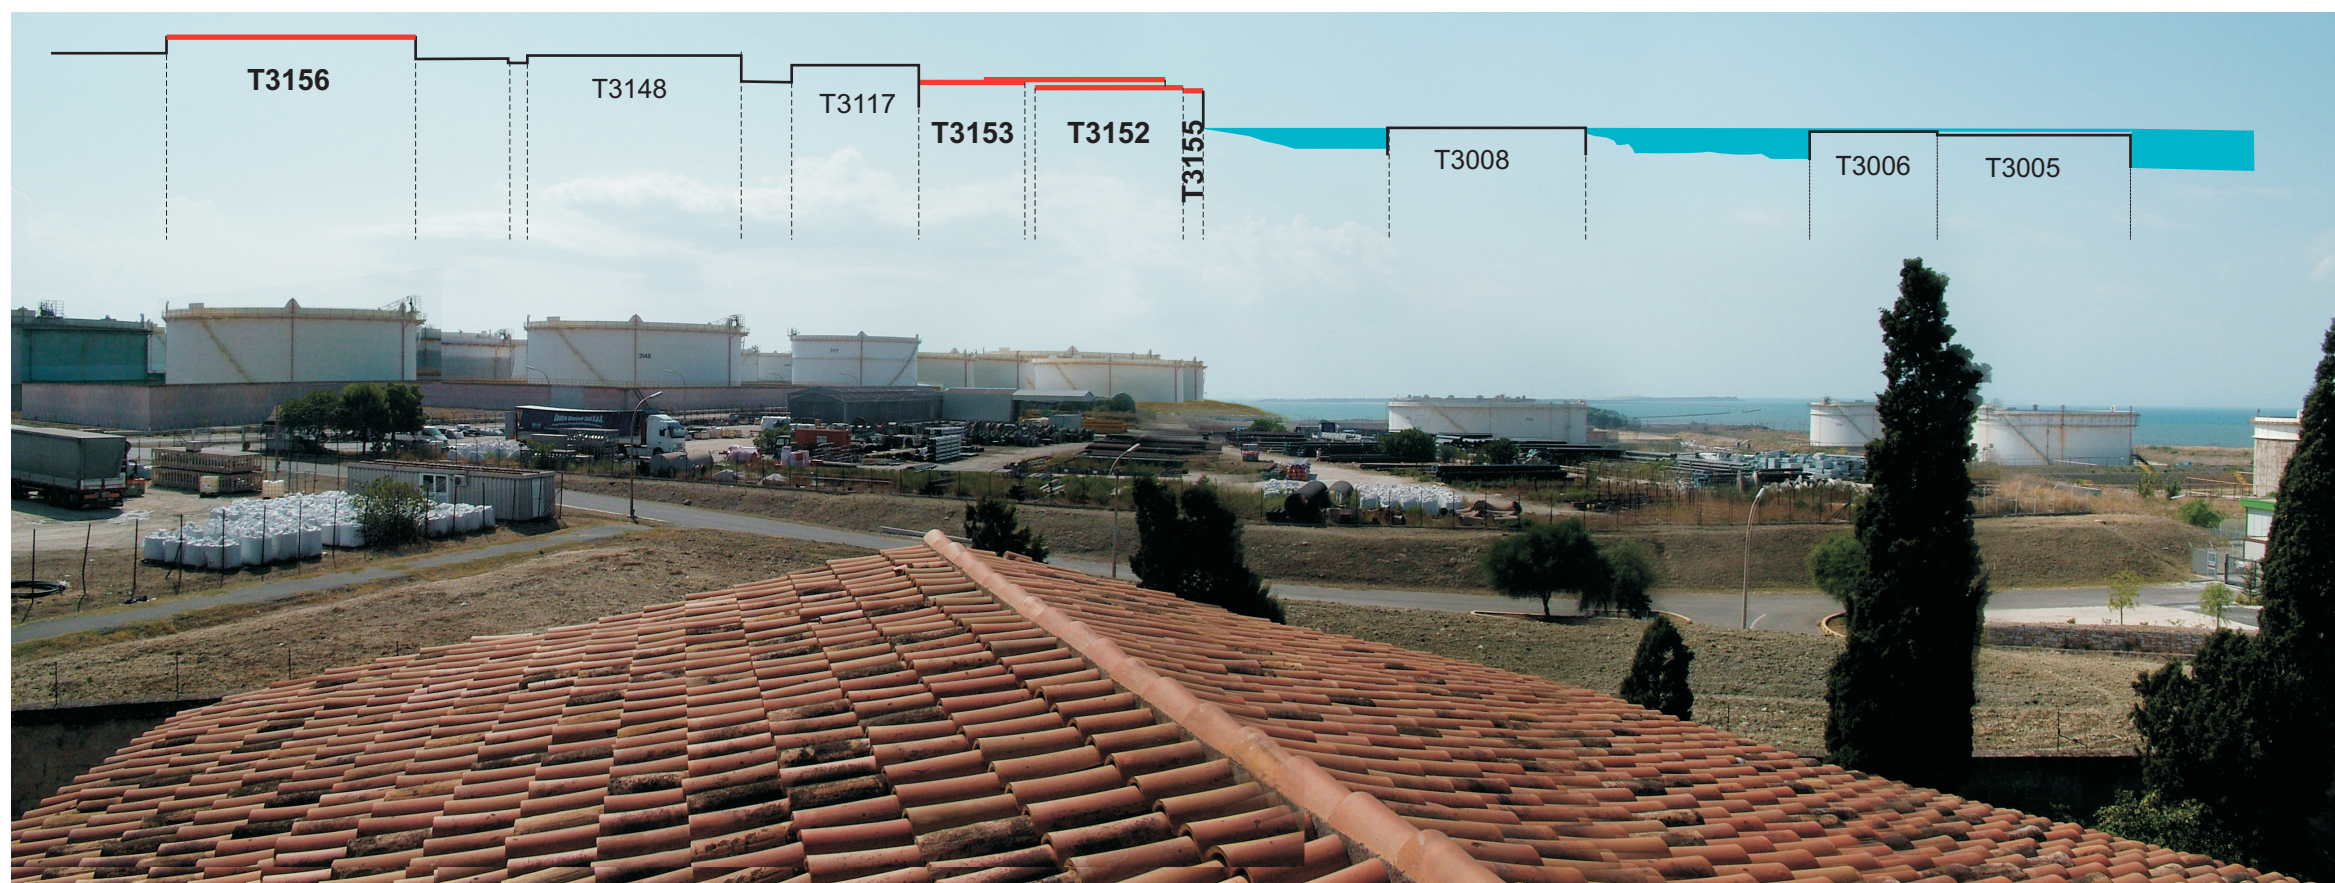

**NUOVA PROPOSTA
PROGETTUALE
(RENDERING FOTOREALISTICO)**

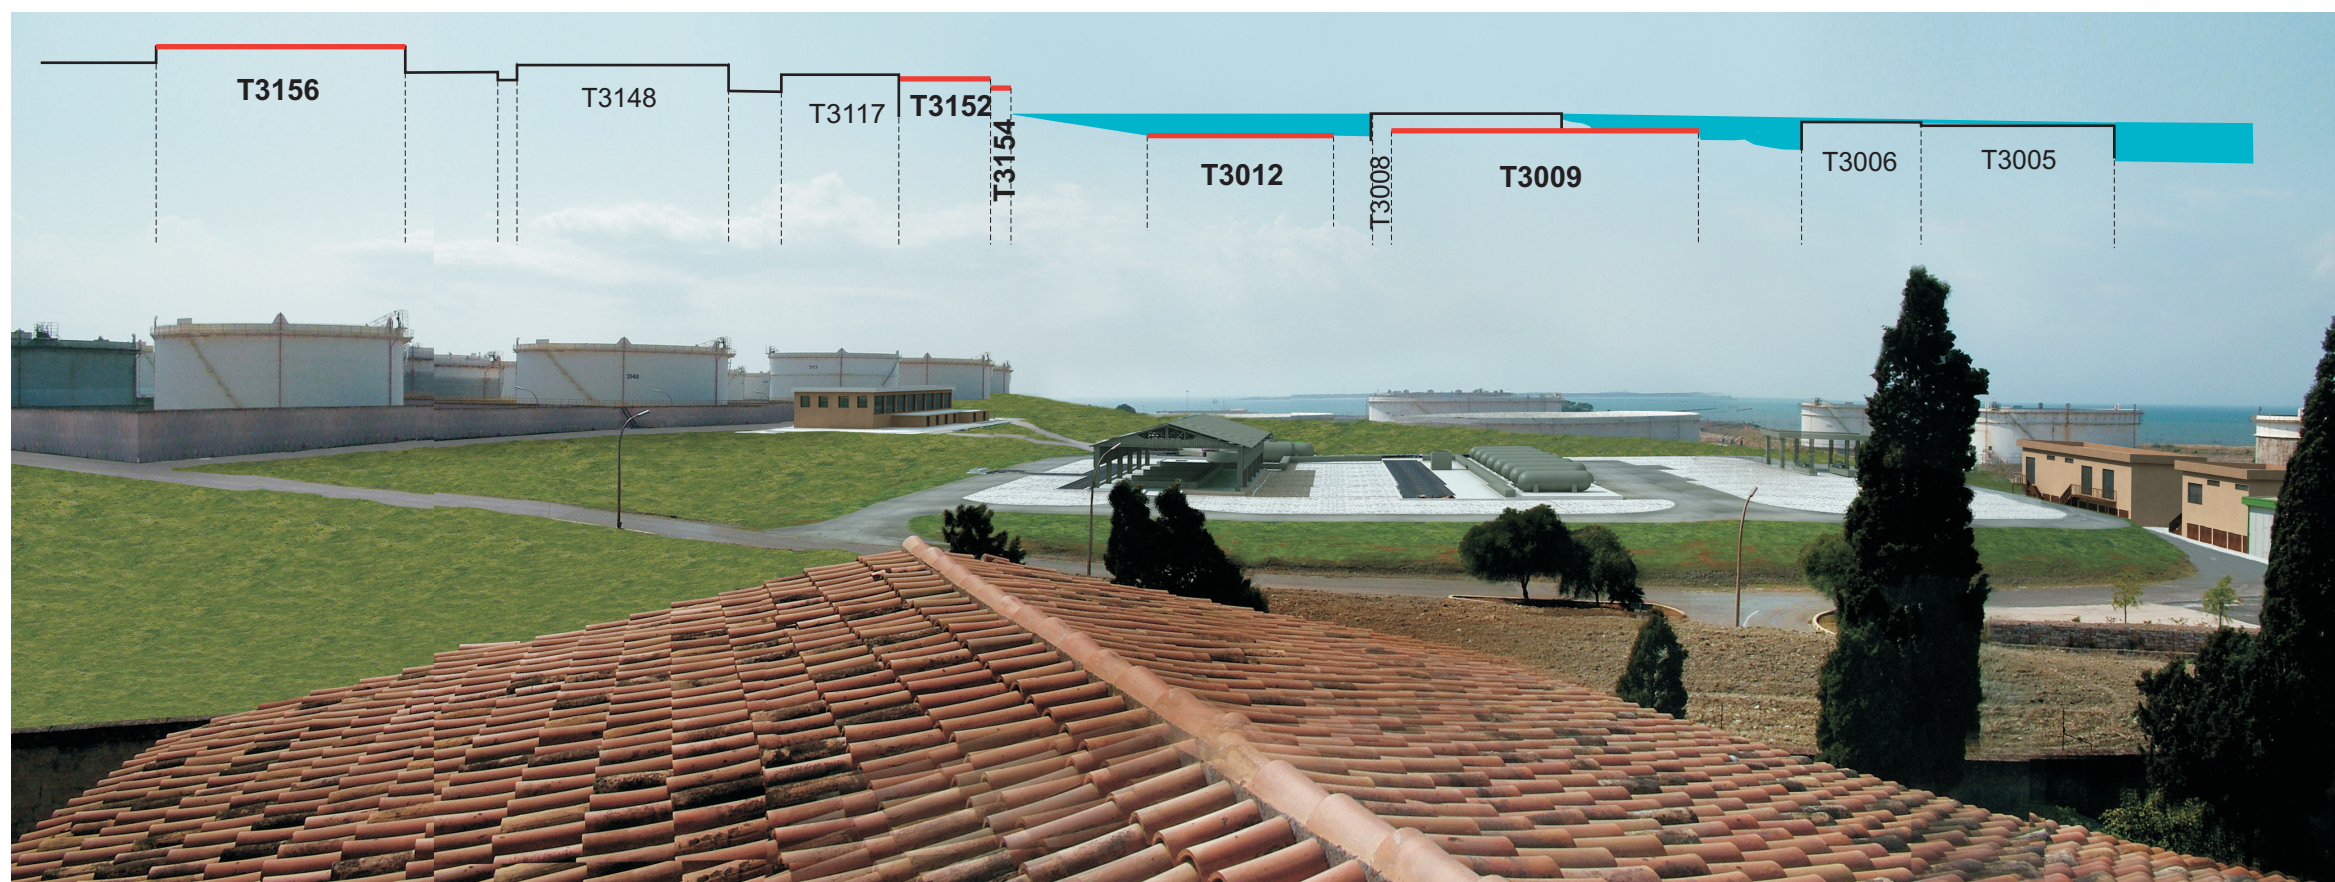

LEGENDA

Serbatoi esistenti
Tnnnn

Nuovi serbatoi
Tnnnn

Mare osservabile

RAFFINERIA DI TARANTO

INCREMENTO DELLA CAPACITA' DI LAVORAZIONE DELLA RAFFINERIA ENI R & M DI TARANTO E RINNOVO IMPIANTISTICO DELLA CONNESSA CENTRALE ENIPOWER
PROGETTO DI COMPATIBILIZZAZIONE PAESAGGISTICA

STUDIO ASSOCIATO **STAR.T**
 DOTT.ING. GIANFRANCO TONTI
 DOTT.ING. STEFANO TOMASSI

AREA SERBATOI (PUNTO DI OSSERVAZIONE: COPERTURA DI S. MARIA DELLA GIUSTIZIA) - RAFFRONTO TRA PROGETTO PRESENTATO E NUOVA PROPOSTA PROGETTUALE