


**PROGETTO PRESENTATO  
(RENDERING FOTOREALISTICO)**



**NUOVA PROPOSTA  
PROGETTUALE  
(RENDERING FOTOREALISTICO)**

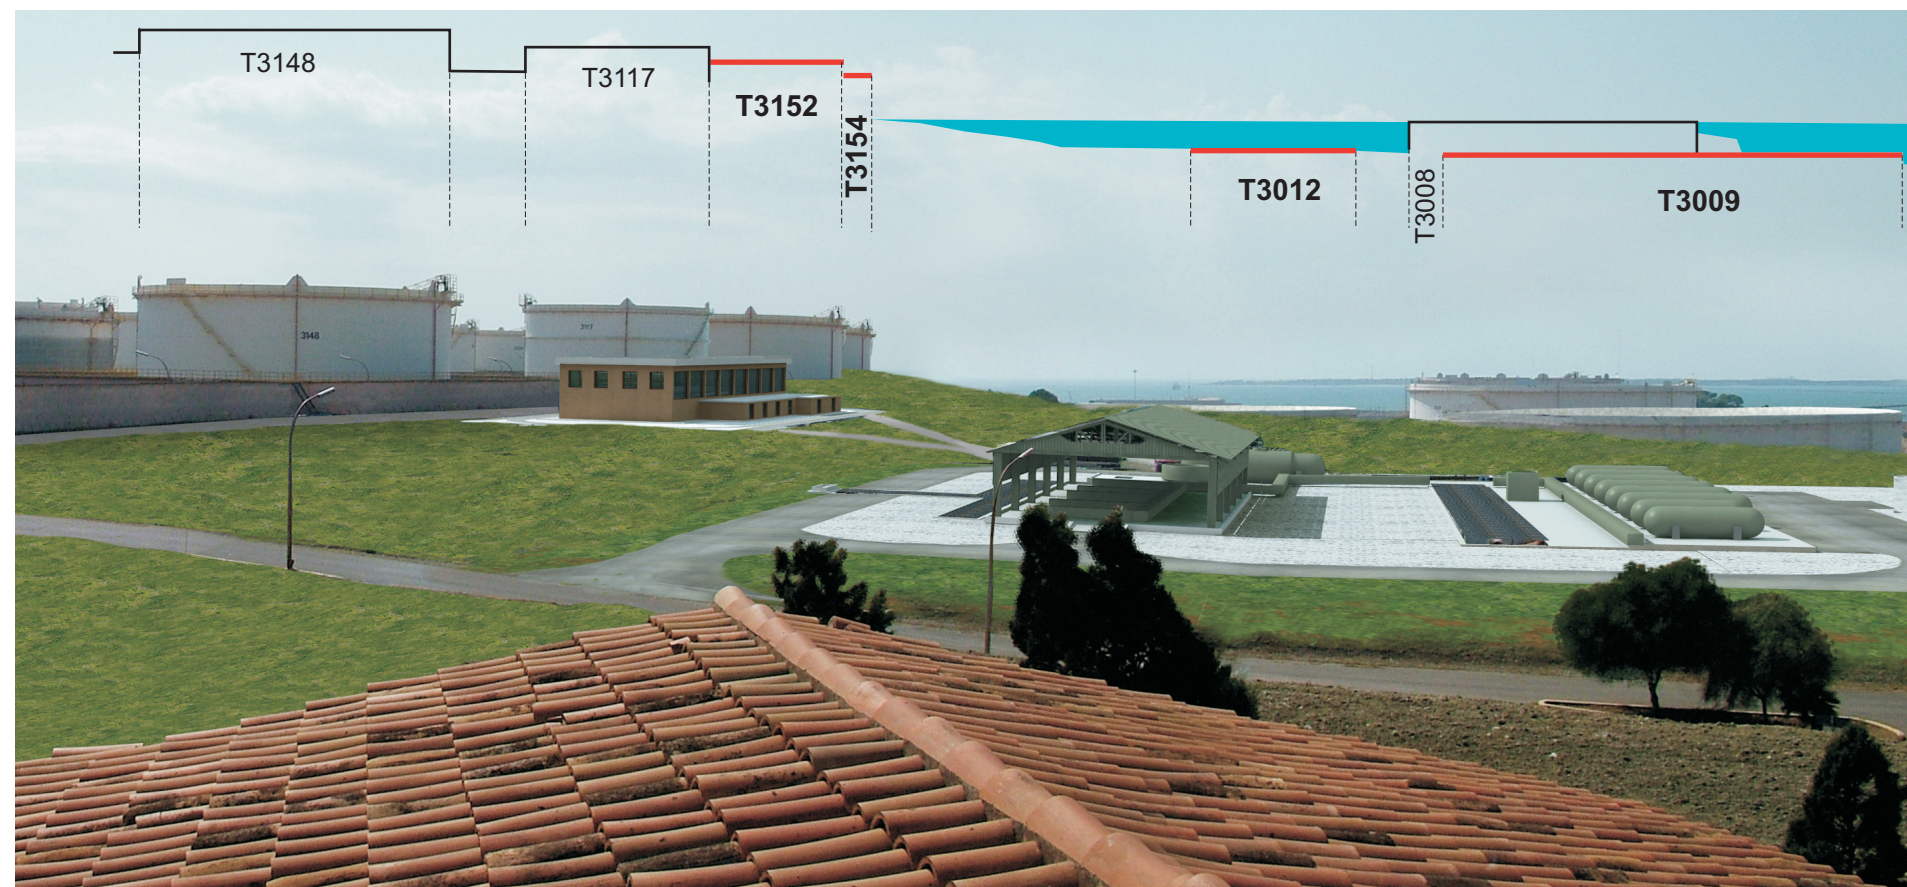

**LEGENDA**

Serbatoi esistenti

Tnnnn

Nuovi serbatoi

Tnnnn

Mare osservabile

TUTTI I DIRITTI SONO RISERVATI. Questo documento è di proprietà dello Studio Associato ST.A.R.T. che su di esso si riserva ogni diritto. Pertanto questo documento non può essere copiato, scannerizzato, rielaborato, anche elettronicamente, riprodotto, comunicato o divulgato ad altri, o essere usato in qualsiasi maniera, nemmeno per fini non di lucro, senza autorizzazione scritta.

**RAFFINERIA DI TARANTO**

INCREMENTO DELLA CAPACITA' DI LAVORAZIONE DELLA RAFFINERIA ENI R & M DI TARANTO E RINNOVO IMPIANTISTICO DELLA CONNESSA CENTRALE ENIPOWER  
PROGETTO DI COMPATIBILIZZAZIONE PAESAGGISTICA

STUDIO ASSOCIATO



DOTT.ING. GIANFRANCO TONTI  
DOTT.ING. STEFANO TOMASSI



**AREA SERBATOI (PUNTO DI OSSERVAZIONE: COPERTURA DI S. MARIA DELLA GIUSTIZIA) - RAFFRONTO TRA PROGETTO PRESENTATO E NUOVA PROPOSTA PROGETTUALE - PARTICOLARE 1**

Novembre 2007