




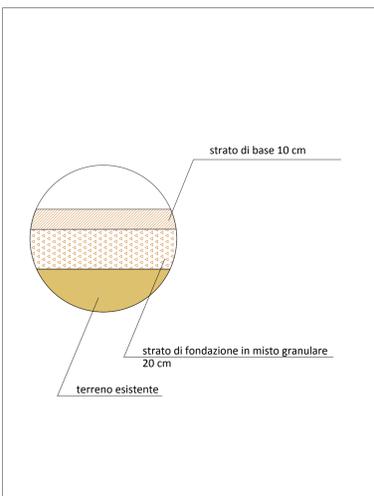


PLANIMETRIA STATO DI FATTO - SCALA 1:1000

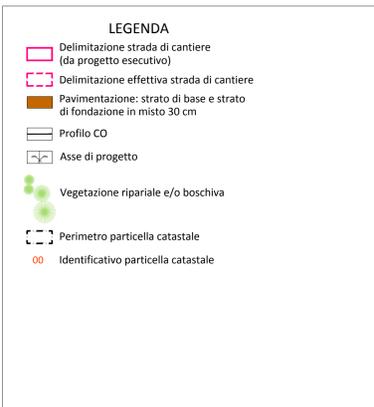


PARTICOLARE A: PAVIMENTAZIONE - FUORI SCALA

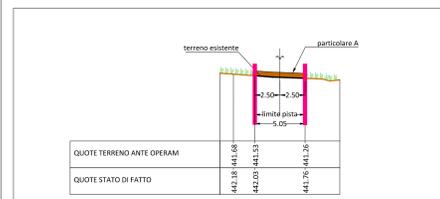

SEZIONE 1 - TIPO C - SCALA 1:250

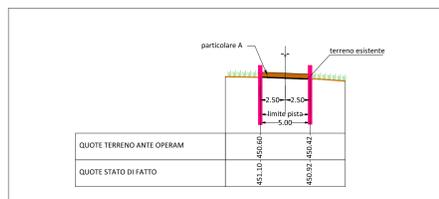

SEZIONE 2 - TIPO C - SCALA 1:250

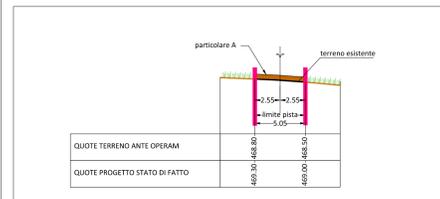


SEZIONE 3 - TIPO C - SCALA 1:250

**TIPOLOGIA DI SEZIONE**

TIPO A = Rilevato  
 TIPO B = Trincea  
 TIPO C = Raso  
 TIPO D = Mezzacosta



ORTOFOTO STATO DI FATTO A MAGGIO 2013 - SCALA 1:2000

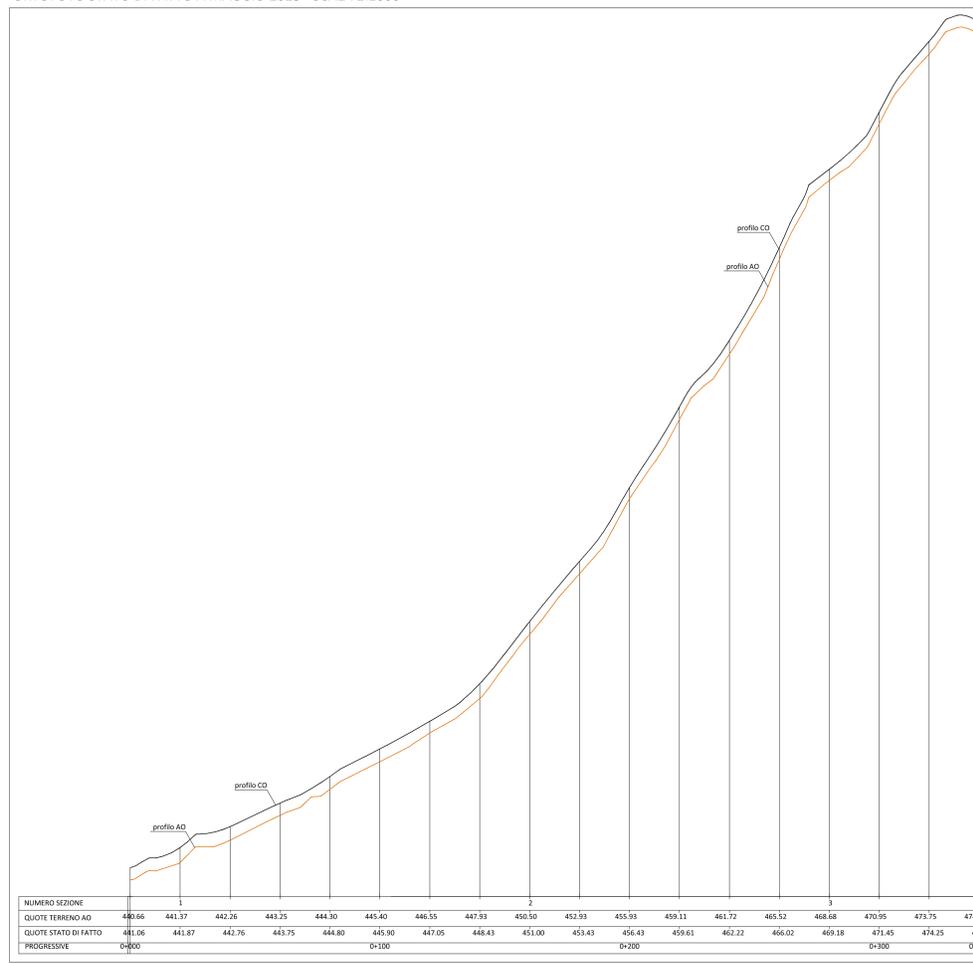

PROFILO ANTE OPERAM E CORSO D'OPERA - SCALA 1:1000 (asse X)/1:100 (asse Y)

**QUADRILATERO Marche Umbria S.p.A.**

ASSE VIARIO MARCHE-UMBRIA  
 E QUADRILATERO DI PENETRAZIONE INTERNA  
 MAXILOTTI 1

**PROGETTO ESECUTIVO**

CONTRAENTE GENERALE: **Val di Chienti S.p.A.**

IL RESPONSABILE DEL CONTRAENTE GENERALE: [ ]

IL PROGETTISTA: **tce s.r.l. technical consultant engineers**

GRUPPO DI PROGETTAZIONE DEL PROGETTO ESECUTIVO APPROVATO:

ATI: TECHNITAL s.p.a. (mandataria)  
 EGIS STRUCTURES & ENVIRONMENT S.A.  
 SICS s.r.l. Società Italiana Consulenza Strade  
 S.I.S. Studio di Ingegneria Stradale s.r.l.  
 S.D.L. Geologia Geotecnica Opere in sottoterraneo Difesa del territorio

INTEGRAZIONE PRESTAZIONI SPECIALISTICHE: *Dott. Ing. M. Roccasta*

IL GEOLOGO: *Dott. Geol. F. Ferrari*

IL RESPONSABILE DELLA CONFORMAZIONE FUNZIONALE CON IL PROGETTO ESECUTIVO APPROVATO (ATI: TECHNITAL-EGIS-SOL-SIS-SICS): [ ]

VISTO IL RESPONSABILE DEL PROCEDIMENTO: *Dott. Ing. Vincenzo Lamma*

VISTO IL COORDINATORE DELLA SICUREZZA IN FASE DI ESECUZIONE: [ ]

LA DIREZIONE LAVORI: [ ]

SUBLOTTO 1.2: S.S. 77 "VAL DI CHIENTI" TRONCO PONTELATRAVE - FOLIGNO TRATTI FOLIGNO-VALMOTRE E GALLERIA MUCCIA-PONTELATRAVE (inclusa galleria)

RIPIRISTINO VIABILITA' SECONDARIA - STRADA 26

STATO DI FATTO: RILIEVO (Ortofoto, Planimetria, Profilo e Sezioni tipo)

Codice Unico di Progetto (CUP): F12C0300050010 (Decreto CUP 12/2004)

REVISIONE: [ ] FOGLIO: [ ] SCALA: [ ]

OPERAZIONE: [ ] DATA: [ ] REDATTO: [ ] VERIFICATO: [ ] APPROVATO: [ ]