


PLANIMETRIA DI INQUADRAMENTO - SCALA 1:1000



ORTOFOTO DI INQUADRAMENTO - SCALA 1:1000

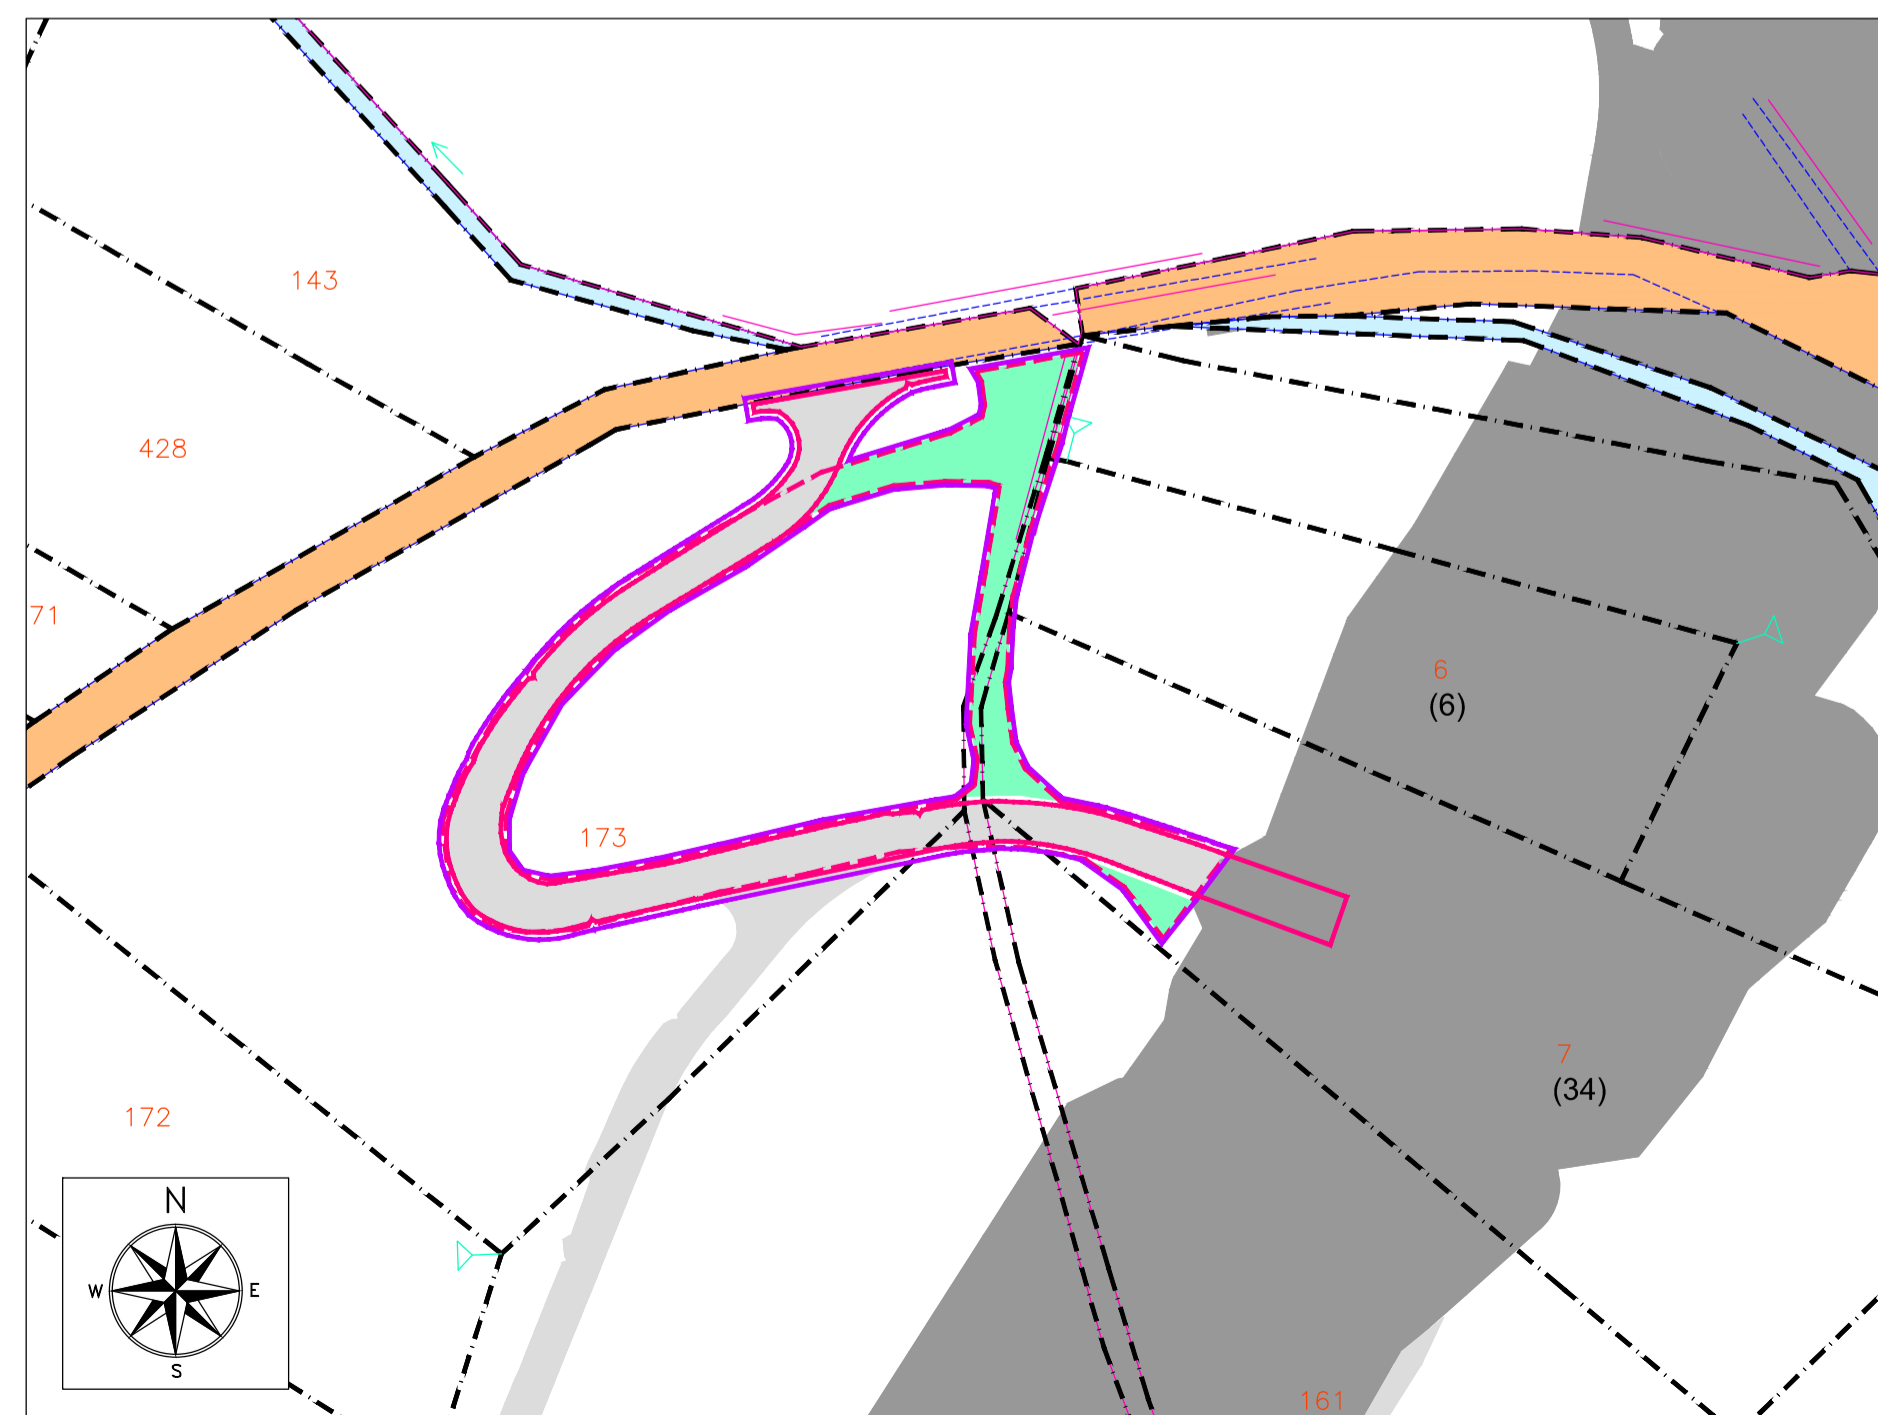

STRALCIO CATASTALE - SCALA 1:1000

**LEGENDA**

- Strade pubbliche
- Particella occupata temporaneamente a seguito PEA
- Particella occupata definitivamente
- Particella occupata mediante accordi con privati
- Contorno area occupata
- Delimitazione strada di cantiere (da progetto esecutivo)
- Delimitazione effettiva strada di cantiere
- Perimetro particella catastale
- 00 Identificativo particella catastale



**ASSE VIARIO MARCHE-UMBRIA  
E QUADRILATERO DI PENETRAZIONE INTERNA  
MAXILOTTO 1**

**PROGETTO ESECUTIVO**

<b>CONTRAENTE GENERALE</b>		<b>IL RESPONSABILE DEL CONTRAENTE GENERALE</b>	
			
<b>IL PROGETTISTA</b>		<b>IL GEOLOGO</b>	
			
<b>GRUPPO DI PROGETTAZIONE DEL PROGETTO ESECUTIVO APPROVATO</b> ATI: TECHNITAL s.p.a. (mandataria) EGIS STRUCTURES & ENVIRONNEMENT S.A. SICS s.r.l. Società Italiana Consulenza Strade S.I.S. Studio di Ingegneria Stradale s.r.l. SOIL Geologia Geotecnica Opere in sotterraneo Difesa del territorio INTEGRAZIONE PRESTAZIONI SPECIALISTICHE <i>Dott. Ing. M. Raccosta</i>			
<b>IL GEOLOGO</b>		<b>IL RESPONSABILE DELLA CONGRUENZA FUNZIONALE CON IL PROGETTO ESECUTIVO APPROVATO (ATI: TECHNITAL-EGIS-SOIL-SIS-SICS)</b>	
<i>Dott. Geol. F. Ferrari</i>		<i>Dott. Ing. Vincenzo Lomma</i>	
<b>VISTO: IL RESPONSABILE DEL PROCEDIMENTO</b>		<b>VISTO: IL COORDINATORE DELLA SICUREZZA IN FASE DI ESECUZIONE</b>	
<i>Dott. Ing. Vincenzo Lomma</i>		<i>LA DIREZIONE LAVORI</i>	
<b>SUBLOTTO 2.1: S.S. 77 "VAL DI CHIANTI" TRONCO PONTELATRAVE - FOLIGNO          TRATTO VALMENOTRE - GALLERIA MUCCIA (esclusa galleria)</b> <b>RIPRISTINO VIABILITA' SECONDARIA - STRADA 18A</b> <b>STATO ANTE OPERAM</b> <b>INQUADRAMENTO TERRITORIALE</b>			
Codice Unico di Progetto (CUP) F12C03000050010 (Delibera CIPE 13/2004)			
		REVISIONE	FOGLIO
		FOGLIO	SCALA
CODICE ELAB. # FILE	Opera	Lotto	Stato
L0703	A2	E	P
# FILE	WBS	Disciplina	Tipo Doc. N. Progress.
	CA40200	CAN	PLA 047
D			
C			
B			
A	EMISSIONE	31.03.2015	Scamardello C. Mandarini G. Lamberti R.
REV.	DESCRIZIONE	DATA	REDDATTO
		VERIFICATO	APPROVATO
		APPROVATO	APPROVATO RESP. TECNICO ANS