




PLANIMETRIA DI INQUADRAMENTO - SCALA 1:2000



ORTOFOTO DI INQUADRAMENTO - SCALA 1:2000

LEGENDA

Particella occupata temporaneamente a seguito PEA	Contorno area occupata
Particella occupata definitivamente	Delimitazione area di stoccaggio (da progetto esecutivo)
Particella espropriata per opere complementari	Delimitazione effettiva area di stoccaggio
Particella espropriata per opere di mitigazione	Perimetro particella catastale
Particella espropriata per servizi	00 Identificativo particella catastale

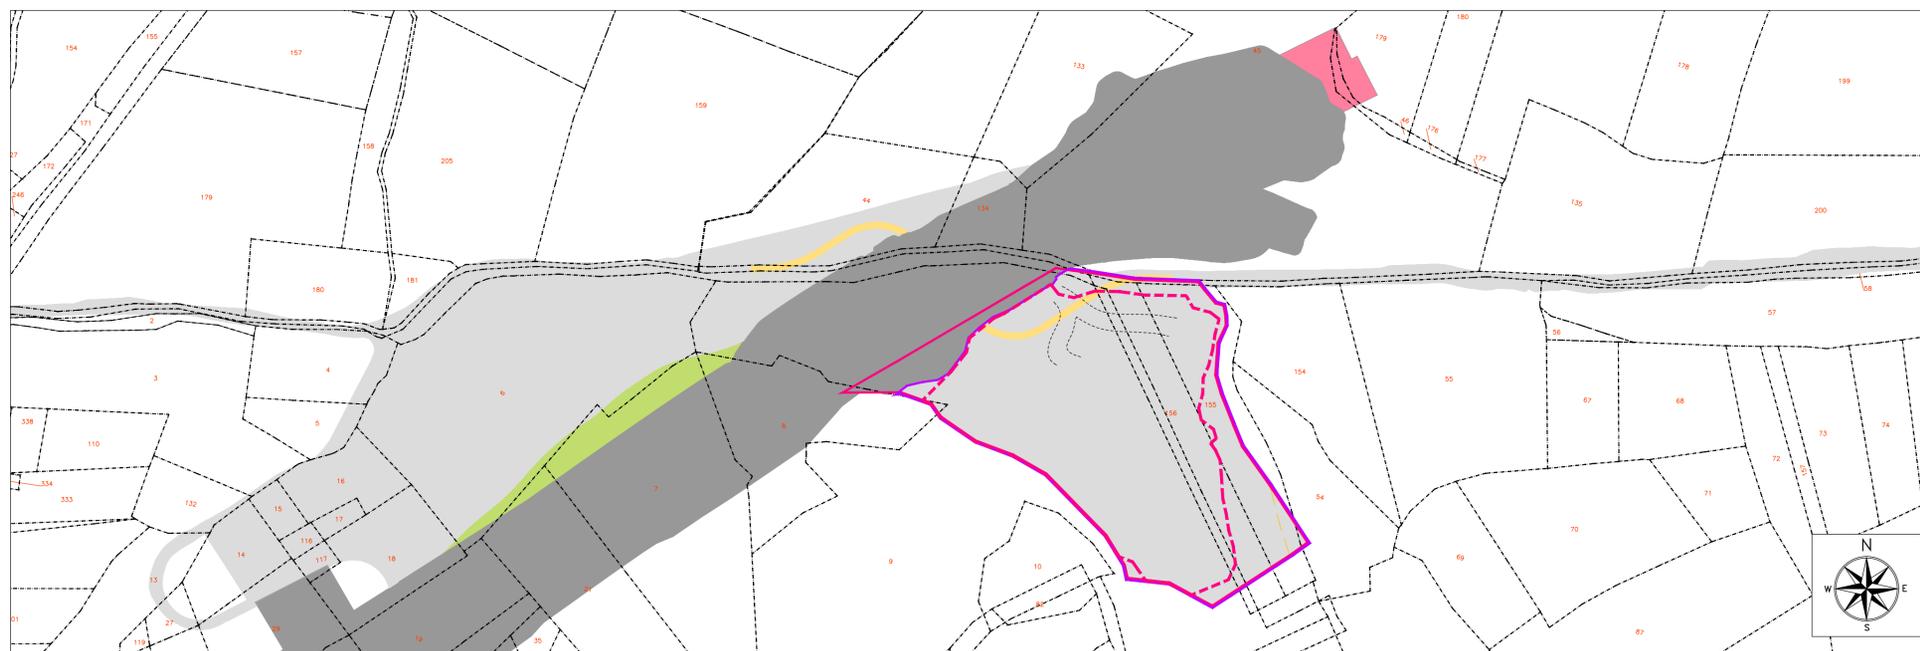

STRALCIO CATASTALE - SCALA 1:2000

**ASSE VIARIO MARCHE-UMBRIA
E QUADRILATERO DI PENETRAZIONE INTERNA
MAXILOTTO 1**

PROGETTO ESECUTIVO

CONTRAENTE GENERALE		IL RESPONSABILE DEL CONTRAENTE GENERALE										
GRUPPO DI PROGETTAZIONE DEL PROGETTO ESECUTIVO APPROVATO		IL PROGETTISTA										
ATI: TECHNITAL s.p.a. (mandataria) EGIS STRUCTURES & ENVIRONMENT S.A. SICS s.r.l. Società Italiana Consulenza Strade S.I.S. Studio di Ingegneria Stradale s.r.l. SOIL Geologia Geotecnica Opere in sotterraneo Difesa del territorio												
INTEGRAZIONE PRESTAZIONI SPECIALISTICHE <i>Dott. Ing. M. Raccosta</i>		IL GEOLOGO										
IL GEOLOGO <i>Dott. Geol. F. Ferrari</i>		IL RESPONSABILE DELLA CONGRUENZA FUNZIONALE CON IL PROGETTO ESECUTIVO APPROVATO (ATI: TECHNITAL-EGIS-SOIL-SIS-SICS)										
VISTO: IL RESPONSABILE DEL PROCEDIMENTO	VISTO: IL COORDINATORE DELLA SICUREZZA IN FASE DI ESECUZIONE	LA DIREZIONE LAVORI										
<i>Dott. Ing. Vincenzo Lomma</i>												
SUBLOTTO 2.1: S.S. 77 "VAL DI CHIENTI" TRONCO PONTELATRAVE – FOLIGNO TRATTO VALMONTRE – GALLERIA MUCCIA (esclusa galleria) RIPRISTINO DELLE AREE DI CANTIERE – AREA S4 STATO ANTE OPERAM INQUADRAMENTO TERRITORIALE												
Codice Unico di Progetto (CUP) F12C03000050010 (Delibera GIRE 13/2004)		REVISIONE	FOGLIO									
<table border="1" style="font-size: small;"> <tr> <td>COCCIA ELAB. FILE</td> <td>0703</td> <td>A2</td> <td>E</td> <td>P</td> <td>CA40100</td> <td>CAN</td> <td>PLA</td> <td>015</td> </tr> </table>		COCCIA ELAB. FILE	0703	A2	E	P	CA40100	CAN	PLA	015	A	□ □ □ □
COCCIA ELAB. FILE	0703	A2	E	P	CA40100	CAN	PLA	015				
D												
C												
B												
A	EMISSIONE	31.03.2015	Scamardella C. / Mandarini G. / Lamberti R.									
REV.	DESCRIZIONE	DATA	REDDATO / VERIFICATO / APPROVATO / APPROVATO RESP. TECNICO ANAS									