


- LEGENDA**
- Delimitazione area di stoccaggio (da progetto esecutivo)
 - Delimitazione effettiva area di stoccaggio
 - Pavimentazione in misto granulare e materiale arido di bonifica 50 cm
 - Materiali di consumo
 - Vegetazione ripariale e/o boschiva
 - Perimetro particella catastale
 - Identificativo particella catastale




ORTOFOTO STATO DI FATTO A MAGGIO 2013 - SCALA 1:1000

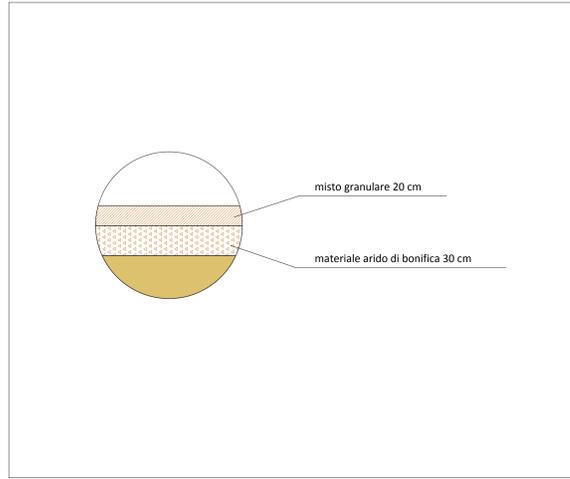


PARTICOLARE PAVIMENTAZIONE PIAZZALE - FUORI SCALA


PLANIMETRIA DELLO STATO DI FATTO - SCALA 1:1000

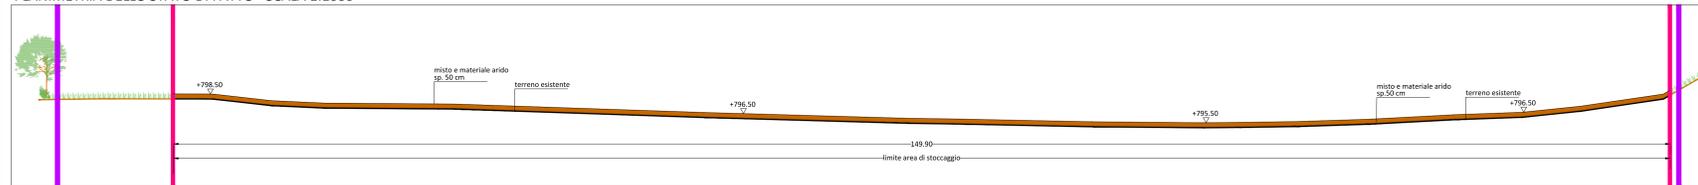


SEZIONE 1 - SCALA 1:250

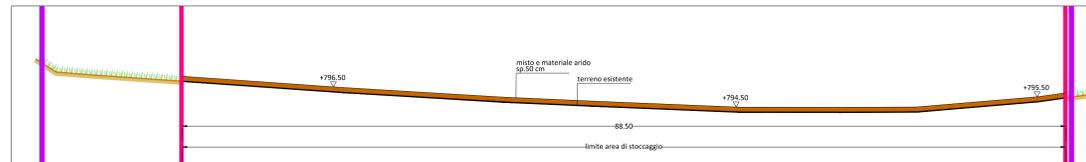

SEZIONE 2 - SCALA 1:250

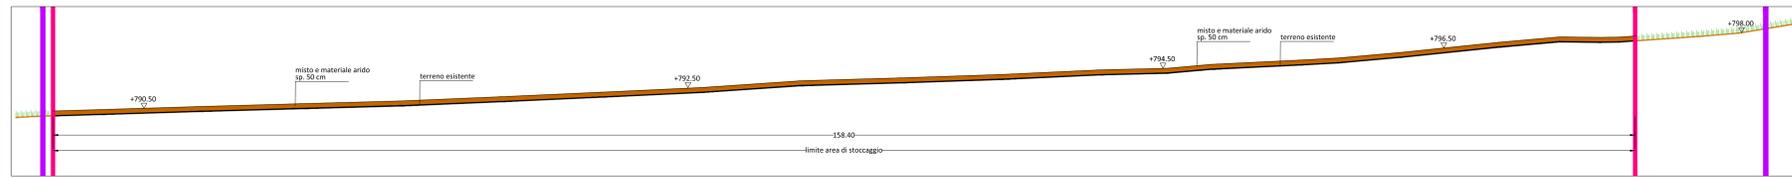

SEZIONE 3 - SCALA 1:250

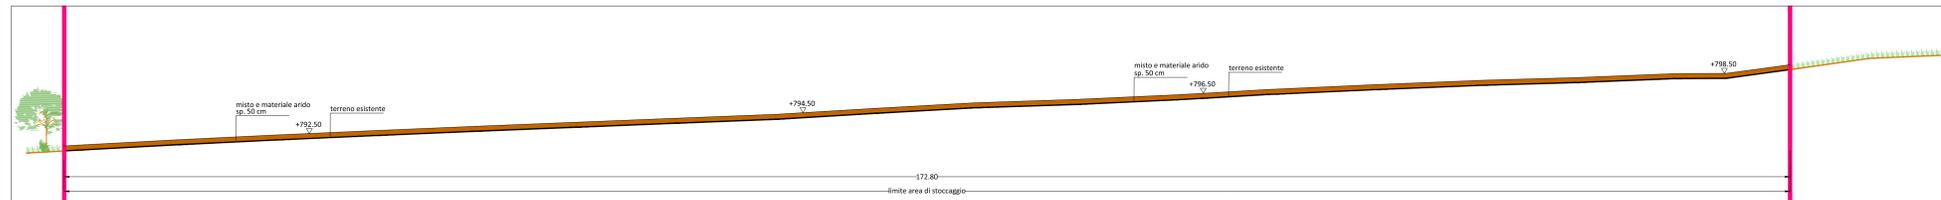

SEZIONE 4 - SCALA 1:250

**ASSE VIARIO MARCHE-UMBRIA
E QUADRILATERO DI PENETRAZIONE INTERNA
MAXILOTTO 1**

PROGETTO ESECUTIVO

CONTRAENTE GENERALE		IL RESPONSABILE DEL CONTRAENTE GENERALE	
Val di Chienti S.p.A.	
GRUPPO DI PROGETTAZIONE DEL PROGETTO ESECUTIVO APPROVATO		IL PROGETTISTA	
ATI: TECHNITAL s.p.a. (mandataria) EGS STRUCTURES & ENVIRONMENT S.A. SICS s.r.l. Società Italiana Consulenza Strade S.I.S. Studio di Ingegneria Stradale s.r.l. SOL Geologia Geotecnica Opere in sottoterraneo Difesa del territorio	
INTEGRAZIONE PRESTAZIONI SPECIALISTICHE <i>Dott. Ing. M. Raccosta</i>		IL GEOLOGO	
IL GEOLOGO <i>Dott. Geol. F. Ferrari</i>		IL RESPONSABILE DELLA CONFERENZA FUNZIONALE CON IL PROGETTO ESECUTIVO APPROVATO (ATI TECHNITAL-EGS-SOL-SICS)	
VISTO IL RESPONSABILE DEL PROCEDIMENTO	VISTO IL COORDINATORE DELLA SICUREZZA IN FASE DI ESECUZIONE	LA DIREZIONE LAVORI	
<i>Dott. Ing. Vincenzo Lemma</i>	
SUBLOTTO 2.1: S.S. 77 "VAL DI CHIENTI" TRONCO PONTELATRAVE - FOLIGNO TRATTO VALMENOTRE - GALLERIA MUCCIA (esclusa galleria) RIPRISTINO DELLE AREE DI CANTIERE - AREA S4 STATO DI FATTO; RILIEVO (Planimetria, Sezioni e Ortofoto)	
Codice Unico di Progetto (CUP) F12C03000050010 (Delibera CPE 13/2004)	
<table border="1" style="width: 100%; border-collapse: collapse;"> <tr> <th>CLASS. PRO.</th> <th>Descr.</th> <th>Letto</th> <th>Stato</th> <th>Sezione</th> <th>W.P.</th> <th>Quantità</th> <th>Tip. Dim.</th> <th>N. Program.</th> <th>REVISIONE</th> <th>FOGLIO</th> <th>SCALA</th> </tr> <tr> <td>D</td> <td></td> <td>0703</td> <td>A2</td> <td>E</td> <td>P</td> <td>CA40100</td> <td>CAN</td> <td>PLA017</td> <td>A</td> <td></td> <td></td> </tr> <tr> <td>C</td> <td></td> </tr> <tr> <td>B</td> <td></td> </tr>
A EMISSIONE		31.03.2015		Scorciato		C		Mandorini G.		Lomberti R.	
REV.	DESCRIZIONE	DATA	REDATTO	VERIFICATO	APPROVATO	APPROVATO PER TECNICO ANS	