


PLANIMETRIA STATO ANTE OPERAM - SCALA 1:1000




ORTOFOTO ANTE OPERAM - SCALA 1:2000

- LEGENDA**
- Contorno area occupata
 - Delimitazione area di stoccaggio (da progetto esecutivo)
 - Delimitazione effettiva area di stoccaggio
 - Seminativo irriguo arborato
 - Perimetro particella catastale
 - 00 Identificativo particella catastale


- LEGENDA CARTA GEOLOGICA**
- Depositi alluvionali (ghiaie prevalentemente grossolane con ciottoli, sabbie e limi (C1000e - Piacenza ssp))
 - Depositi eluvio - colluviali (limi argillosi sabbiosi con inclusi lapidei eterometrici (C1000e - Piacenza ssp))
 - Accumuli di frana non attiva

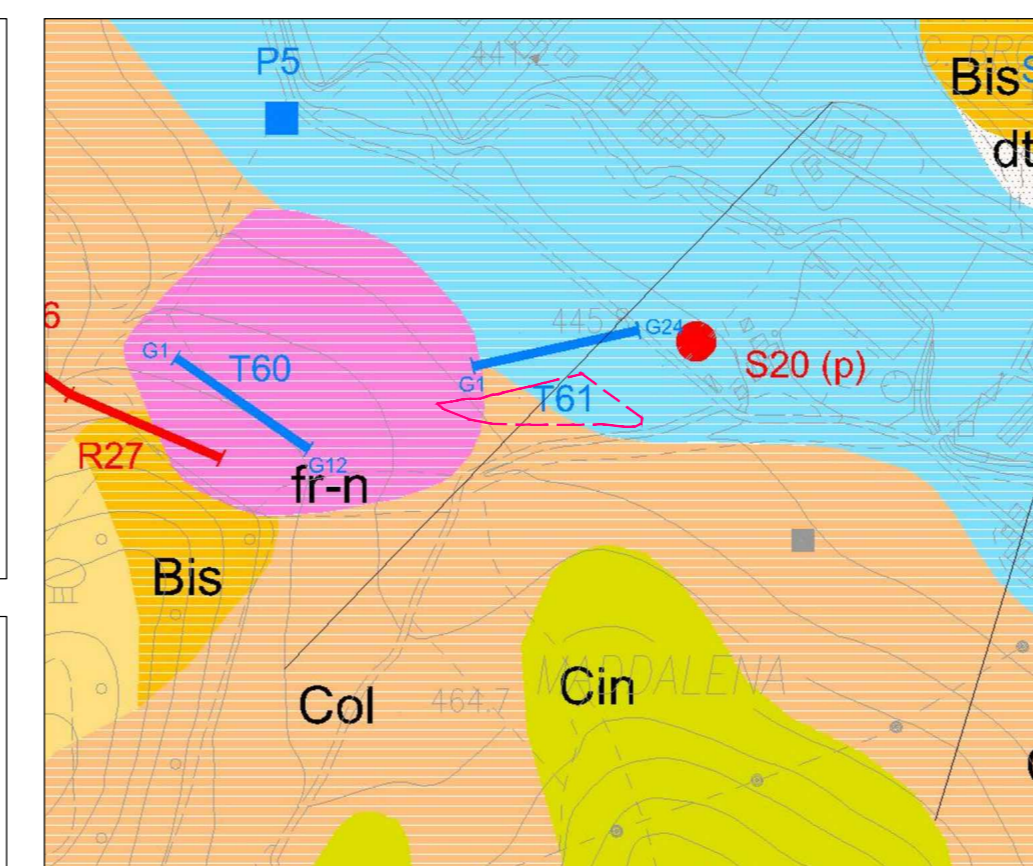


CARTA GEOLOGICA - SCALA 1:5000

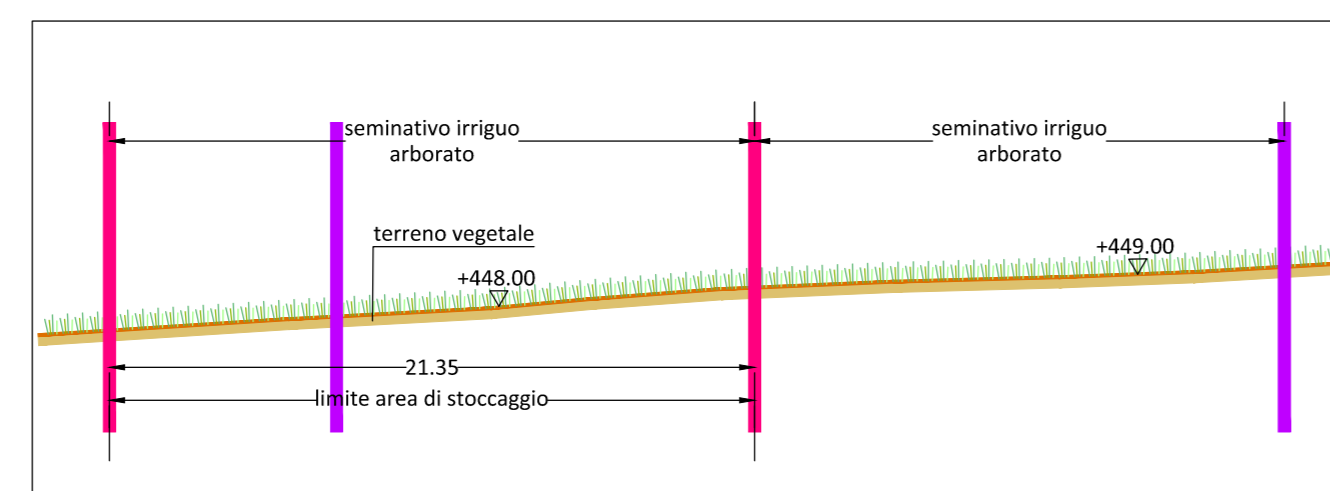


SEZIONE 1 - SCALA 1:250

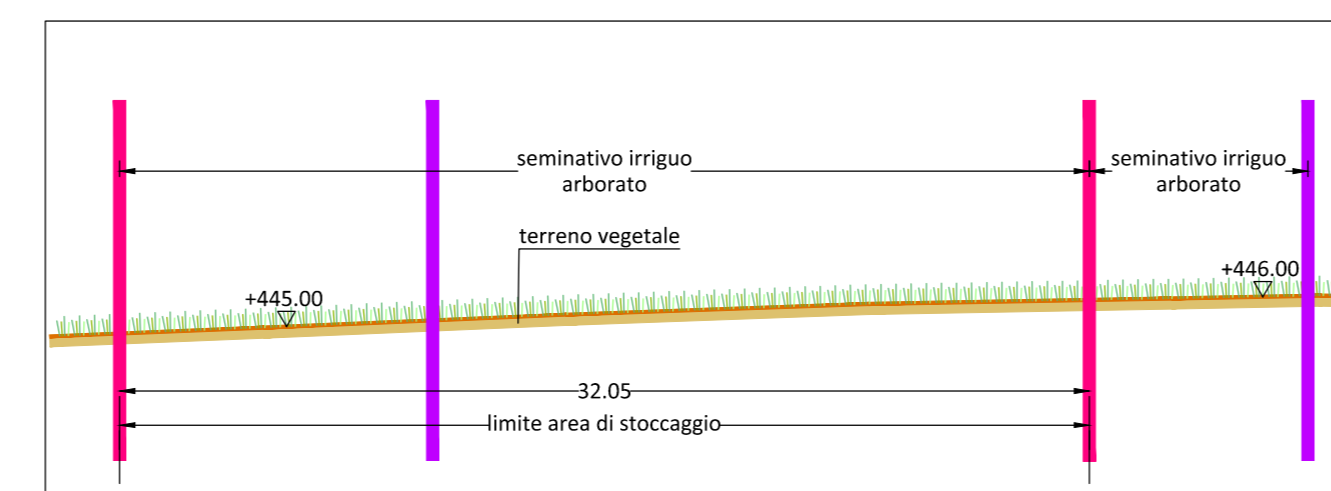

SEZIONE 2 - SCALA 1:250

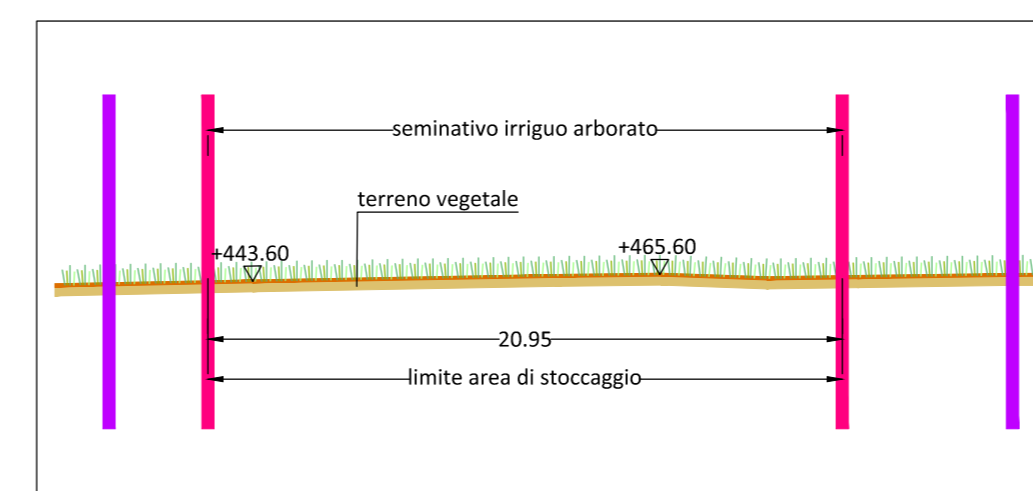

SEZIONE 3 - SCALA 1:250

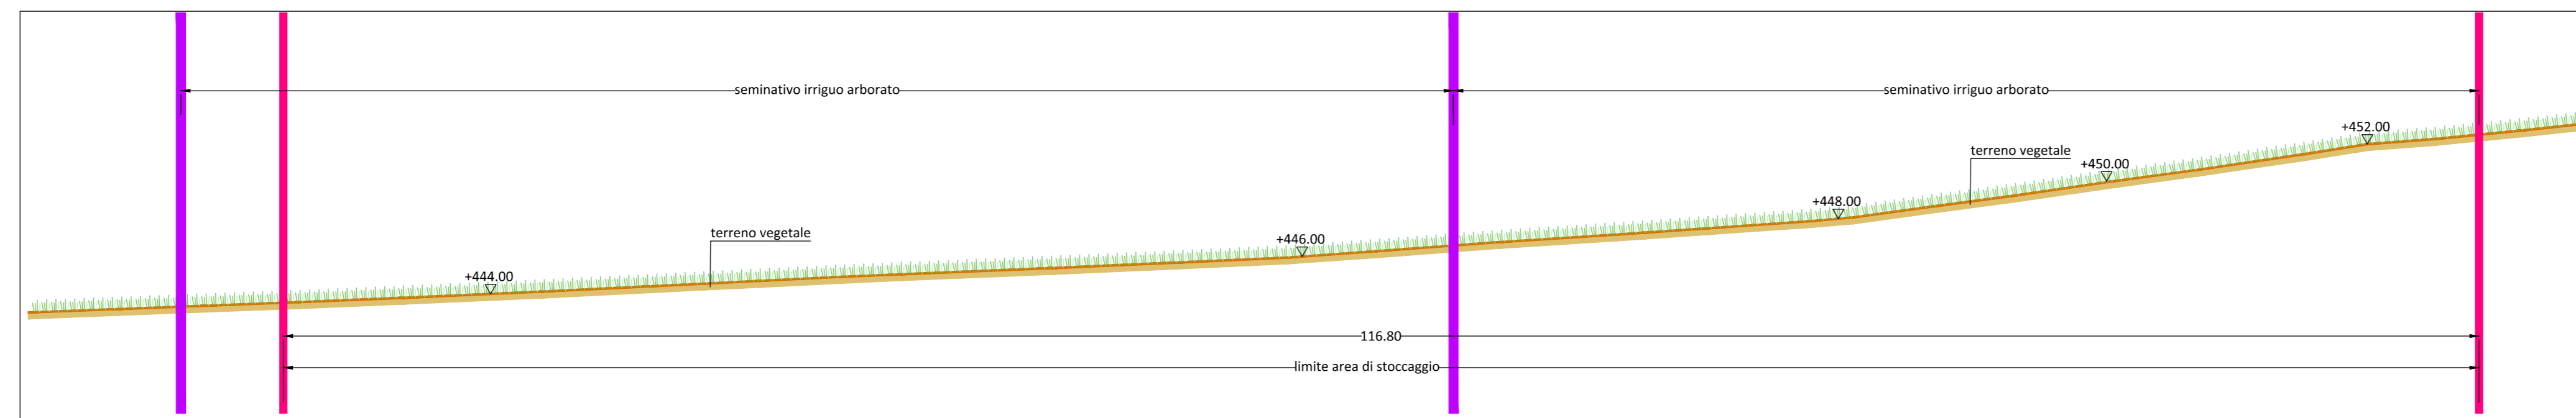

SEZIONE 4 - SCALA 1:250



ASSE VIARIO MARCHE-UMBRIA
E QUADRILATERO DI PENETRAZIONE INTERNA
MAXILOTTO 1

PROGETTO ESECUTIVO

CONTRAENTE GENERALE

Val di Chienti
S.p.A.

IL RESPONSABILE DEL CONTRAENTE GENERALE

IL PROGETTISTA



IL GEOLOGO

GRUPPO DI PROGETTAZIONE DEL PROGETTO ESECUTIVO APPROVATO

ATI: TECHNITAL s.p.a. (mandataria)
EGIS STRUCTURES & ENVIRONMENT S.A.
SICS s.r.l. Società Italiana Consulenza Strade
S.I.S. Studio di Ingegneria Stradale s.r.l.
S.O.L. Geologia Geotecnica Opere in sotterraneo Difesa del territorio

INTEGRAZIONE PRESTAZIONI SPECIALISTICHE Dott. Ing. M. Raccosta

IL GEOLOGO

Dott. Geol. F. Ferrari

IL RESPONSABILE DELLA CONFORMAZIONE FUNZIONALE CON IL PROGETTO ESECUTIVO APPROVATO (ATI: TECHNITAL-EGIS-SOL-SICS)

VISTO IL RESPONSABILE DEL PROCEDIMENTO

Dott. Ing. Vincenzo Lamma

VISTO IL COORDINATORE DELLA SICUREZZA IN FASE DI ESECUZIONE

LA DIREZIONE LAVORI

SUBLOTTO 1.2: S.S. 77 "VAL DI CHIENTI" TRONCO PONTELATRAVE - FOLIGNO
TRATTI FOLIGNO-VALMONTRE E GALLERIA MUCCIA-PONTELATRAVE (inclusa galleria)
RIPRISTINO DELLE AREE DI CANTIERE - **AREA ST14**
STATO ANTE OPERAM: RILIEVO
(Ortofoto, Planimetria, Sezioni, Uso del suolo)

Codice Unico di Progetto (CUP): F12C03000050010 (Decreto CPE 13/2004)		REVISIONE	FOGLIO	SCALA
OPERA	10703A1E	1	1	1
DATA	03/01/2010			
REDAZIONE	CA10100			
VERIFICAZIONE	CAN			
PROGETTO	ELA			
APPROVATO	030			
REDAZIONE	A			
VERIFICAZIONE				
PROGETTO				
APPROVATO				
REDAZIONE				
VERIFICAZIONE				
PROGETTO				
APPROVATO				
REDAZIONE				
VERIFICAZIONE				
PROGETTO				
APPROVATO				