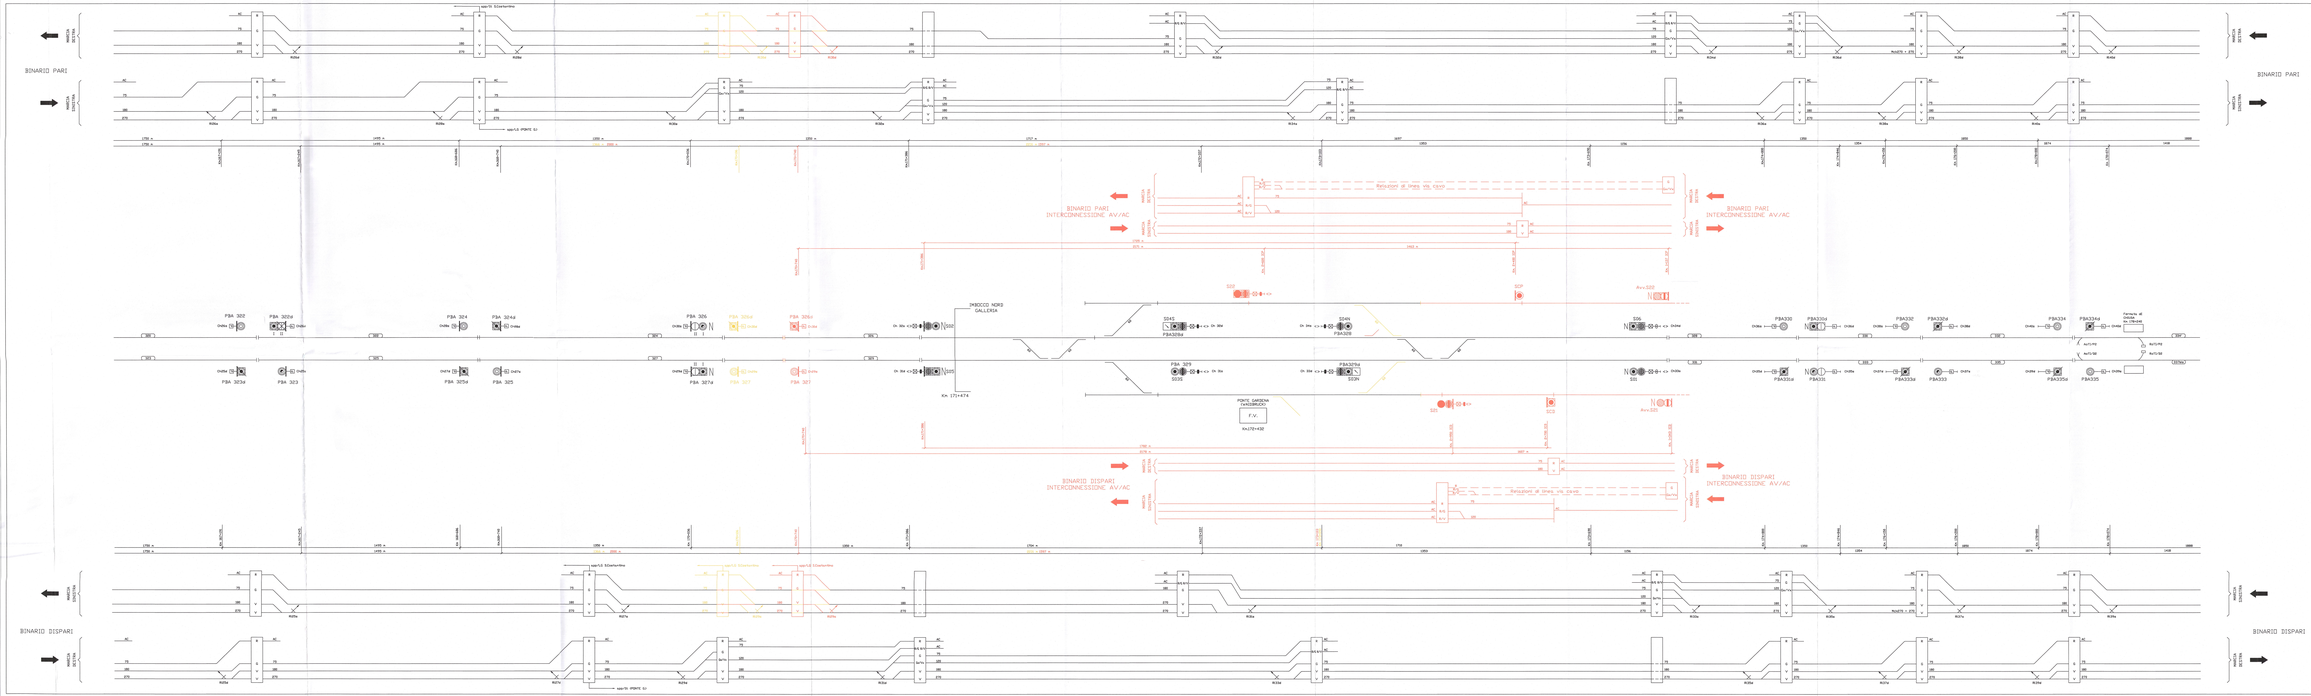
BINARIO PARI
BINARIO DISPARI
BINARIO PARI INTERCONNESSIONE AV/AC
BINARIO DISPARI INTERCONNESSIONE AV/AC
PBA 302
PBA 302d
PBA 304
PBA 304d
PBA 306
PBA 306d
PBA 308d
PBA 308
PBA 323
PBA 325
PBA 327
PBA 327d
PBA 329
PBA 329d
PBA 330
PBA 330d
PBA 332
PBA 332d
PBA 334
PBA 334d
PBA 335
PBA 335d
SE41
SE45
Avv.302
Avv.305
IMBOCCO NORD GALLERIA
Km 171+474
PONTE GARDENA (VIADOTTO)
F.V.
Km72+432
