



FOTO 1



FOTO 2



FOTO 3



FOTO 4



FOTO 5




FOTO 6



FOTO 7



FOTO 8

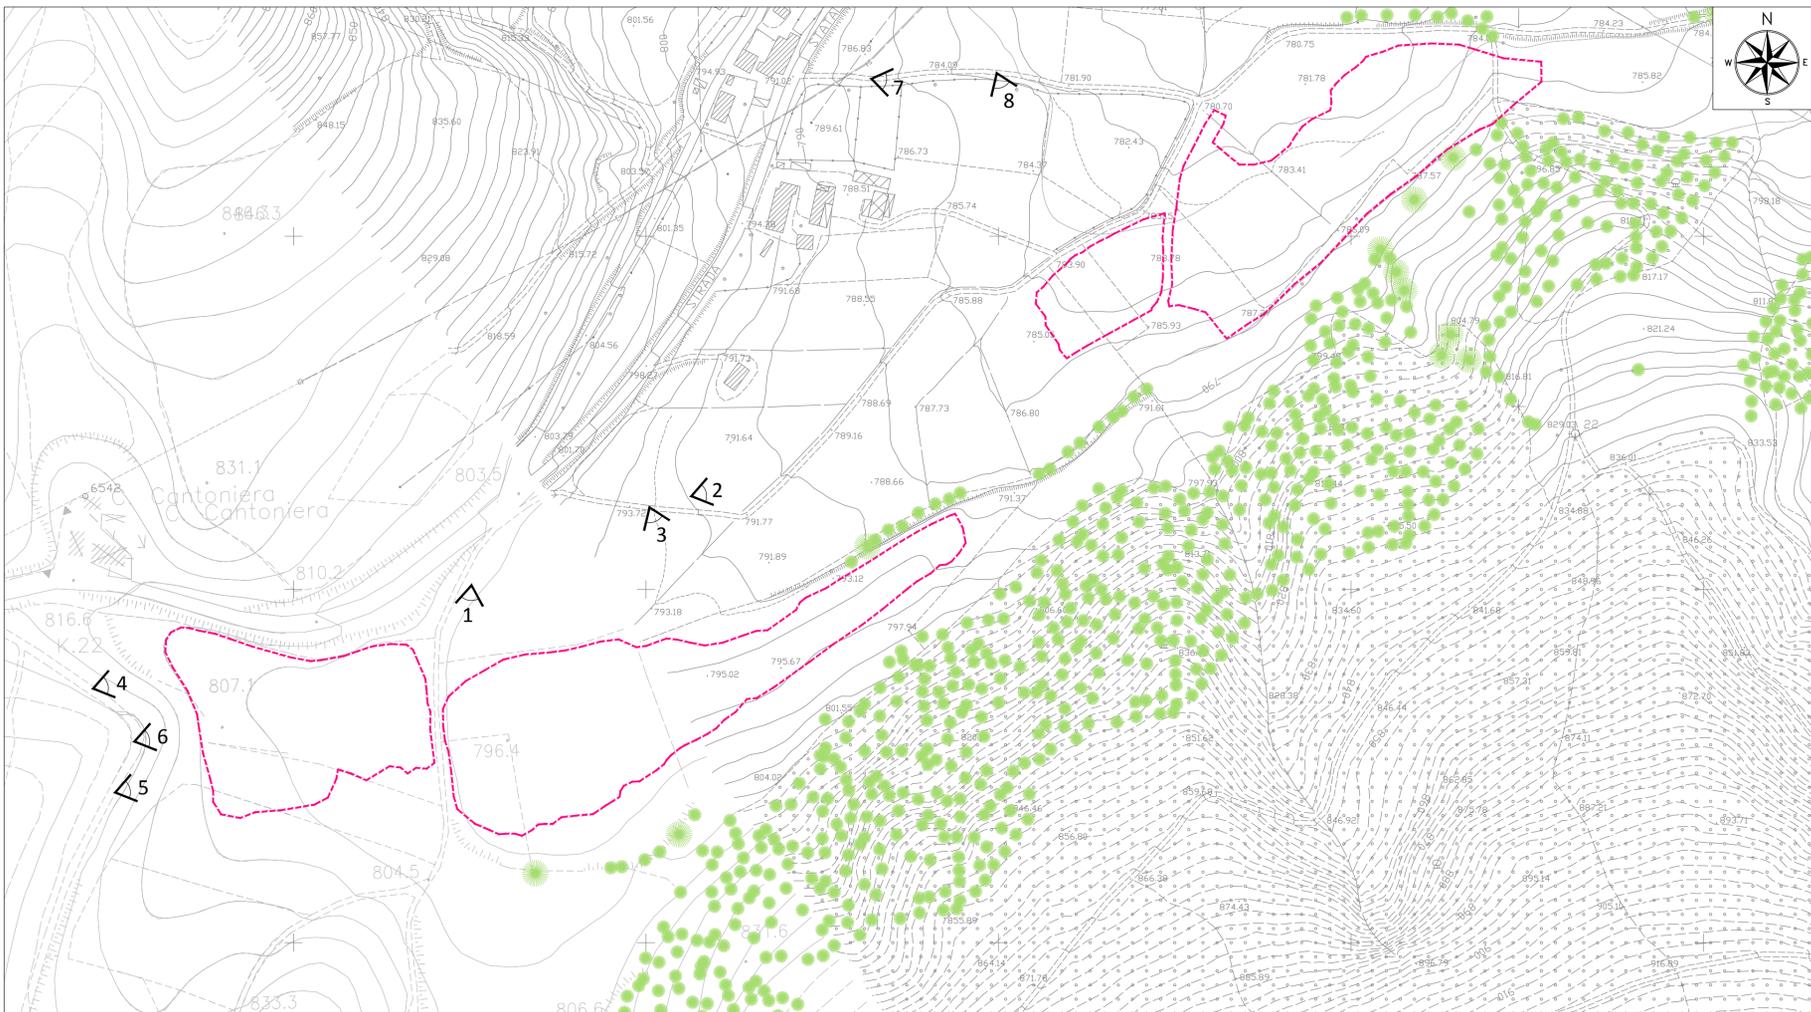

LEGENDA

- Delimitazione effettiva area di stoccaggio
- Vegetazione ripariale e/o boschiva

PLANIMETRIA AREA DI STOCCAGGIO - SCALA 1:2000

			
ASSE VIARIO MARCHE-UMBRIA E QUADRILATERO DI PENETRAZIONE INTERNA MAXILOTTO 1			
PROGETTO ESECUTIVO			
CONTRAENTE GENERALE <div style="text-align: center; border: 1px solid black; padding: 5px;"> <b style="color: red; font-size: 1.2em;">Val di Chienti S.C.p.A. </div>	IL RESPONSABILE DEL CONTRAENTE GENERALE IL PROGETTISTA 		
GRUPPO DI PROGETTAZIONE DEL PROGETTO ESECUTIVO APPROVATO ATI: TECHNITAL s.p.a. (mandataria) EGIS STRUCTURES & ENVIRONNEMENT S.A. SICS s.r.l. Società Italiana Consulenza Strade S.I.S. Studio di Ingegneria Stradale s.r.l. SOIL Geologia Geotecnica Opere in sotterraneo Difesa del territorio INTEGRAZIONE PRESTAZIONI SPECIALISTICHE <i>Dott. Ing. M. Raccosta</i> IL GEOLOGO <i>Dott. Geol. F. Ferrari</i>			
VISTO: IL RESPONSABILE DEL PROCEDIMENTO <i>Dott. Ing. Vincenzo Lomma</i>	VISTO: IL COORDINATORE DELLA SICUREZZA IN FASE DI ESECUZIONE LA DIREZIONE LAVORI		
SUBLOTTO 2.1: S.S. 77 "VAL DI CHIEN TI" TRONCO PONTELATRAVE – FOLIGNO TRATTO VALMENOTRE – GALLERIA MUCCIA (esclusa galleria) RIPRISTINO DELLE AREE DI CANTIERE – AREA ST3 STATO DI FATTO: RILIEVO FOTOGRAFICO			
Codice Unico di Progetto (CUP) F12C03000050010 (Delibera OPE 13/2004)			
	REVISIONE	FOGLIO	SCALA
CODICE ELAB. # FILE: L0703A2E P CA40100 CAN FOT020	A	□ □ □	
D C B A EMISSIONE	DESCRIZIONE	DATA	REDATTO VERIFICATO APPROVATO
REV.	DESCRIZIONE	DATA	REDATTO VERIFICATO APPROVATO APPROVATO RESP. TECNICO ANAS