


PARTICOLARE PAVIMENTAZIONE DI PROGETTO



ORTOFOTO STATO DI FATTO - SCALA 1:5000

LEGENDA

- Delimitazione effettiva area di stoccaggio (da PE)
- Delimitazione effettiva area di stoccaggio
- Materiali di consumo
- Pavimentazione in misto granulare 20 cm e materiale arido di bonifica 30 cm
- Strada vicinale non asfaltata esistente
- Asfalto esistente
- Vegetazione ripariale e/o boschiva
- perimetro particella catastale
- 00 identificativo particella catastale

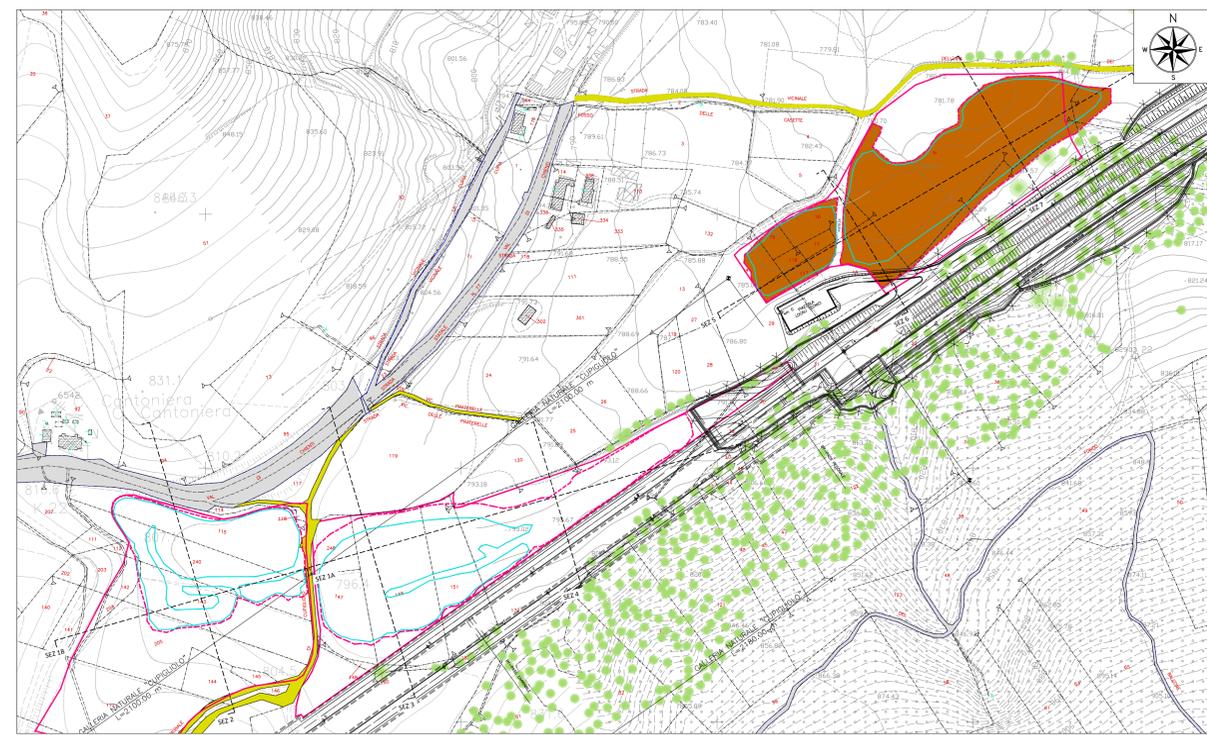

PLANIMETRIA STATO DI FATTO - SCALA 1:2000

**ASSE VIARIO MARCHE-UMBRIA
E QUADRILATERO DI PENETRAZIONE INTERNA
MAXILOTTO 1**

PROGETTO ESECUTIVO

CONTRAENTE GENERALE		IL RESPONSABILE DEL CONTRAENTE GENERALE									
Val di Chienti S.C.p.A.											
GRUPPO DI PROGETTAZIONE DEL PROGETTO ESECUTIVO APPROVATO		IL PROGETTISTA									
ATI: TECHNITAL s.p.a. (mandataria) EGS STRUCTURES & ENVIRONMENT S.A. S.I.S. Società Italiana Consulenza Strade S.I.S. Studio di Ingegneria Stradale s.r.l. S.D.L. Geologia Geotecnica Opere in sottoterraneo Difesa del territorio											
INTEGRAZIONE PRESTAZIONI SPECIALISTICHE: Dott. Ing. M. Raccosta		IL GEOLOGO									
IL GEOLOGO Dott. Geol. F. Ferrari		IL RESPONSABILE DELLA CONGIUNTA FUNZIONALE CON IL PROGETTO ESECUTIVO APPROVATO (ATI: TECHNITAL-EGS-SOL-SIS-SICS)									
VISTO/IL RESPONSABILE DEL PROCEDIMENTO		VISTO/IL COORDINATORE DELLA SICUREZZA IN FASE DI ESECUZIONE									
Dott. Ing. Vincenzo Lomma		LA DIREZIONE LAVORI									
SUBLOTTO 2.1: S.S. 77 "VAL DI CHIENTI" TRONCO PONTELATRAVE - FOLIGNO TRATTO VALMONTRE - GALLERIA MUCCIA (esclusa galleria) RIPRISTINO DELLE AREE DI CANTIERE - AREA ST3 STATO DI FATTO: RILIEVO (ORTOFOTO, PLANIMETRIA, SEZIONI, USO DEL SUOLO)											
Codice Unico di Progetto (CUP): F12CD3000050010 (decreto DPR 13/2004)		REVISIONE									
<table border="1" style="width: 100%; border-collapse: collapse;"> <thead> <tr> <th>DATA</th> <th>REDAZIONE</th> <th>VERIFICAZIONE</th> <th>APPROVAZIONE</th> </tr> </thead> <tbody> <tr> <td>07/03/2015</td> <td>01/04/2015</td> <td>02/04/2015</td> <td>03/04/2015</td> </tr> </tbody> </table>		DATA	REDAZIONE	VERIFICAZIONE	APPROVAZIONE	07/03/2015	01/04/2015	02/04/2015	03/04/2015	FOGLIO	
DATA	REDAZIONE	VERIFICAZIONE	APPROVAZIONE								
07/03/2015	01/04/2015	02/04/2015	03/04/2015								
D		A									
C		B									
B		A									
A		E									
REV.		APPROVATO									
DESCRIZIONE		DATA									
		REDAZIONE									
		VERIFICAZIONE									
		APPROVATO									
		APPROVATO									
		APPROVATO									