


- LEGENDA**
- Contorno area occupata
  - Delimitazione area di stoccaggio (da progetto esecutivo)
  - Delimitazione effettiva area di stoccaggio
  - Pavimentazione in misto granulare e materiale arido di bonifica 50 cm
  - Terreno naturale
  - Materiali di consumo
  - Vegetazione ripariale e/o boschiva
  - Perimetro particella catastale
  - 00 Identificativo particella catastale


PLANIMETRIA DELLO STATO DI FATTO - SCALA 1:1000




ORTOFOTO STATO DI FATTO A MAGGIO 2013 - SCALA 1:1000

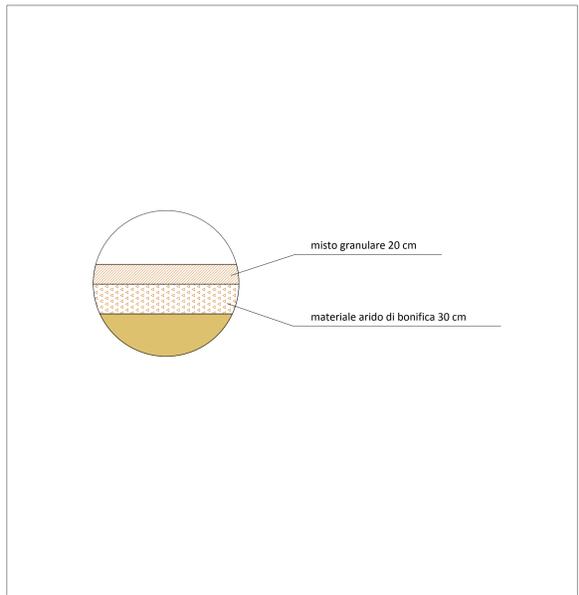


PARTICOLARE PAVIMENTAZIONE PIAZZALE - FUORI SCALA

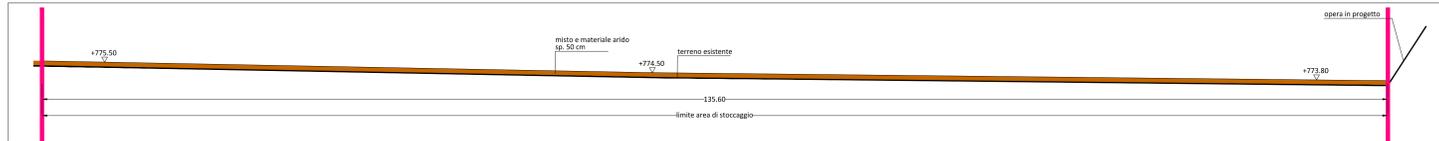


SEZIONE 1 - SCALA 1:250

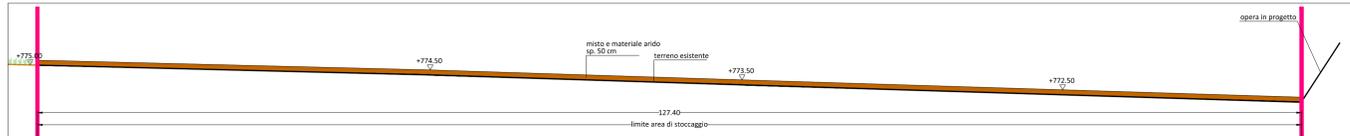


SEZIONE 2 - SCALA 1:250

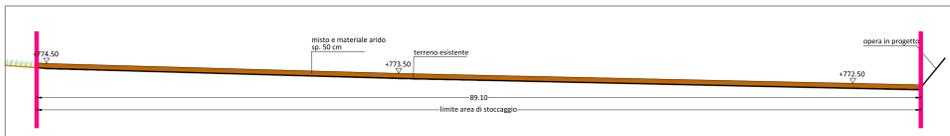

SEZIONE 3 - SCALA 1:250

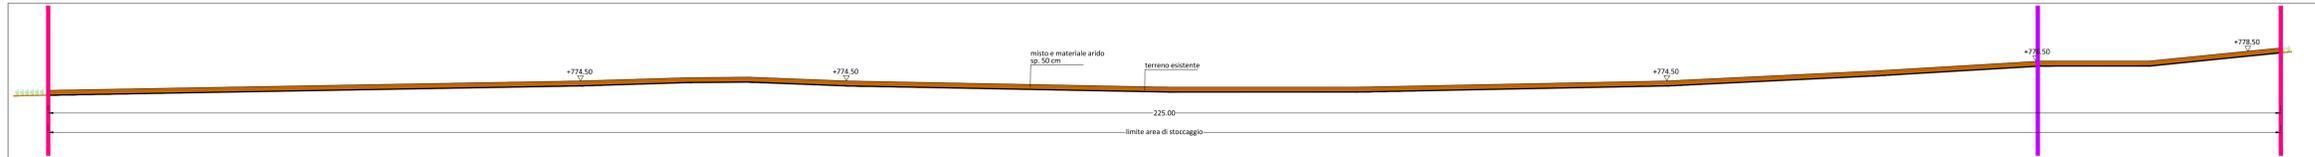

SEZIONE 4 - SCALA 1:250

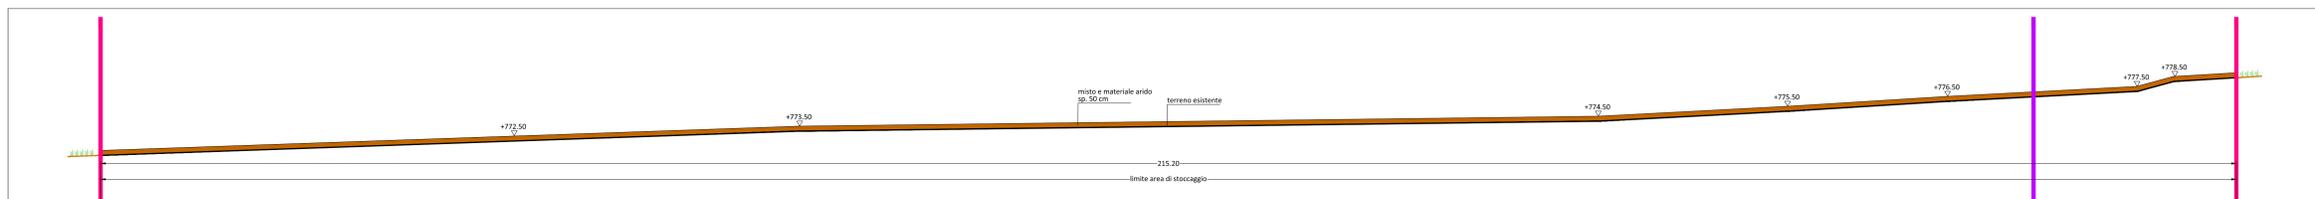

SEZIONE 5 - SCALA 1:250

**ASSE VIARIO MARCHE-UMBRIA  
E QUADRILATERO DI PENETRAZIONE INTERNA  
MAXILOTTO 1**

**PROGETTO ESECUTIVO**

CONTRAENTE GENERALE		IL RESPONSABILE DEL CONTRAENTE GENERALE										
GRUPPO DI PROGETTAZIONE DEL PROGETTO ESECUTIVO APPROVATO		IL PROGETTISTA										
ATTI: TECHNICAL s.p.a. (mandatario) EGS STRUCTURES & ENVIRONMENT S.A. SCS s.r.l. Società Studio Consulenze Strade S.I.S. Studio di Ingegneria Stradale s.r.l. SOL Geologia Geotecnica Opere in sotterranea Difesa del territorio												
INTEGRAZIONE PRESTAZIONI SPECIALISTICHE <i>Dott. Ing. M. Raccosta</i>		IL GEOLOGO										
IL GEOLOGO <i>Dott. Geol. F. Ferrari</i>		IL RESPONSABILE DELLA CONGRUENZA FUNZIONALE CON IL PROGETTO ESECUTIVO APPROVATO (ART. TECNICA-EGS-SOL-SIS-SICS)										
VISTO IL RESPONSABILE DEL PROCEDIMENTO	VISTO IL COORDINATORE DELLA SICUREZZA IN FASE DI ESECUZIONE	LA DIREZIONE LAVORI										
<i>Dott. Ing. Vincenzo Lamma</i>												
SUBLOTTO 2.1: S.S. 77 "VAL DI CHIANTI" TRONCO PONTELATRAVE - FOLIGNO TRATTO VALMONTRE - GALLERIA MUCCIA (escluso galleria) RIPRISTINO DELLE AREE DI CANTIERE - AREA ST7 STATO DI FATTO: RILIEVO (Planimetria, Sezioni e Ortofoto)												
Codice Unico di Progetto (DPR) F12C03000050010 (datata DPR 12/2004)												
REVISIONE	FOGLIO	SCALA										
<table border="1" style="width: 100%; border-collapse: collapse;"> <tr> <th>DATA</th> <th>DESCRIZIONE</th> <th>REDAZIONE</th> <th>VERIFICAZIONE</th> <th>APPROVAZIONE</th> </tr> <tr> <td> </td> <td> </td> <td> </td> <td> </td> <td> </td> </tr> </table>	DATA	DESCRIZIONE	REDAZIONE	VERIFICAZIONE	APPROVAZIONE							
DATA	DESCRIZIONE	REDAZIONE	VERIFICAZIONE	APPROVAZIONE								