



MODIFICHE PROGETTUALI DERIVANTI DALL'OTTEMPERANZA DEI QUADRI PRESCRITTIVI


PLANIMETRIA DI PROGETTO SCALA 1:10000

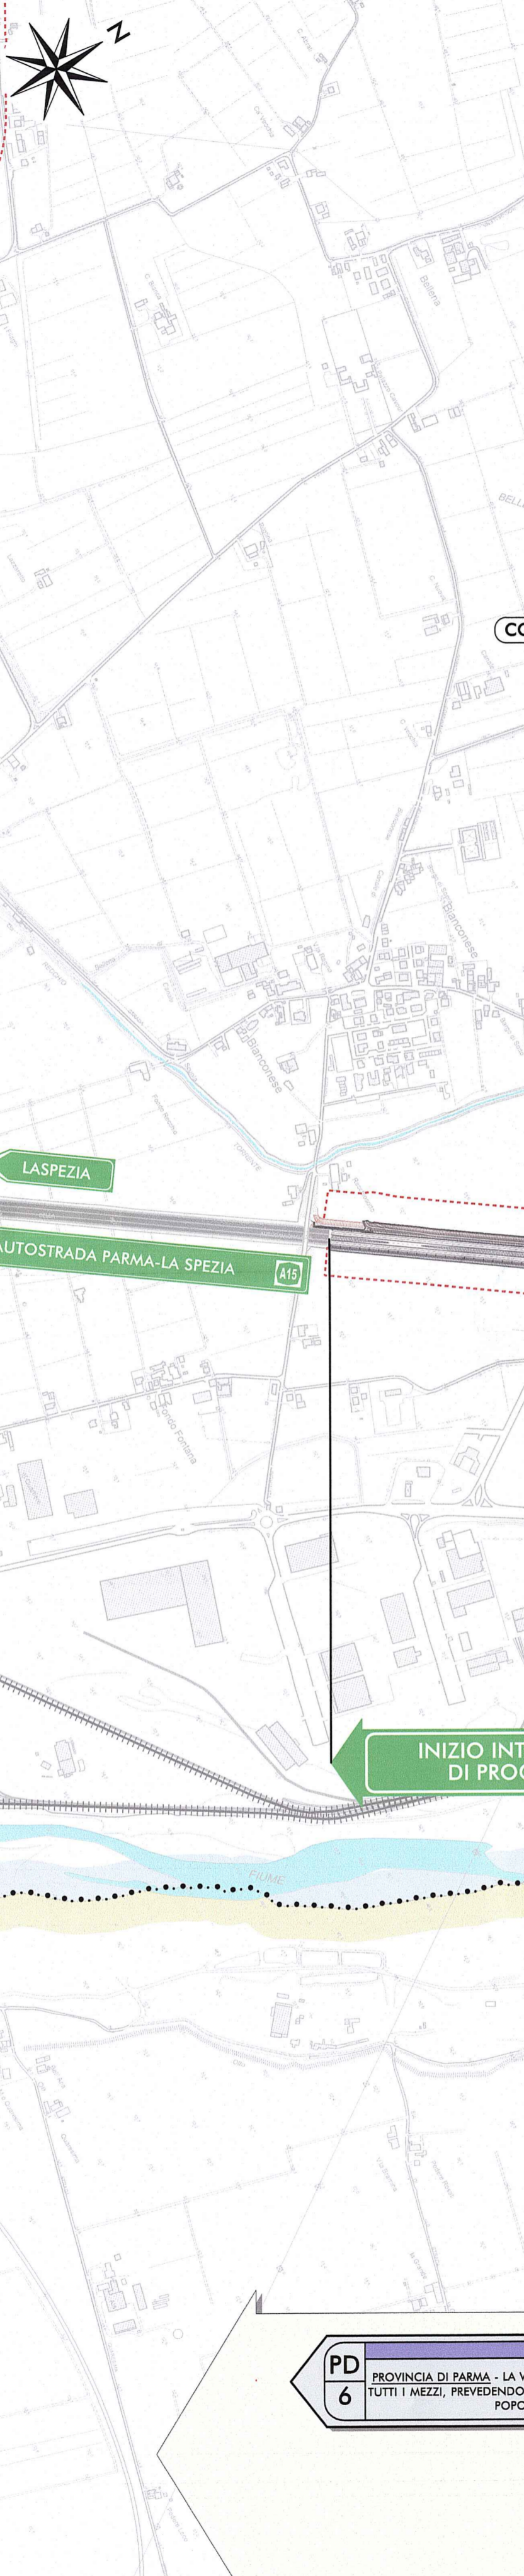

PLANIMETRIA DI RIFERIMENTO

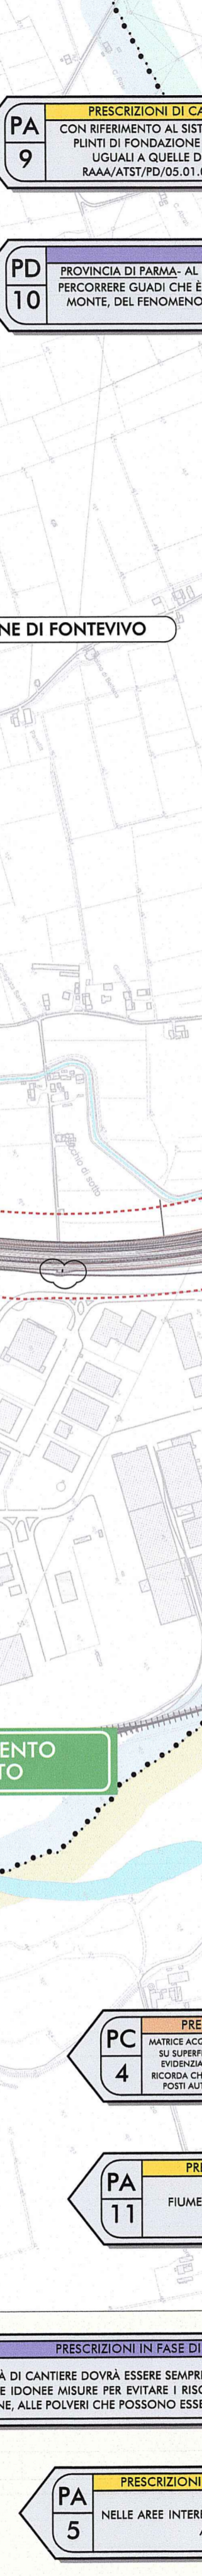

Main project planimetry with numerous callout boxes for 'PRESCRIZIONI DI CARATTERE PROGETTUALE', 'PRESCRIZIONI DI CARATTERE AMBIENTALE E PAESAGGISTICO', 'PRESCRIZIONI IN FASE DI CANTIERIZZAZIONE', and 'ALTE PRESCRIZIONI'. Each box contains specific technical and regulatory requirements for different parts of the project.

Project summary and administrative information. Includes 'LEGENDA' for symbols and colors, 'QUADRO PRESCRITTIVO' table, 'DESCRIZIONE DELLA MODIFICA MODIFICATA BASE PLANIMETRICA', 'Autocamionale della CISA S.p.A.' logo and address, 'PIZZAROTTI' logo, and project details like 'PROGETTO ESECUTIVO' and 'RACCOMANDAZIONI'.

Table with columns: 'R.G. IDENTIFICATIVO', 'CODICE REGIONALE', 'LIVELLO', 'PROGETTO', 'DATA', 'AUTORE', 'REVISIONE', 'DESCRIZIONE REVISIONE'. It lists various project revisions and their details.