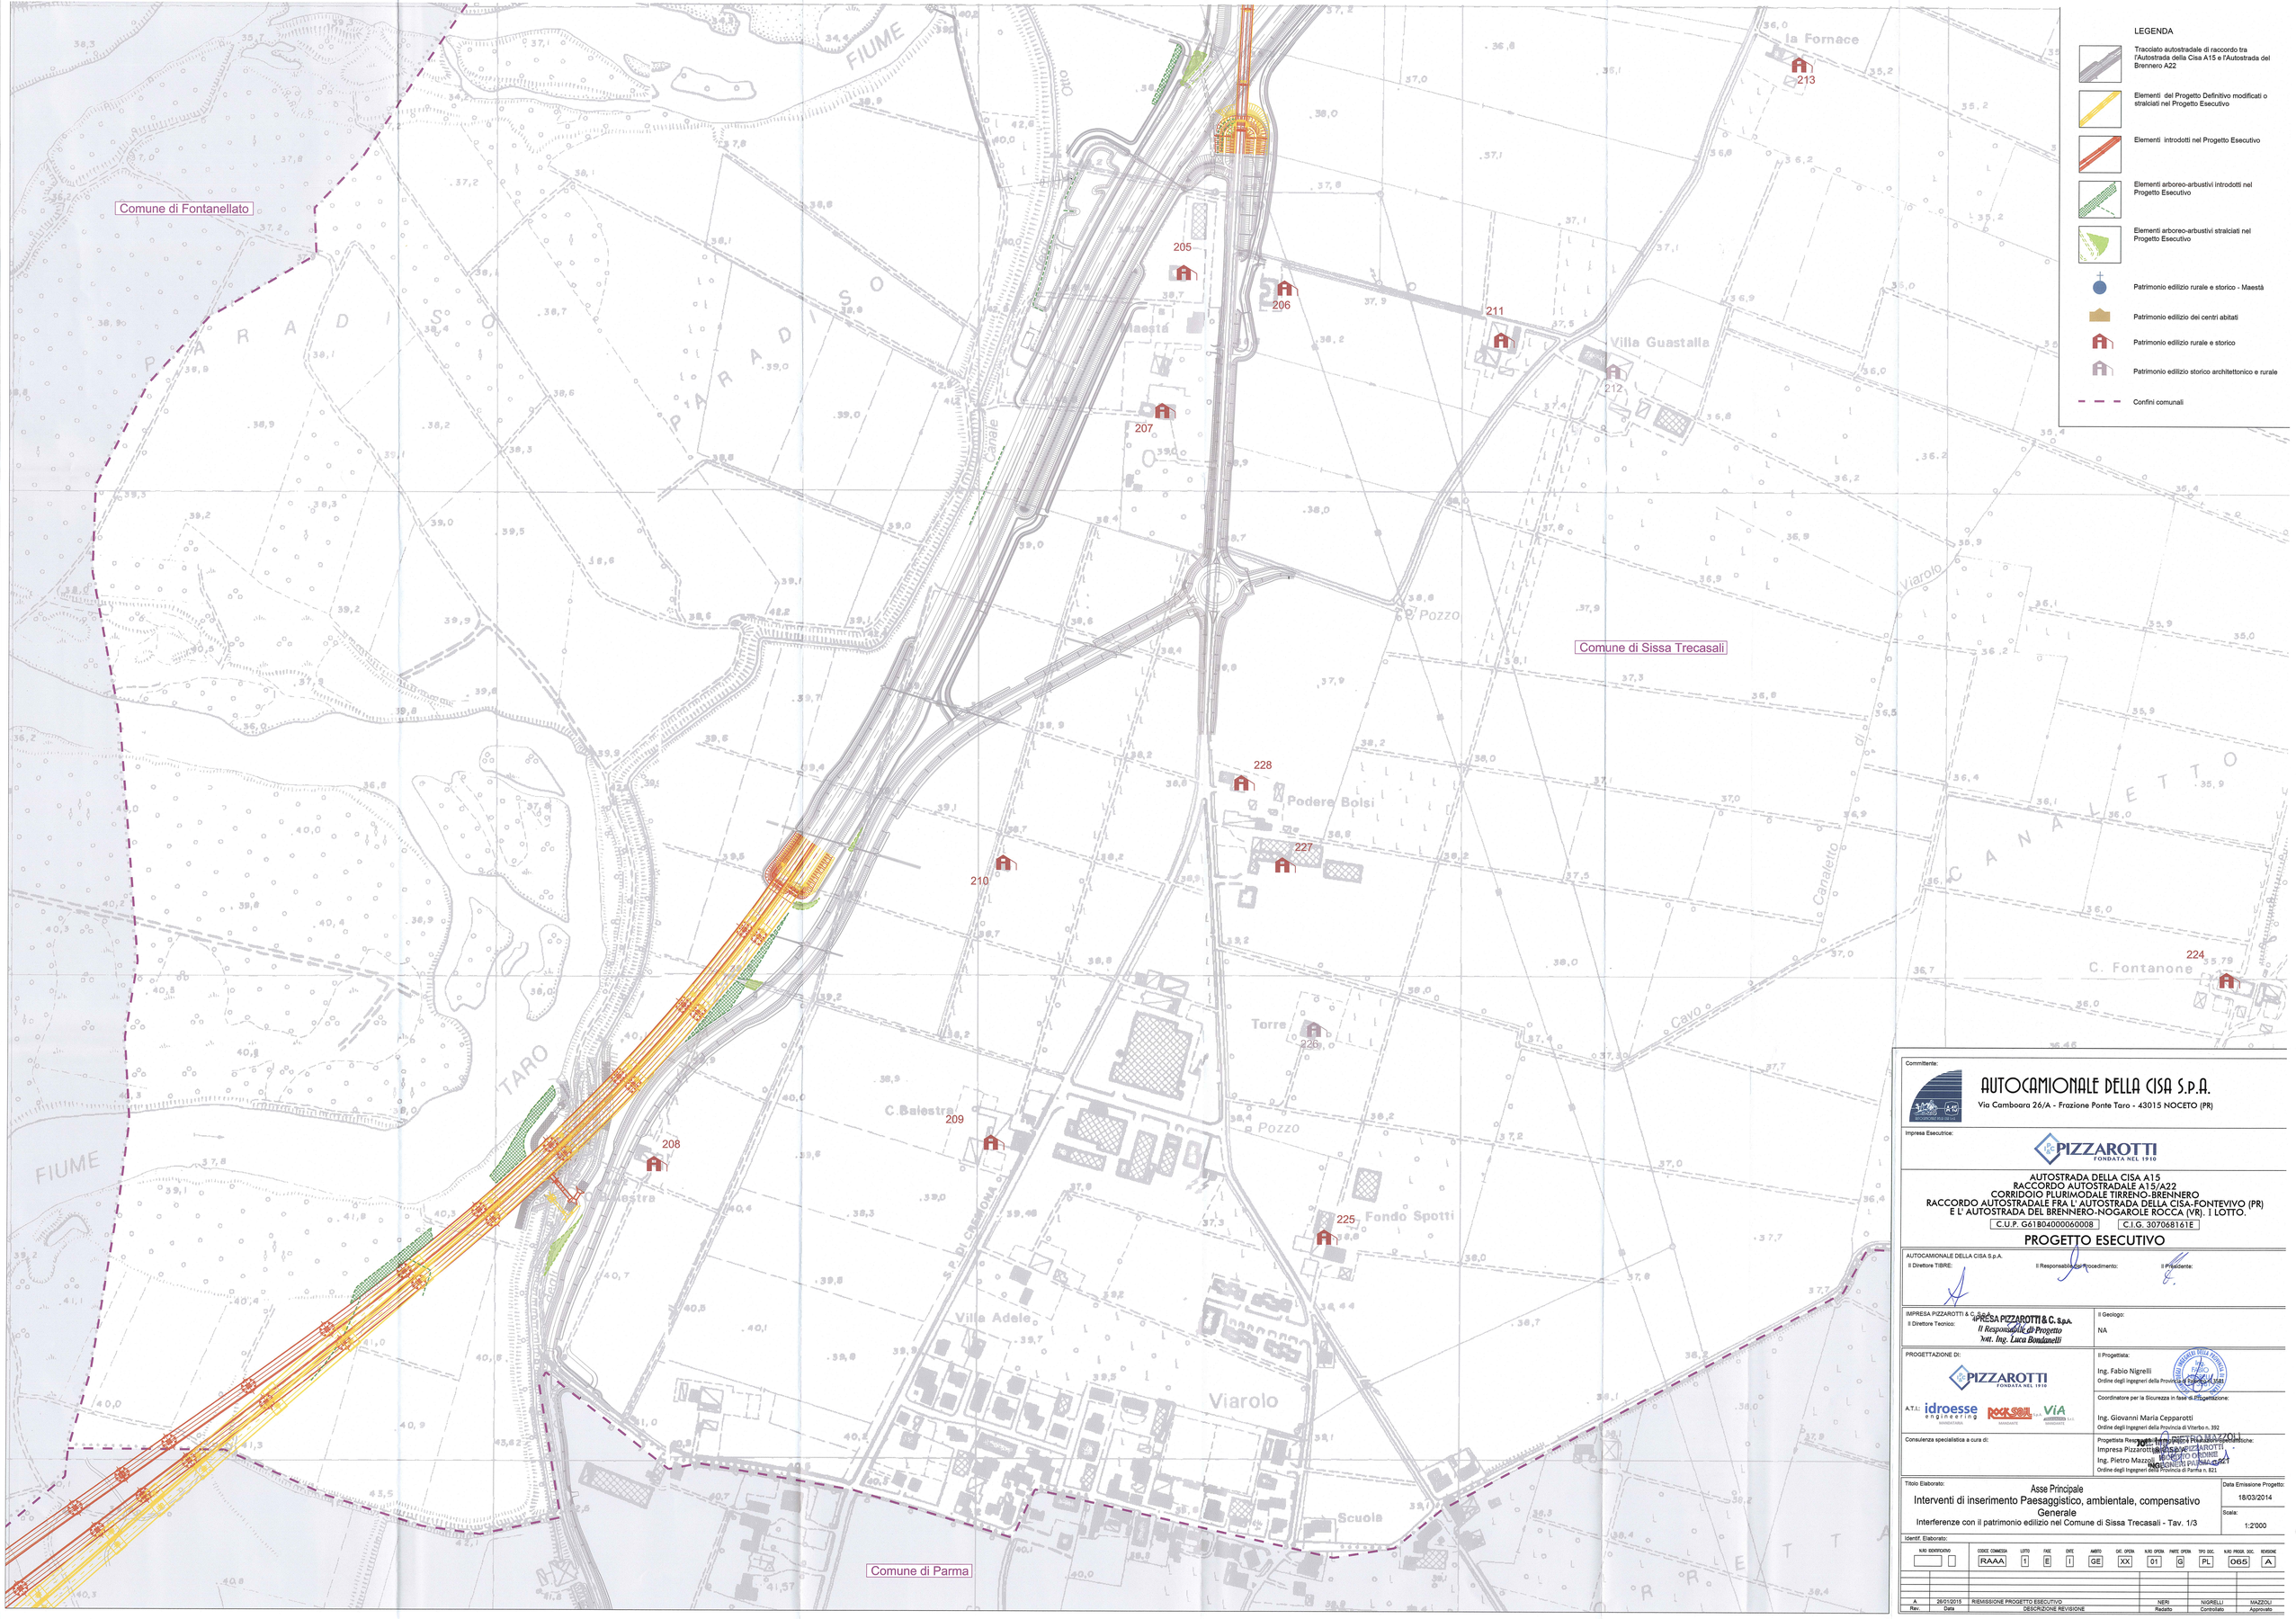

LEGENDA

- Tracciato autostradale di raccordo tra l'Autostrada della Cisa A15 e l'Autostrada del Brennero A22
- Elementi del Progetto Definitivo modificati o stralciati nel Progetto Esecutivo
- Elementi introdotti nel Progetto Esecutivo
- Elementi arboreo-arbustivi introdotti nel Progetto Esecutivo
- Elementi arboreo-arbustivi stralciati nel Progetto Esecutivo
- Patrimonio edilizio rurale e storico - Maestà
- Patrimonio edilizio dei centri abitati
- Patrimonio edilizio rurale e storico
- Patrimonio edilizio storico architettonico e rurale
- Confini comunali

Committente:

AUTOCAMIONALE DELLA CISA S.P.A.
Via Camboara 26/A - Frazione Ponte Taro - 43015 NOCETO (PR)

Impresa Esecutrice:

PIZZAROTTI FONDATA NEL 1910

AUTOSTRADA DELLA CISA A15
RACCORDO AUTOSTRADALE A15/A22
CORRIDOIO PLURIMODALE TIRRENO-BRENNERO
RACCORDO AUTOSTRADALE FRA L'AUTOSTRADA DELLA CISA-FONTEVIVO (PR)
E L'AUTOSTRADA DEL BRENNERO-NOGAROLE ROCCA (VR). I LOTTO.

C.U.P. G61B04000060008 | C.I.G. 307068161E

PROGETTO ESECUTIVO

AUTOCAMIONALE DELLA CISA S.p.A.
Il Direttore TIBRE: | Il Responsabile del Procedimento: | Il Presidente:

IMPRESA PIZZAROTTI & C. S.p.A.
Il Direttore Tecnico:
IMPRESA PIZZAROTTI & C. S.p.A.
Il Responsabile di Progetto
Dott. Ing. Luca Bondanelli

Il Geologo:
NA

PROGETTAZIONE DI:
PIZZAROTTI FONDATA NEL 1910
A.T.I.: idroesse engineering (MANDATARIA) – ROCKSOIL S.p.A. (MANDANTE) – VIA s.r.l. (MANDANTE)

Il Progettista:
Ing. Fabio Nigrelli
Ordine degli Ingegneri della Provincia di Parma n. 1581

Coordinatore per la Sicurezza in fase di Progettazione:
Ing. Giovanni Maria Cepparotti
Ordine degli Ingegneri della Provincia di Viterbo n. 392

Consulenza specialistica a cura di:

Progettista Responsabile per le Integrazioni Prestazionali e Specialistiche:
Impresa Pizzarotti & C. S.p.A.
Ing. Pietro Mazzoli
Ordine degli Ingegneri della Provincia di Parma n. 821

Titolo Elaborato:
Asse Principale
Interventi di inserimento Paesaggistico, ambientale, compensativo
Generale
Interferenze con il patrimonio edilizio nel Comune di Sissa Trecasali - Tav. 1/3

Data Emissione Progetto: 18/03/2014
Scala: 1:2000

Identif. Elaborato:

N.RO IDENTIFICATIVO	CODICE COMMESSA	LOTTO	FASE	ENTE	AMBITO	OPERA	N.RO OPERA	PARTE OPERA	TIPO DOC.	N.RO PROGR. DOC.	REVISIONE
	RAAA	1	E	I	GE	XX	01	G	PL	065	A

Rev.	Data	DESCRIZIONE REVISIONE	Redatto	Controllato	Approvato
A	26/01/2015	RIEMISSIONE PROGETTO ESECUTIVO	NERI	NIGRELLI	MAZZOLI