



LEGENDA

Recepimento n. progr. 277 dell'Istruttoria Rina prot. n°730 del 08/09/2014 RED n°1 1/ARCHEOL:
Modificato grafica tavola

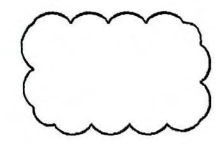


LEGENDA


ELEMENTI DI CARATTERE PROGETTUALE

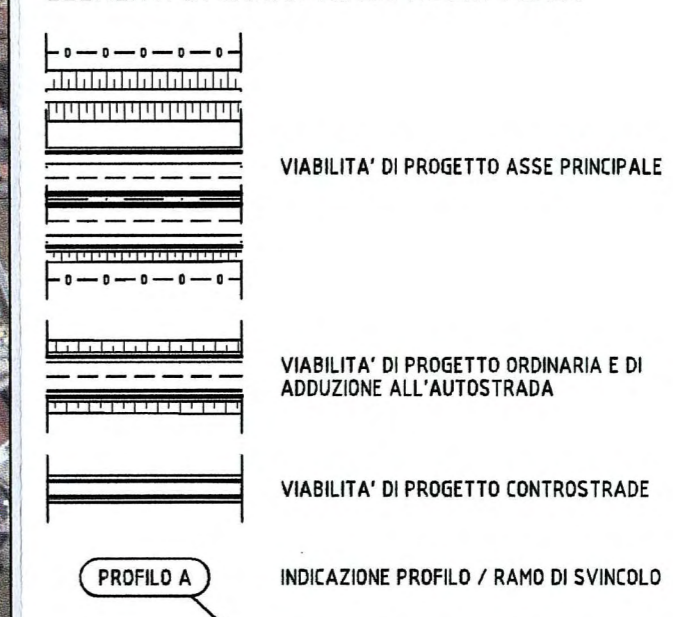


ELEMENTI DI ARCHEOLOGIA PREVENTIVA

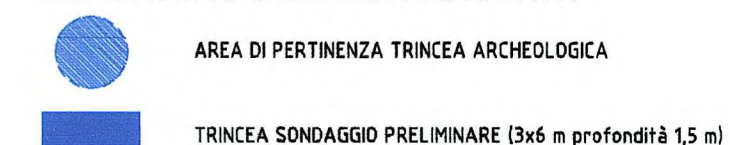


ELEMENTI DI CARATTERE GENERALE

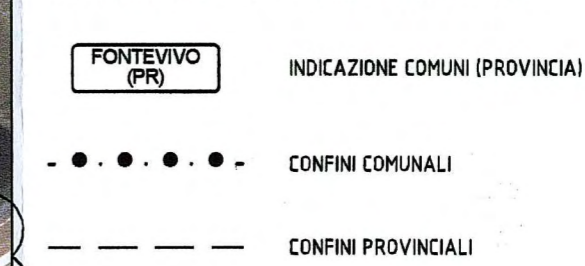


KEY-PLAN

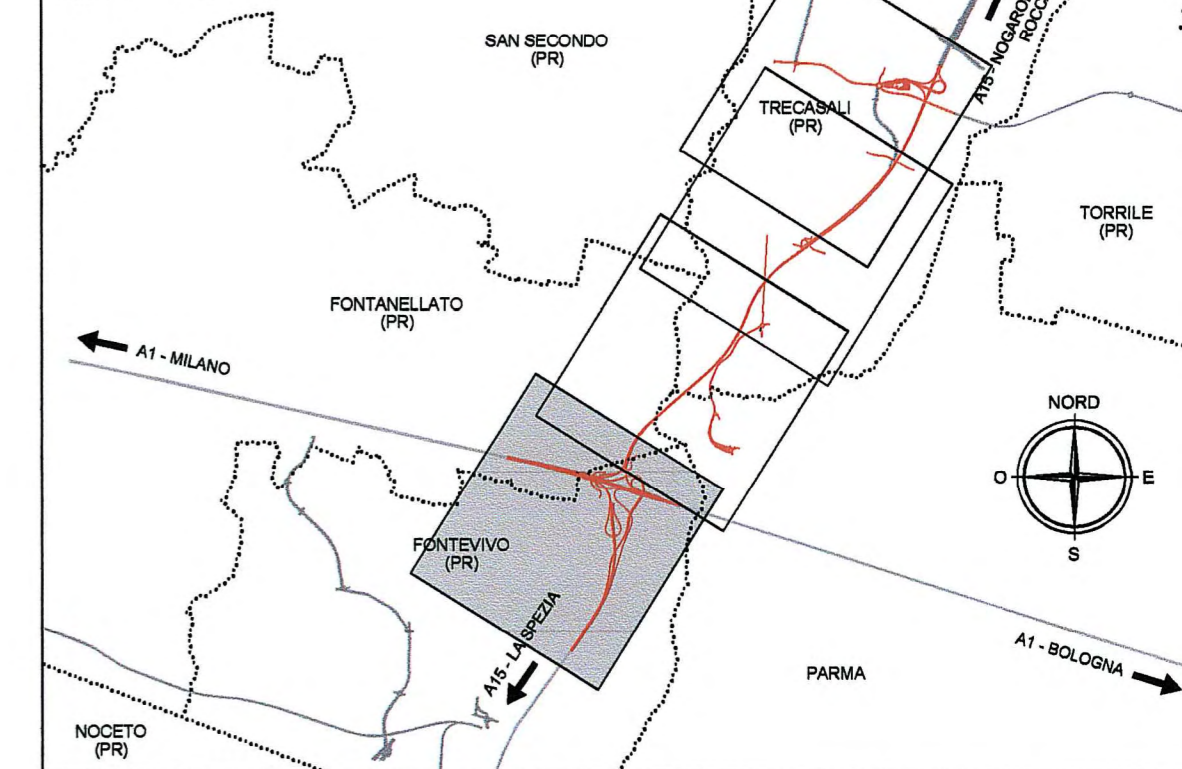


SCALA GRAFICA

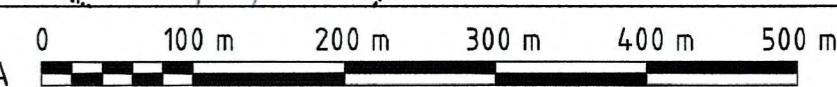


Particolare trincea esplorativa n°1

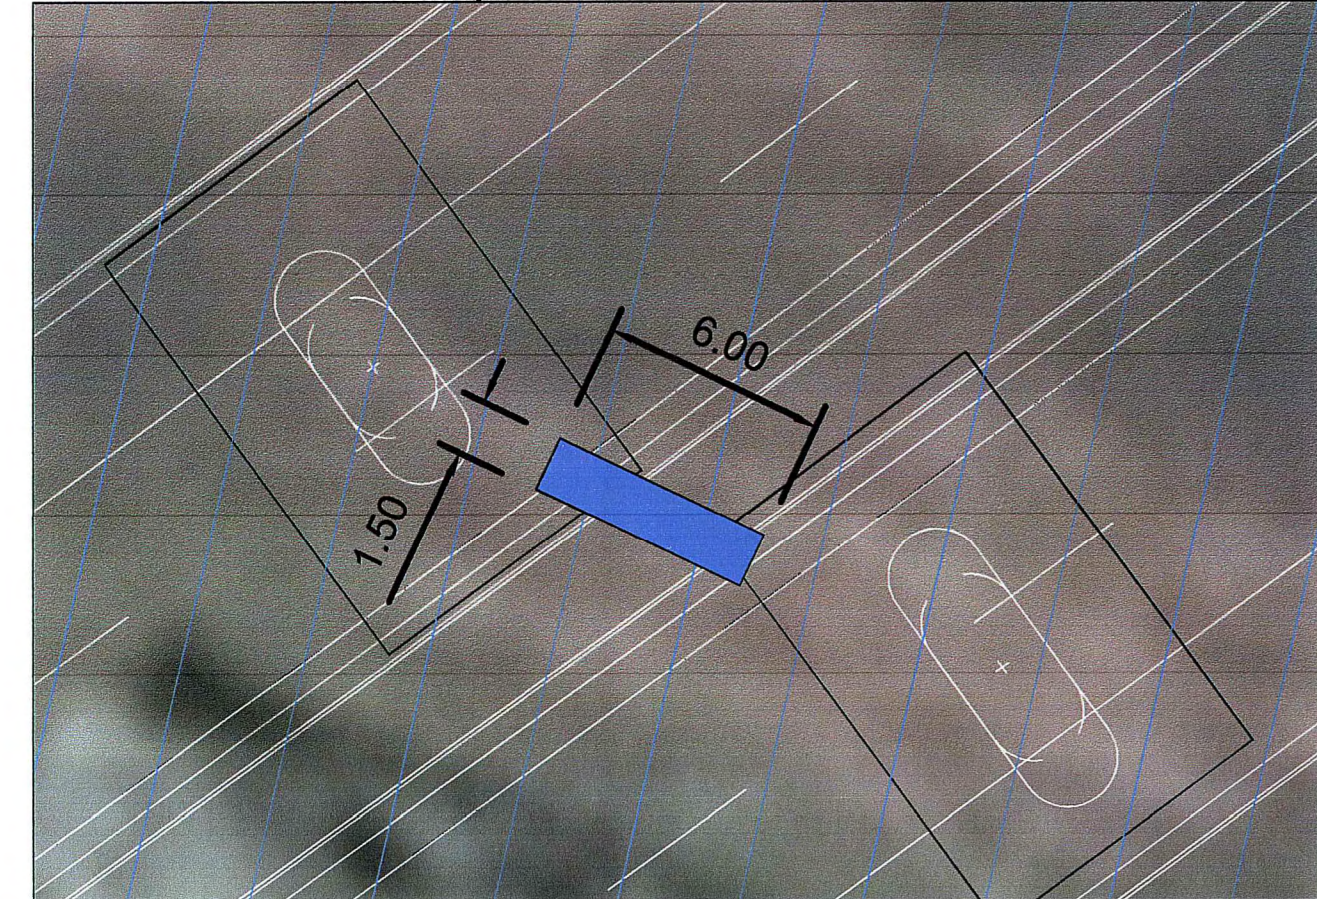

Particolare trincea esplorativa n°2

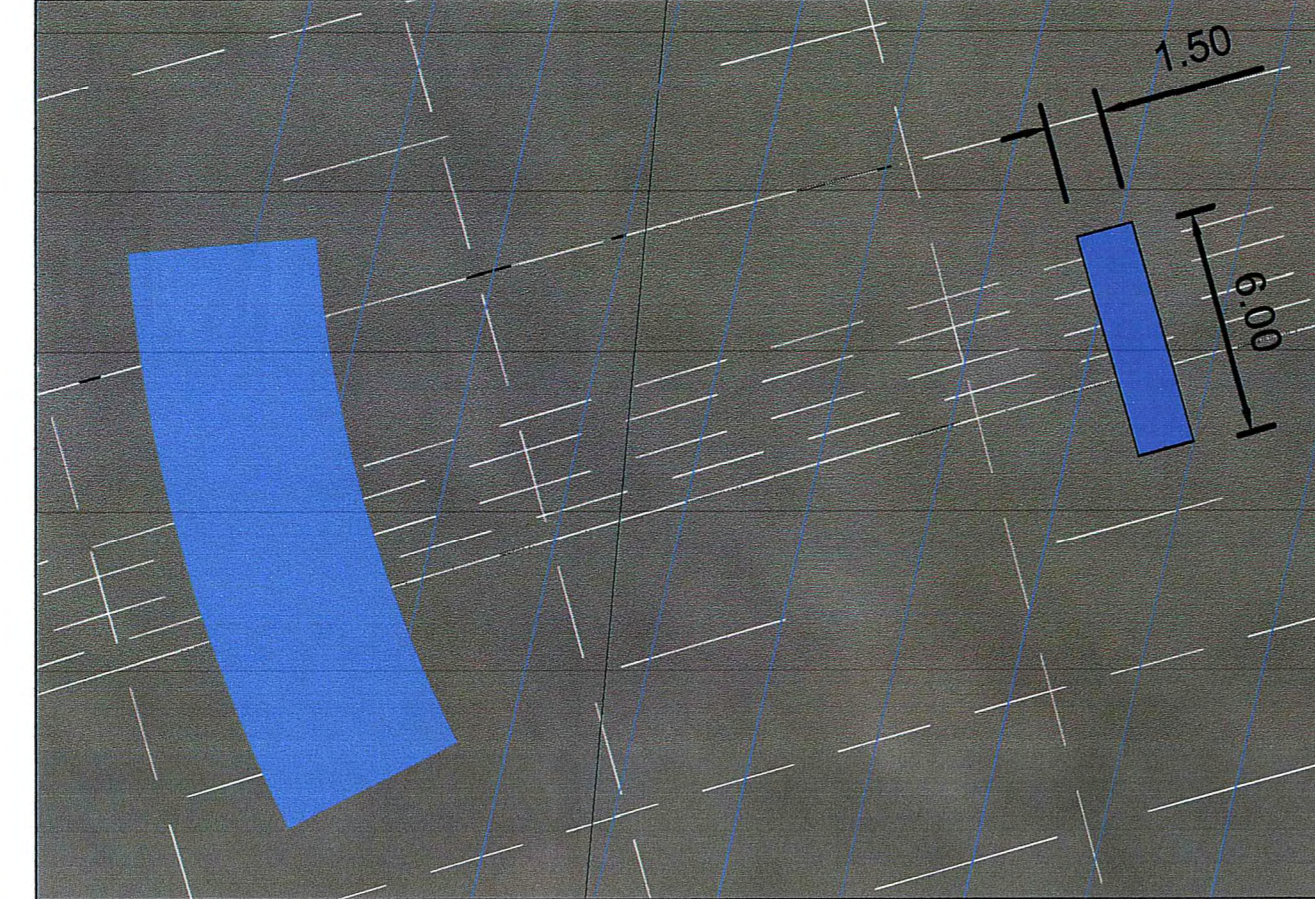

Particolare trincea esplorativa n°3

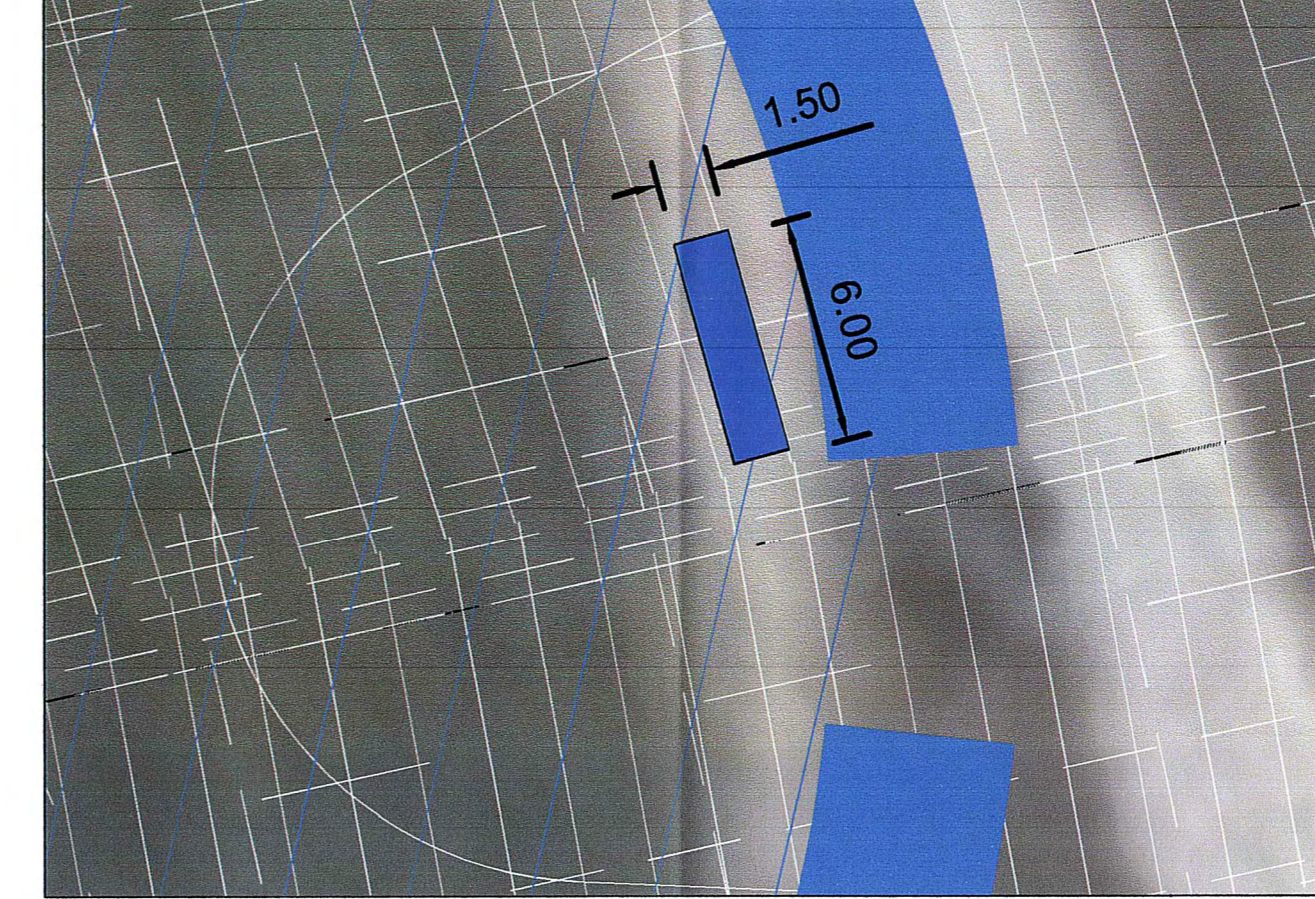

Autocamionale della CISA S.p.A.
Via Camboara 26/A - Frazione Ponte Taro - 43015 NOCETO (PR)

PIZZAROTTI
FONDATA NEL 1910

Autostrada della CISA A15 RACCORDO AUTOSTRADALE A15/A22
CORRIDOIO PLURIMODALE TIRRENO-BRENNERO
RACCORDO AUTOSTRADALE FRA L'AUTOSTRADA DELLA CISA-FONTEVIVO (PR) E L'AUTOSTRADA DEL BRENNERO-NOGAROLE ROCCA (VR). I LOTTO.

C.U.P. G61B04000060008 C.I.G. 307068161E

PROGETTO ESECUTIVO

Autocamionale della CISA S.p.A.
Il Direttore TIRE: _____ Il Responsabile del Procedimento: _____ Il Presidente: _____

IMPRESA PIZZAROTTI **IMPRESA PIZZAROTTI & C. S.p.A.**
Il Direttore Tecnico: **Il Responsabile di Progetto**
Dot. Ing. Luca Bondanelli

Il Geologo: _____

PROGETTAZIONE DI: **PIZZAROTTI**
FONDATA NEL 1910

A.T.I.: **idressse engineering** **RAKSOIL S.p.A.** **VIA ASSOCIATI S.R.L.**

Il Progettista: **Ing. Fabio Nigrelli**
Ordine degli Ingegneri della Provincia di Palermo n°3581

Coordinatore per la Sicurezza in fase di Progettazione: **Ing. Giovanni Maria Cepparotti**
Ordine degli Ingegneri della Provincia di Viterbo n. 392

Consulenza specialistica e cura di: **Ing. Pietro Mazzoli**
Impresa Pizzarotti & C. S.p.A. **IMPRESA PIZZAROTTI**
INGEGNERIA
INGEGNERI PARMA n.821

TITOLO ELABORATO: **Generale Generale - Archeologia**
Piano dei sondaggi archeologici-Inserimento fotogrammetrico - Tav. 1/4

Data Emissione Progetto: **18/03/2014**
Scala: **1:5000**

NUMERO IDENTIFICATIVO	CODICE COMESSA	LOTTO	FASE	ENTE	AMBITO	CAT. OPERA	NUMERO OPERA	PARTE OPERA	TIPO DOC.	NUMERO PROGR. DOC.	REVISIONE
	RAAA	1	E	I	GE	XX	01	A	PL	012	B

Rev. Data DESCRIZIONE REVISIONE
B 10/10/2014 Istruttoria RINA prot. n° 730 del 08/09/2014 A. BORSEGGIANI F. NIGRELLI MAZZOLI
A 16/09/2014 RIEMMISSIONE PROGETTO ESECUTIVO LASCARI F. NIGRELLI MAZZOLI
Rev. Data DESCRIZIONE REVISIONE Redatto Controllo Approvato

IL PRESENTE DOCUMENTO NON POTRE' ESSERE RIPRODOTTO, RIPUBBLICATO O ALTAMENTE PUBBLICATO, IN TUTTO O IN PARTE, SENZA IL CONSENSO SCRITTO DELLA AUTOCAMIONALE DELLA CISA S.p.A., SOGGIETTA AD AUTOCAMIONALE S.