

LEGENDA



Revisione base planimetrica e aggiornamento fasce di rispetto

LEGENDA

ELEMENTI DI CARATTERE PROGETTUALE

- VIABILITA' DI PROGETTO ASSE PRINCIPALE
- VIABILITA' DI PROGETTO ORDINARIA E DI ADDUZIONE ALL'AUTOSTRADA
- VIABILITA' DI PROGETTO CONTROSTRADA

ELEMENTI ESISTENTI

- AUTOSTRADE ESISTENTI
- FERROVIE

ELEMENTI DI CARATTERE GENERALE

- INDICAZIONE COMUNI (PROVINCIA)
- CONFINI COMUNALI
- CONFINI PROVINCIALI
- AUTOSTRADA DELLA CISA
- INDICAZIONE DIREZIONE AMBITO AUTOSTRADALE
- INDICAZIONE DIREZIONE AMBITO EXTRAURBANO

PROGETTO ESECUTIVO
Fascia di rispetto dell'infrastruttura stradale definita ai sensi dell'art. 2 del D.Lgs 30/04/1992 n. 285 (nuovo codice della strada) e degli articoli 26, 27 e 28 del D.P.R. 16/12/1992 n. 49/5 (regolamento di attuazione)





PROGETTO DEFINITIVO
Fascia di rispetto dell'infrastruttura stradale definita ai sensi dell'art. 2 del D.Lgs 30/04/1992 n. 285 (nuovo codice della strada) e degli articoli 26, 27 e 28 del D.P.R. 16/12/1992 n. 49/5 (regolamento di attuazione)



CORSI D'ACQUA E PRESENZE IDROGRAFICHE PRINCIPALI



KEY-PLAN

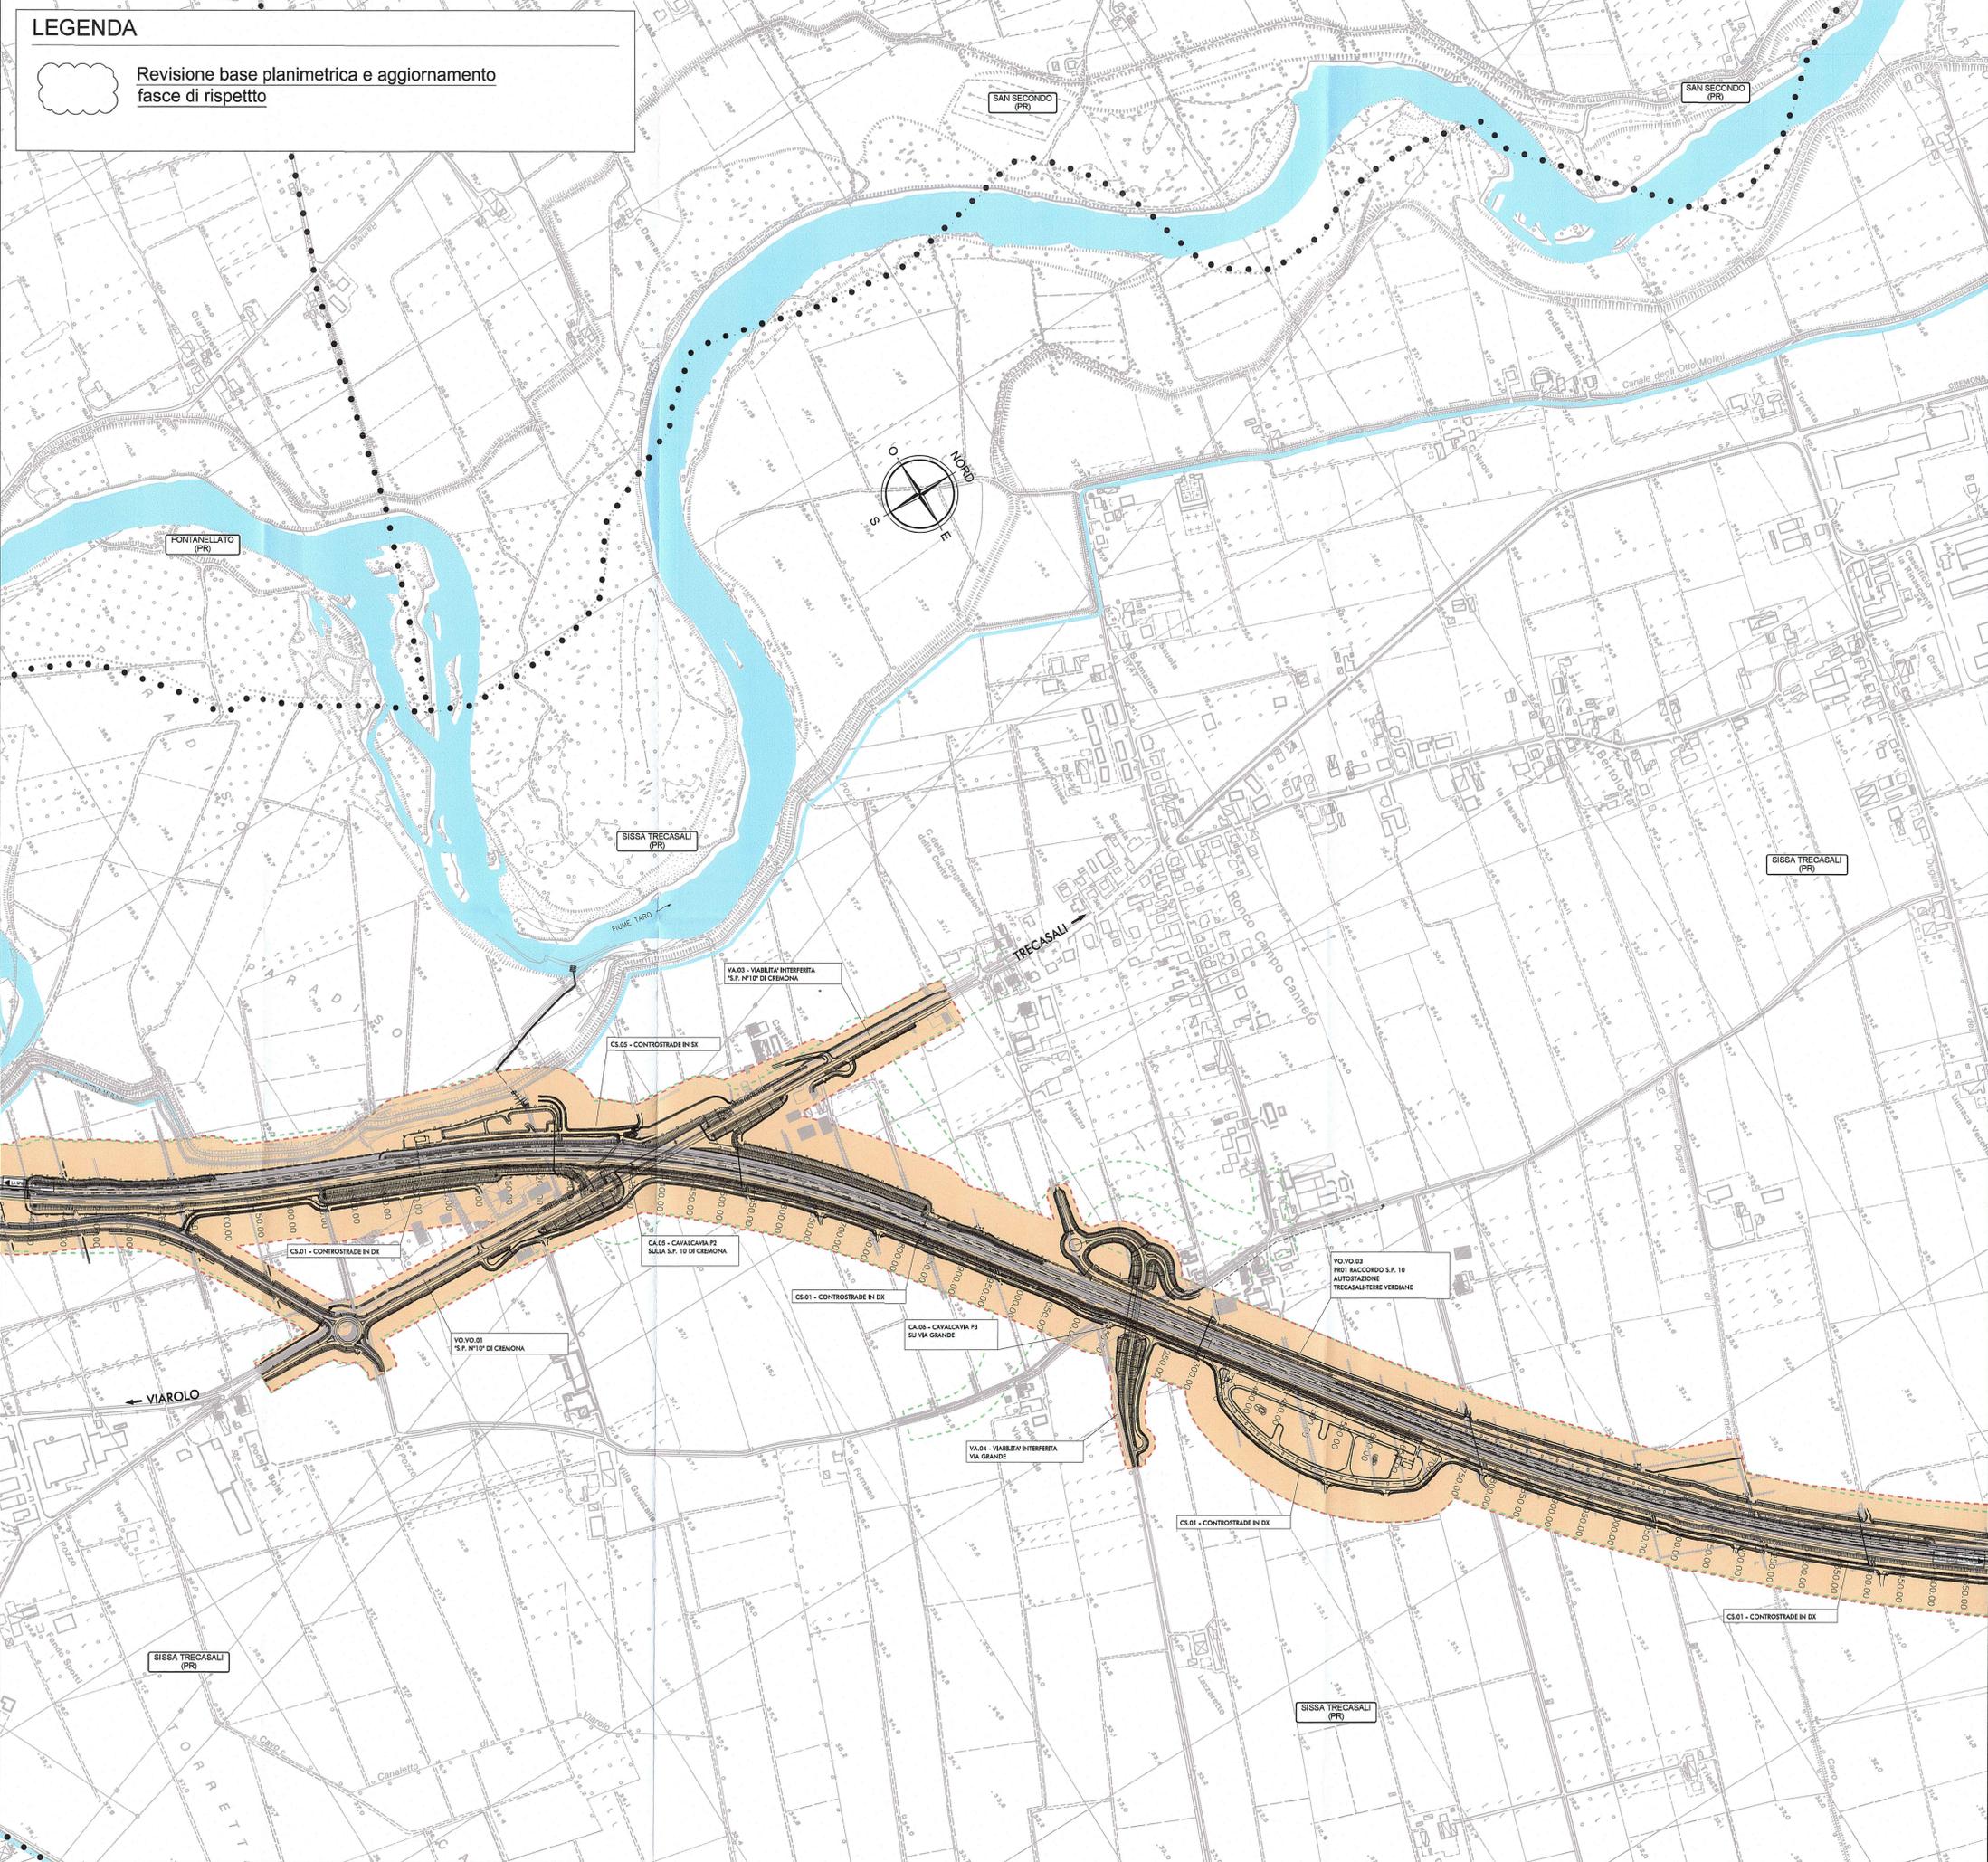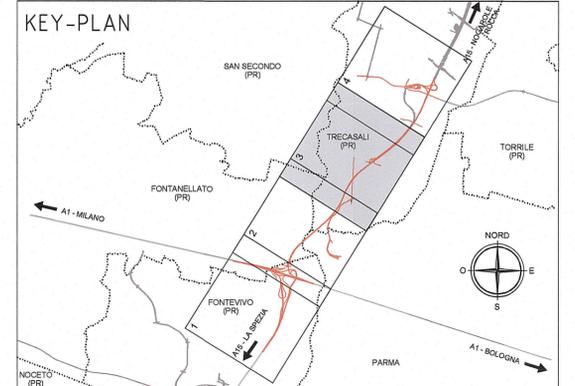

Committente: **AUTOCAMIONALE DELLA CISA S.p.A.**
Via Camboara 26/A - Frazione Ponte Taro - 43015 NOCETO (PR)

Impresa Esecutrice: **PIZZAROTTI** FONDATA NEL 1910

AUTOSTRADA DELLA CISA A15 RACCORDO AUTOSTRADALE A15/A22 CORRIDOIO PLURIMODALE TIRRENO-BRENNERO RACCORDO AUTOSTRADALE FRA L'AUTOSTRADA DELLA CISA-FONTEVIVO (PR) E L'AUTOSTRADA DEL BRENNERO-NOGAROLE ROCCA (VR), I LOTTO.
C.U.P. G61B04000060008 C.I.G. 307068161E

PROGETTO ESECUTIVO

Il Direttore TIBRE: *[Signature]* Il Responsabile del Procedimento: *[Signature]* Il Presidente: *[Signature]*

IMPRESA PIZZAROTTI & C. S.p.A.
Il Direttore Tecnico: **IMPRESA PIZZAROTTI & C. S.p.A. Il Responsabile di Progetto Dott. Ing. Luca Bondanelli**

Il Geologo: *[Signature]*

PROGETTAZIONE DI: **PIZZAROTTI** FONDATA NEL 1910
Il Progettista: **Ing. Fabio Nigrelli** Ordine degli Ingegneri della Provincia di Parma n. 3551

A.T.I.: **idressa engineering** **ROCKSOIL** **VIA**
Coordinatore per la Sicurezza in fase di Progettazione: **Ing. Giovanni Maria Cepparotti** Ordine degli Ingegneri della Provincia di Viterbo n. 392

Consulenza specialistica a cura di: **Ing. Pietro Mazzoli** **PIZZAROTTI** **PIZZAROTTI** **PIZZAROTTI**
Progettista Responsabile Integrazione Prestazioni Specialistiche: **Ing. Pietro Mazzoli** Ordine degli Ingegneri della Provincia di Parma n. 3551

Titolo Elaborato: **Generale Generale** Data Emissione Progetto: **18/03/2014**
Planimetria con fasce di rispetto - Tav. 3/4 Scala: **1:5000**

Identif. Elaborato:

NUM IDENTIFICATIVO	CODICE COMMESSA	LOTTO	FASE	ENTE	AMBITO	CAT. OPERA	NUM OPERA	PARTE OPERA	TIPO DOC.	NUM PROG.	DOC.	REVISIONE
	RAAA	1	E	I	GE	XX	01	G	PL	007	B	

Rev.	Data	DESCRIZIONE REVISIONE	Redatto	Controllato	Approvato
B	15/05/2015	AGGIORNAMENTO TRACCIATO E FASCE DI RISPETTO	A. BORBOGGIANI	F. NIGRELLI	MAZZOLI
A	18/03/2014	RIEMMISSIONE PROGETTO ESECUTIVO	F. LANDO	F. NIGRELLI	MAZZOLI