
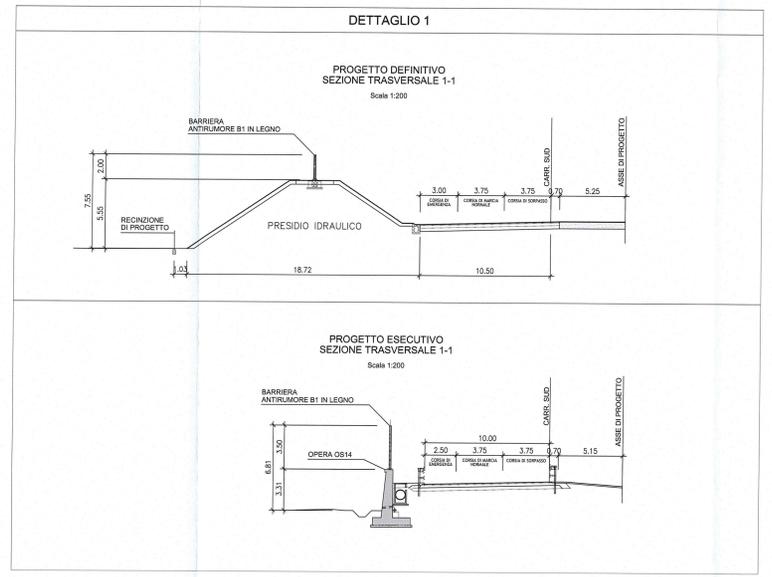


- ### LEGENDA
- ELEMENTI DI CARATTERE PROGETTUALE**
- VARIETA' PROGETTO ESECUTIVO
  - VARIETA' PROGETTO DEFINITIVO
  - AREE DI STOCCAGGIO CARATTERIZZAZIONE TERRE PROGETTO ESECUTIVO
  - FASCIA DI RISPETTO DEL TORRENTE RECCHIO E DEL FIUME TARO
  - CANTIERI DI PROGETTO ESECUTIVO
  - CANTIERI DI PROGETTO DEFINITIVO
- ELEMENTI DI CARATTERE GENERALE**
- INDICAZIONE COMUNI (PROVINCIA)
  - ACQUEDOTTO DEL 1924
  - INDICAZIONE AUTOSTRADE ESISTENTI
  - CONFINI COMUNALI
  - LA STRADA
  - INDICAZIONE DIREZIONE AMBITO AUTOSTRADALE
  - VIAROLO
  - INDICAZIONE DIREZIONE AMBITO EXTRAURBANO
- INTERVENTI PROGETTO ESECUTIVO DI MITIGAZIONE/COMPENSAZIONE DI TIPO NATURALISTICO**
- SIEPI ARBUSTIVE ED ARBOREO-ARBUSTIVE
  - FORMAZIONI ARBUSTIVE
  - AREE OGGETTO DI INERBIMENTO
  - FORMAZIONI ARBOREO-ARBUSTIVE
  - COMANITÀ IORFLE
- INTERVENTI PROGETTO ESECUTIVO DI MITIGAZIONE DI TIPO ORNAMENTALE**
- INTERVENTI PROGETTO ESECUTIVO DI MITIGAZIONE DEDICATI**
- INTERVENTI PROGETTO ESECUTIVO DI DEFRAMMENTAZIONE FAUNISTICA**
- INTERVENTI PROGETTO ESECUTIVO DI MITIGAZIONE ACUSTICA**
- INTERVENTI PROGETTO ESECUTIVO DI COMPENSAZIONE AMBIENTALE**
- LE PARTI IN COLORE BLU SONO LE MODIFICHE AMBIENTALI APPORTATE NEL PROGETTO ESECUTIVO RISPETTO AL PROGETTO DEFINITIVO**
- PARTI ELIMINATE O RIDOTTE
  - PARTI INSERITE

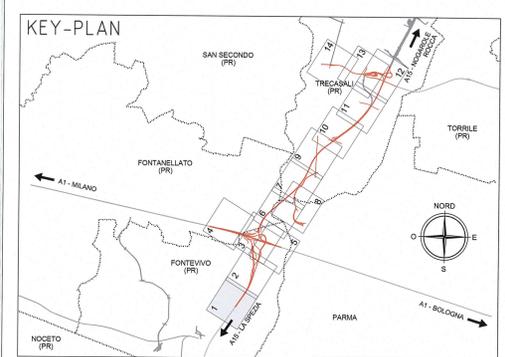

Comittente: **AUTOCAMIONALE DELLA CISA S.P.A.**  
Via Camboara 26/A - Frazione Ponte Taro - 43015 NOCETO (PR)

Impresa Esecutrice: **PIZZAROTTI**  
FONDATA NEL 1910

**AUTOSTRADA DELLA CISA A15  
CORRIDOIO AUTOSTRADALE A15/A22  
RACCORDO AUTOSTRADALE FRA L' AUTOSTRADA DELLA CISA-FONTEVIVO (PR)  
E L' AUTOSTRADA DEL BRENNERO- NOGAROLE ROCCA (VR). 1 LOTTO.**  
C.U.P. G61B0400060008 C.I.G. 307068161E

**PROGETTO ESECUTIVO**

AUTOCAMIONALE DELLA CISA S.p.A.  
Il Direttore Tecnico: **Ing. Luca Boninetti**  
Il Responsabile del Procedimento:  
Il Geologo:

PROGETTAZIONE DI:  
**PIZZAROTTI**  
ATA: **idresse** **rocksol** **VIA**

Il Progettista:  
**Ing. Fabio Nigrelli**  
Ordine degli Ingegneri della Provincia di Parma n. 392

Consulente specializzato a cura di:  
**Ing. Giovanni Maria Cepparotti**  
Ordine degli Ingegneri della Provincia di Viterbo n. 392

Progettata e verificata da:  
**Ing. Pietro Mazzoli**  
Ordine degli Ingegneri della Provincia di Parma n. 821

Titolo Elaborato: **Generale**  
Planimetria di raffronto con Progetto Definitivo - Tav. 1/14  
Interventi in variante soggetti a domanda di autorizzazione paesaggistica

Data Emissione Progetto: 18/03/2014  
Scala: 1:2000 - 1:200

Identif. Elaborato:

PROGETTO	REVISIONE	DATA	OPERAZIONE
[RAAA]	[E]	[1]	[GE]
[XX]	[01]	[01]	[PL]
[043]	[B]		

Rev. Data DESCRIZIONE REVISIONE






