

**NOTA**  
 REVISIONE GENERALE BASE PLANIMETRICA P.E.

**LEGENDA**



**ELEMENTI DI CARATTERE PROGETTUALE**

- VIABILITA' DI PROGETTO
- OPERE STRUTTURALI DI PROGETTO
- VIABILITA' DI PROGETTO DEFINITIVO - RAFFRANTO
- NOTE DI RAFFRANTO PD/PE

**ELEMENTI DI CARATTERE GENERALE**

- INDICAZIONE COMUNI (PROVINCIA)
- CONFINI COMUNALI
- RINATURALIZZAZIONE
- AUTOSTRADA DEL SOLE
- INDICAZIONE AUTOSTRADE ESISTENTI
- INDICAZIONE DIREZIONE AMBITO AUTOSTRADALE
- INDICAZIONE DIREZIONE AMBITO EXTRAURBANO

RAAA1E1AIP00GRE001 RAAA1E1V0V002GRE006  
 RAAA1E1V0V001GRE004 RAAA1E1V0V003GRE003

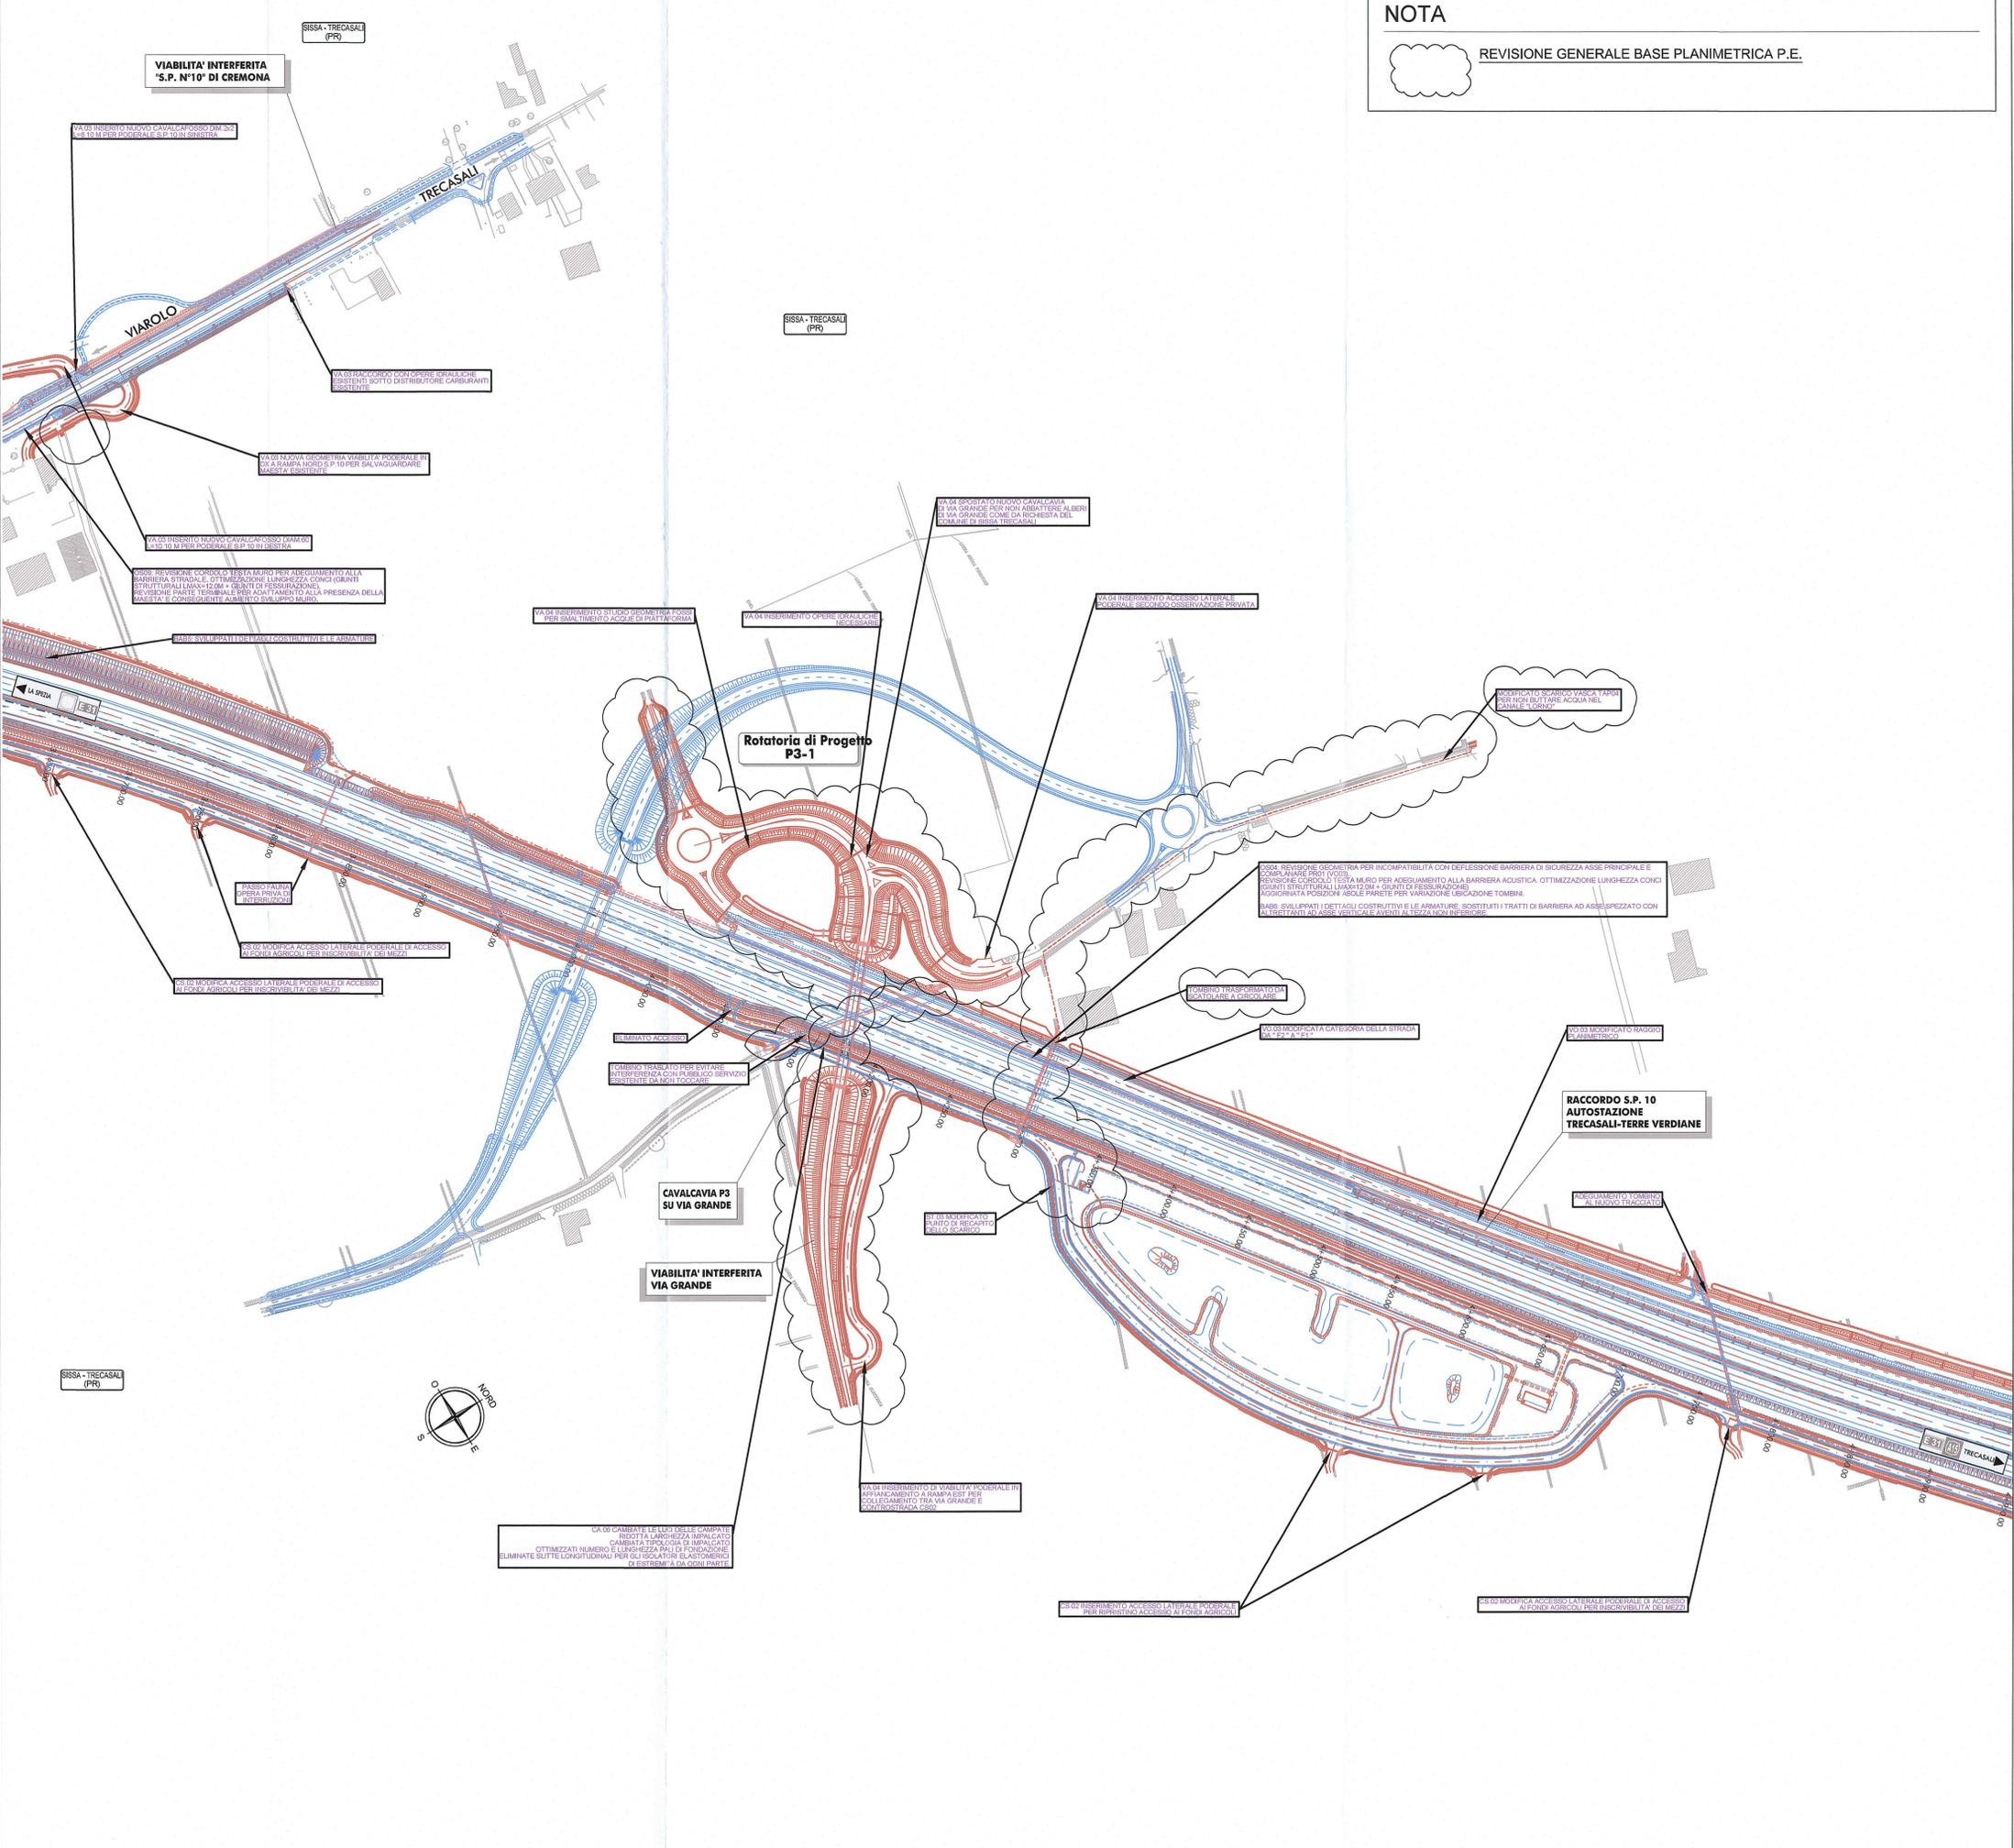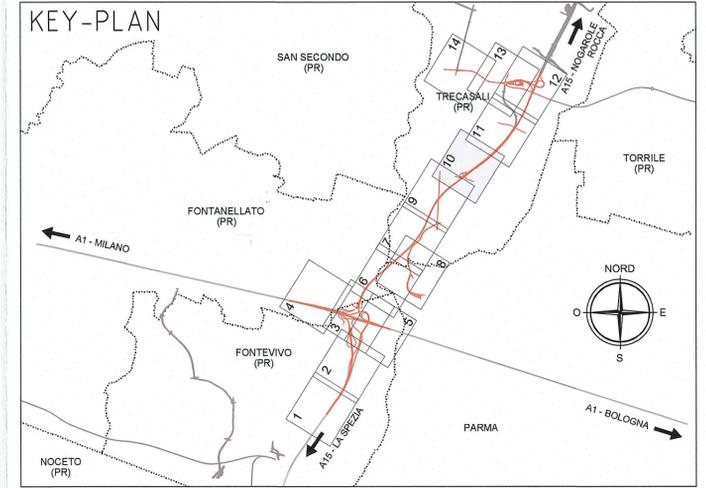

Comitatente: **AUTOCAMIONALE DELLA CISA S.p.A.**  
 Via Camboara 26/A - Frazione Ponte Taro - 43015 NOCETO (PR)

Imprese Esecutrici: **PIZZAROTTI** FONDATA NEL 1910

**AUTOSTRADA DELLA CISA A15  
 RACCORDO AUTOSTRADALE A15/A22  
 CORRIDOIO PLURIMODALE TIRRENO-BRENNERO  
 RACCORDO AUTOSTRADALE FRA L' AUTOSTRADA DELLA CISA-FONTEVIVO (PR)  
 E L' AUTOSTRADA DEL BRENNERO-NOGAROLE ROCCA (VR). I LOTTO.**  
 C.U.P. G61B04000060008 C.I.G. 307068161E

**PROGETTO ESECUTIVO**

AUTOCAMIONALE DELLA CISA S.p.A.  
 Il Direttore TIBRE: \_\_\_\_\_ Il Responsabile del Procedimento: \_\_\_\_\_ Il Presidente: \_\_\_\_\_

IMPRESA PIZZAROTTI & C. S.p.A.  
 Il Direttore Tecnico: \_\_\_\_\_ Il Geologo: \_\_\_\_\_  
**IMPRESA PIZZAROTTI & C. S.p.A.**  
 Il Responsabile di Progetto  
 Dott. Ing. Luca Bondanelli

PROGETTAZIONE DI:  
**PIZZAROTTI** FONDATA NEL 1910  
 Il Progettista:  
 Ing. Fabio Nigrelli  
 Ordine degli Ingegneri della Provincia di Parma n. 3581

A.T.I.: **idrosse engineering** **ROCKSOIL S.p.A.** **VIA**  
 MANDATARIA MANDANTE MANDANTE S.R.L.  
 Ordine degli Ingegneri della Provincia di Viterbo n. 392  
 Coordinatore per la Sicurezza in fase di Progettazione:  
 Ing. Giovanni Maria Cepparotti

Consulenza specialistica a cura di:  
 Progettista Responsabile: **PIZZAROTTI**  
 Impresa Pizzarotti & C. S.p.A.  
 Ing. Pietro Mazzoli  
 Ordine degli Ingegneri della Provincia di Parma n. 821

Titolo Elaborato: **Generale**  
**Planimetria di raffronto con Progetto Definitivo - Tav. 10/14**  
 Data Emisione Progetto: 18/03/2014  
 Scala: 1:2'000

Identif. Elaborato:	NUMERO IDENTIFICATIVO	COEVO COMMESSA	LOTTO	FASE	ENTE	AMBITO	CAT. OPERA	NUMERO OPERA	PARTE OPERA	TIPO DOC.	NUMERO PROG. DOC.	REVISIONE
		RAAA	1	E	I	GE	XX	01	G	PL	038	C

Rev.	Data	DESCRIZIONE REVISIONE	Redatto	Controllato	Approvato
C	15/05/2015	Aggiornamento base planimetrica	A. BORBEGGIANI	F. NIGRELLI	MAZZOLI
B	10/10/2014	Aggiornamento legenda	G. GARLES	F. NIGRELLI	MAZZOLI
A	01/07/2014	RIEMMISSIONE PROGETTO ESECUTIVO	A. TARGA	F. NIGRELLI	MAZZOLI