

LEGENDA

ELEMENTI DI CARATTERE PROGETTUALE

- VIABILITA' PROGETTO ESECUTIVO
- VIABILITA' PROGETTO DEFINITIVO
- AREE DI STOCCAGGIO CARATTERIZZAZIONE TERRE PROGETTO ESECUTIVO
- FASCIA DI RISPETTO DEL TORRENTE RECCHIO E DEL PIANE TARO
- CANTIERI DI PROGETTO ESECUTIVO
- CANTIERI DI PROGETTO DEFINITIVO

ELEMENTI DI CARATTERE GENERALE

- INDICAZIONE COMUNI (PROVINCIA)
- A1 AUTOSTRADA DEL SOLE
- INDICAZIONE AUTOSTRADE ESISTENTI
- CONFINI COMUNALI
- LA SPESA TI E SEI
- INDICAZIONE DIREZIONE AMBITO AUTOSTRADE
- VIAROLO
- INDICAZIONE DIREZIONE AMBITO EXTRAURBANO

INTERVENTI PROGETTO ESECUTIVO DI MITIGAZIONE/COMPENSAZIONE DI TIPO NATURALISTICO

- SIEPI ARBUSTIVE ED ARBOREO-ARBUSTIVE
- AREE OGGETTO DI INERBIMENTO
- FORMAZIONI ARBUSTIVE
- FORMAZIONI ARBOREO-ARBUSTIVE
- COMUNITA' IGROFICHE

INTERVENTI PROGETTO ESECUTIVO DI MITIGAZIONE DI TIPO ORNAMENTALE

INTERVENTI PROGETTO ESECUTIVO DI MITIGAZIONE DEDICATI

INTERVENTI PROGETTO ESECUTIVO DI DEFRAMMENTAZIONE FAUNISTICA

- VARCHI FAUNISTICI (VIADOTTI, PONTI, SCATOLARI IDRAULICI E SCATOLARI DEDICATI)

INTERVENTI PROGETTO ESECUTIVO DI MITIGAZIONE ACUSTICA

- BARRIERE ANTIRUMORE E DUNE

INTERVENTI PROGETTO ESECUTIVO DI COMPENSAZIONE AMBIENTALE



- AREA DI COMPENSAZIONE

LE PARTI IN COLORE BLU SONO LE MODIFICHE AMBIENTALI APPORTATE NEL PROGETTO ESECUTIVO RISPETTO AL PROGETTO DEFINITIVO

- PARTI ELIMINATE O RIDOTTE
- PARTI INSERITE

LEGENDA

- Richiesta Comune di Sissa Tre Casali

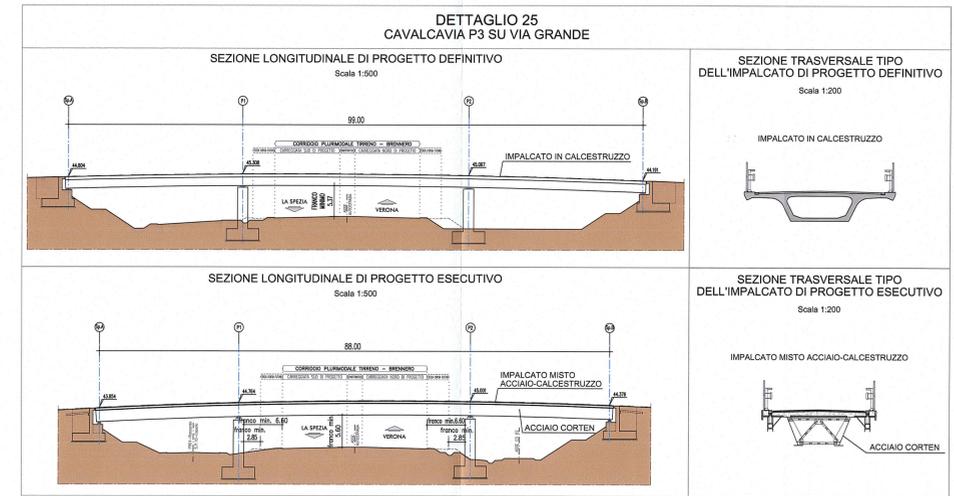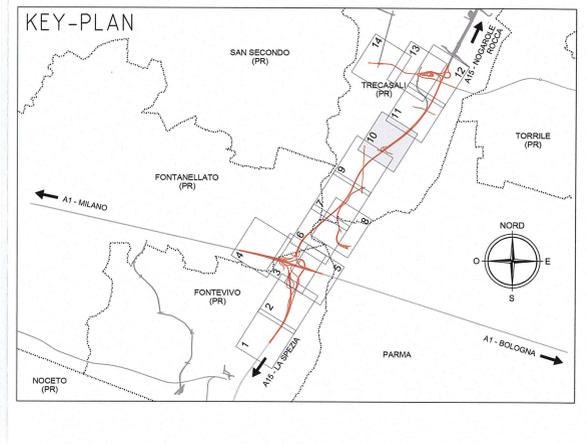

Comittente: **AUTOCAMIONALE DELLA CISA S.p.A.**
Via Combaoro 26/A - Frazione Ponte Taro - 43015 NOCETO (PR)

Impresa Esecutrice: **PIZZAROTTI** FONDATA NEL 1910

AUTOSTRADA DELLA CISA A15 RACCORDO AUTOSTRADALE A15/A22 CORRIDOIO PLURIMODALE TIRRENO-BRENNERO RACCORDO AUTOSTRADALE FRA L'AUTOSTRADA DELLA CISA-FONTEVIVO (PR) E L'AUTOSTRADA DEL BRENNERO-NOGAROLE ROCCA (VR). I LOTTO.
C.U.P. G61B0400060008 C.I.G. 307068161E

PROGETTO ESECUTIVO

AUTOCAMIONALE DELLA CISA S.p.A.
Il Direttore TIRRE: *[Signature]* Il Responsabile Procedimento: *[Signature]* Il Presidente: *[Signature]*

IMPRESA PIZZAROTTI **IMPRESA PIZZAROTTI & C. S.p.A.** Il Geologo:
Il Direttore Tecnico: *[Signature]* **Il Responsabile di Progetto**
Dot. Ing. Luca Bondanelli

PROGETTAZIONE DI: **PIZZAROTTI** FONDATA NEL 1910 Il Progettista:
Ing. Fabio Nigrelli
Ordine degli Ingegneri della Provincia di Palermo n° 3583

A.T.I.: **idrosesse engineering** **ROCKSOUL S.p.A.** **VIA** **INGEGNERIA S.r.l.**
Il Coordinatore per la Sicurezza in fase di Progettazione:
Ing. Giovanni Maria Cepparotti
Ordine degli Ingegneri della Provincia di Viterbo n° 392

Consulenza specialistica a cura di: **IMPRESA PIZZAROTTI & C. S.p.A.** **ING. PIETRO MAZZOLI**
Progettista Responsabile Progettazione Specifica:
Ing. Pietro Mazzoli
Ordine degli Ingegneri della Provincia di Parma n° 821

Titolo Elaborato: **Generale Generale** Data Emissione Progetto: 18/03/2014
Planimetria di raffronto con Progetto Definitivo - Tav. 10/14
Interventi in variante soggetti a domanda di autorizzazione paesaggistica
Scale: 1:2000

NUM. IDENTIFICATIVO	CODICE COMESA	LOTTO	FASE	ENTE	AMBITO	CAT. OPERA	NUM. OPERA	PARTE OPERA	TIPO DOC.	NUM. PROJ.	DOC.	REVISIONE
	RAAA	1	E	I	GE	XX	01	G	PL	052	B	

Rev.	Data	Descrizione Revisione	Redatto	Verificato	Approvato
B	26/01/2015	AGGIORNAMENTO BASI	A. LUOLINI	F. NIGRELLI	MAZZOLI
A	10/10/2014	REMISSIONE PROGETTO ESECUTIVO	GARLESÌ	F. NIGRELLI	MAZZOLI
Rev.		Descrizione Revisione	Redatto	Verificato	Approvato