

NOTA



REVISIONE GENERALE BASE PLANIMETRICA P.E.

LEGENDA

- ELEMENTI DI CARATTERE PROGETTUALE**
- VIABILITA' DI PROGETTO
 - OPERE STRUTTURALI DI PROGETTO
 - VIABILITA' DI PROGETTO DEFINITIVO - RAFFRONTO
 - NOTE DI RAFFRONTO PD/PE
- ELEMENTI DI CARATTERE GENERALE**
- INDICAZIONE COMUNI (PROVINCIA)
 - CONFINI COMUNALI
 - RINATURALIZZAZIONE
 - A1 AUTOSTRADA DEL SOLE
 - LA SPEZIA A15 ES
 - VIAOLO
 - INDICAZIONE AUTOSTRADE ESISTENTI
 - INDICAZIONE DIREZIONE AMBITO AUTOSTRADALE
 - INDICAZIONE DIREZIONE AMBITO EXTRAURBANO

RAAA1E1AIP00GRE001
RAAA1E1V001GRE004

RAAA1E1V002GRE006
RAAA1E1V003GRE003

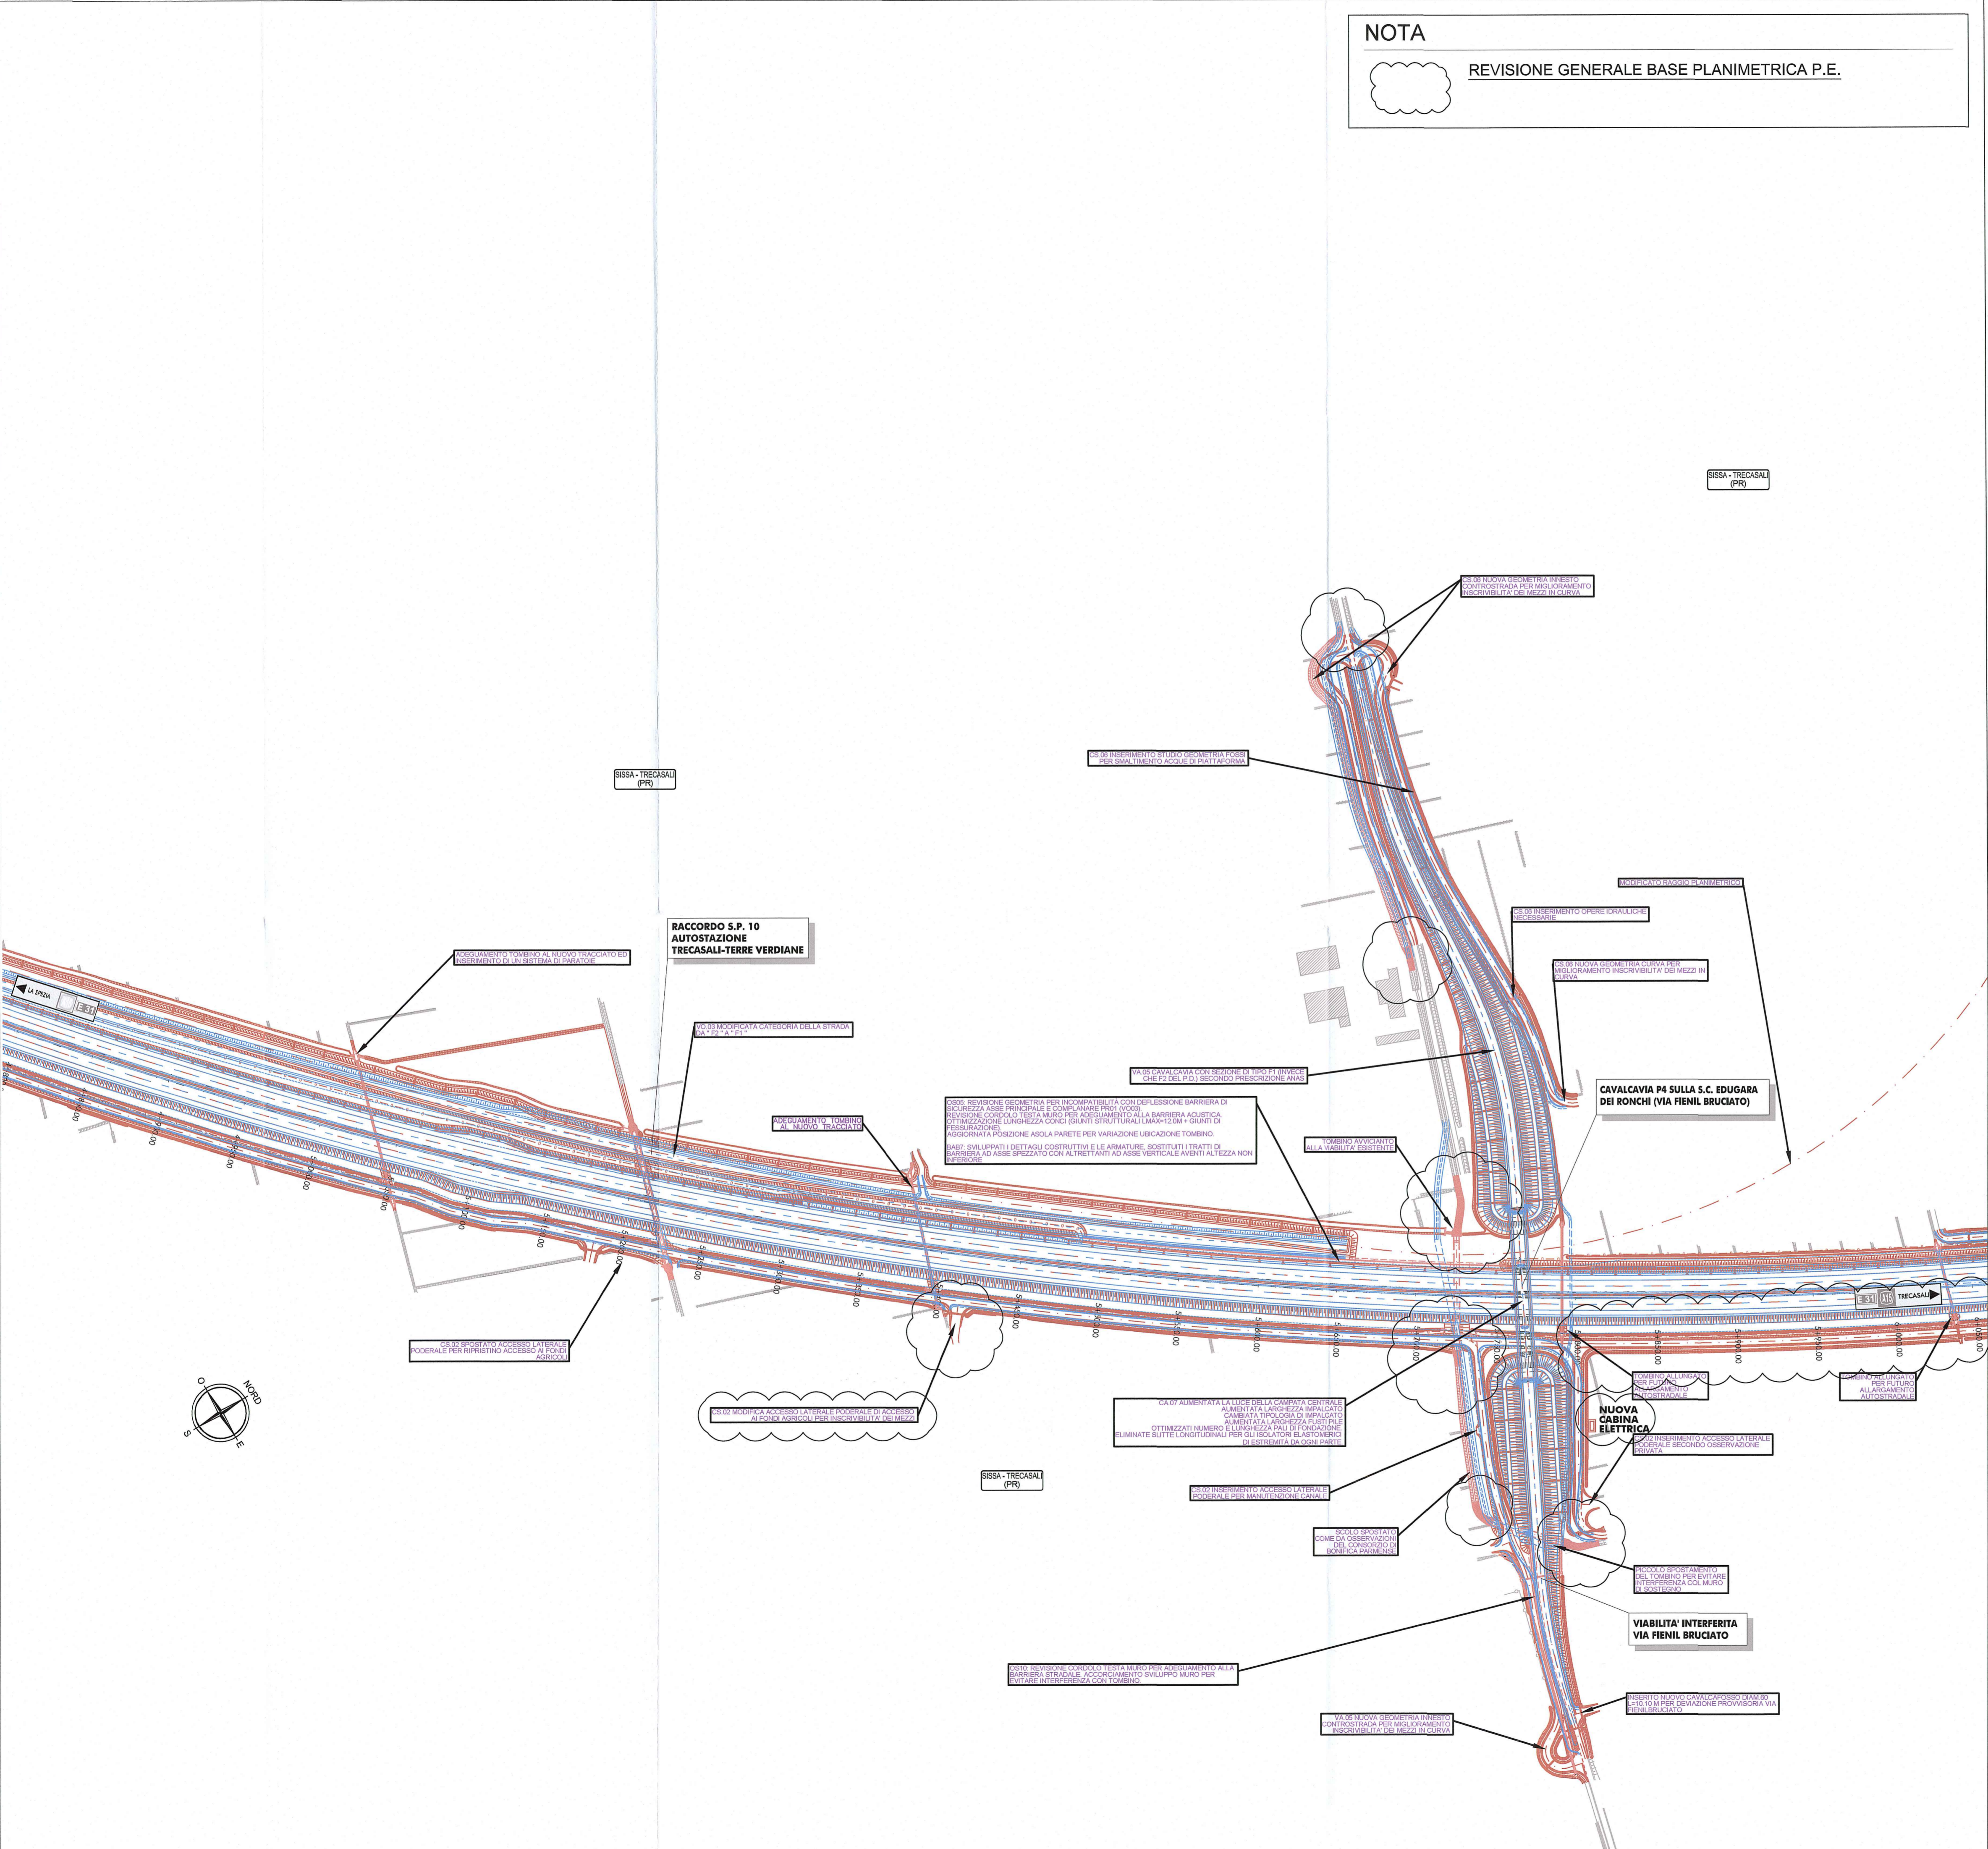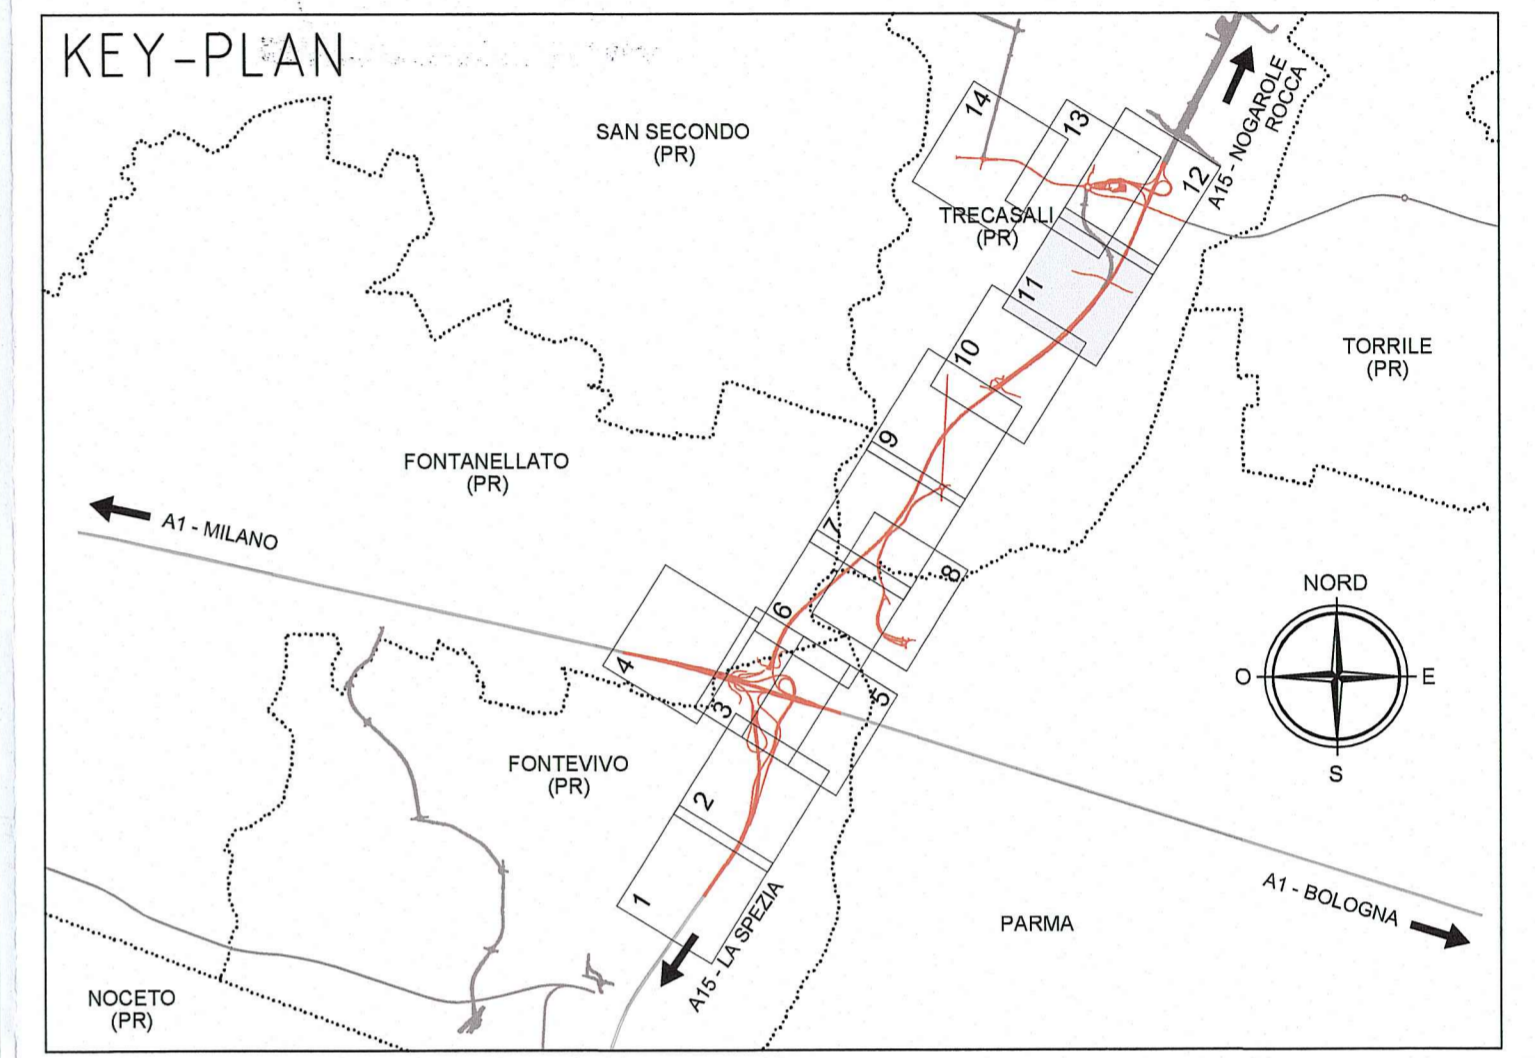

Committente: **AUTOCAMIONALE DELLA CISA S.p.A.**
Via Camboara 26/A - Frazione Ponte Taro - 43015 NOCETO (PR)

Impresa Esecutrice: **PIZZAROTTI** FONDATA NEL 1910

**AUTOSTRADA DELLA CISA A15
RACCORDO AUTOSTRADALE A15/A22
CORRIDOIO PLURIMODALE TIRRENO-BRENNERO
RACCORDO AUTOSTRADALE FRA L' AUTOSTRADA DELLA CISA-FONTEVIVO (PR)
E L' AUTOSTRADA DEL BRENNERO-NOGAROLE ROCCA (VR), I LOTTO.**
C.U.P. G61B04000060008 C.I.G. 307068161E

PROGETTO ESECUTIVO

AUTOCAMIONALE DELLA CISA S.p.A.
Il Direttore TIBRE: [Signature] Il Responsabile del Procedimento: [Signature] Il Presidente: [Signature]

IMPRESA PIZZAROTTI & C. S.p.A.
Il Direttore Tecnico: [Signature] **Il Responsabile del Progetto**
Dot. Ing. Luca Bondanelli

Il Geologo: [Signature]

PROGETTAZIONE DI: **PIZZAROTTI** FONDATA NEL 1910
A.T.I.: **idrosse engineering** **ROKSOIL S.p.A.** **VIA**

Il Progettista:
Ing. Fabio Nigrelli
Ordine degli Ingegneri della Provincia di Parma n. 392

Coordinatore per la Sicurezza in fase di Progettazione:
Ing. Giovanni Maria Cepparotti
Ordine degli Ingegneri della Provincia di Viterbo n. 392

Consulenza specialistica a cura di:
Ing. Pietro MAZZOLI
Ing. Pietro Mazzoli
Ordine degli Ingegneri della Provincia di Parma n. 392

Titolo Elaborato: **Generale**
Planimetria di raffronto con Progetto Definitivo - Tav. 11/14

Data Emissione Progetto: 18/03/2014
Scala: 1:2000

Identif. Elaborato:

NRO IDENTIFICATIVO	CODICE COMESSA	LOTTO	FASE	ENTE	AMBITO	CAT. OPERA	NRO OPERA	PARTE OPERA	TIPO DOC.	NRO PROG. DOC.	REVISIONE
	RAAA	1	E	I	GE	XX	01	G	PL	039	C

Rev.	Data	DESCRIZIONE REVISIONE	Redatto	Controllato	Approvato
C	15/05/2015	Aggiornamento base planimetrica	I.MARCHIELLA	F. NIGRELLI	MAZZOLI
B	10/10/2014	Aggiornamento legenda	GARILESI	F. NIGRELLI	MAZZOLI
A	01/07/2014	RIEMMISSIONE PROGETTO ESECUTIVO	A. TARGA	F. NIGRELLI	MAZZOLI