

**NOTA**  
 REVISIONE GENERALE BASE PLANIMETRICA P.E.

**LEGENDA**


ELEMENTI DI CARATTERE PROGETTUALE

- VIABILITA' DI PROGETTO
- OPERE STRUTTURALI DI PROGETTO
- VIABILITA' DI PROGETTO DEFINITIVO - RAFFRONTO
- NOTE DI RAFFRONTO PDVPE

ELEMENTI DI CARATTERE GENERALE

- INDICAZIONE COMUNI (PROVINCIA)
- CONFINI COMUNALI
- RINATURALIZZAZIONE
- A1 AUTOSTRADA DEL SOLE
- INDICAZIONE DIREZIONE ARBITO AUTOSTRADE
- VIAROLO
- INDICAZIONE DIREZIONE ARBITO EXTRAIRBAND

RAAAIPI000RE001 RAAAIV0003GRE016  
 RAAAIV0003GRE004 RAAAIV0003GRE003

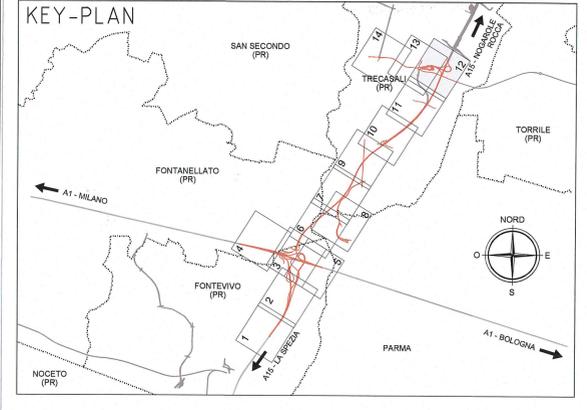

Autocomitoriale della CISA S.p.A.  
 Via Camboara 26/A - Frazione Ponte Taro - 43015 NOCETO (PR)

Impresa Esecutrice:  
**PIZZAROTTI**  
 FONDATA NEL 1910

AUTOSTRADA DELLA CISA A15  
 RACCORDO AUTOSTRADALE A15/A22  
 CORRIDOIO PLURIMODALE TIRRENO-BRENNERO  
 RACCORDO AUTOSTRADALE FRA L'AUTOSTRADA DELLA CISA-FONTEVIVO (PR)  
 E L'AUTOSTRADA DEL BRENNERO-NOGAROLE ROCCA (VR). I LOTTO.  
 C.U.P. G61B04000060008 C.I.G. 307068161E

**PROGETTO ESECUTIVO**

Autocomitoriale della CISA S.p.A.

Il Direttore TIRRE: *[Signature]* Il Responsabile del Procedimento: *[Signature]* Il Progettista: *[Signature]*

IMPRESA PIZZAROTTI & C. S.p.A.  
 Il Direttore Tecnico: **IMPRESA PIZZAROTTI & C. S.p.A.**  
 Il Responsabile di Progetto: **Dot. Ing. Luca Bondanelli**

PROGETTAZIONE DI:  
**PIZZAROTTI**  
 FONDATA NEL 1910

A.T.I.: **idrosse** **ROCKSOIL** **VIA**

Consulenza specialistica a cura di:  
**IMPRESA PIZZAROTTI & C. S.p.A.**  
 Ing. Pietro Mazzoli  
 Ordine degli Ingegneri della Provincia di Parma n. 0881

Titolo Elaborato: **Generale Generale**  
 Planimetria di raffronto con Progetto Definitivo - Tav. 12/14  
 Data Emissione Progetto: 18/03/2014  
 Scala: 1:2000

NUM. IDENTIFICATIVO	CODICE COMMESSA	LOTTO	FASE	ENTE	AVVITO	CEL. OPERA	ALTRA OPERA	PARTE OPERA	TIPO DOC.	NUM. PROG. DOC.	REVISIONE
	RAAA	1	E	I	GE	XX	01	G	PL	040	C

Rev.	Data	DESCRIZIONE REVISIONE	Redatto	Controllato	Approvato
C	16/03/2015	Aggiornamento base planimetrica	I. MARCHELLA	F. NIGRELLI	M. MAZZOLI
B	10/04/2014	Revisione generale base planimetrica P.E. integratori e aggiornamento legenda	G. NIGRELLI	F. NIGRELLI	M. MAZZOLI
A	01/07/2014	REMISSIONE PROGETTO ESECUTIVO	A. TARGA	F. NIGRELLI	M. MAZZOLI