


NOTA

REVISIONE GENERALE BASE PLANIMETRICA P.E.

LEGENDA


ELEMENTI DI CARATTERE PROGETTUALE

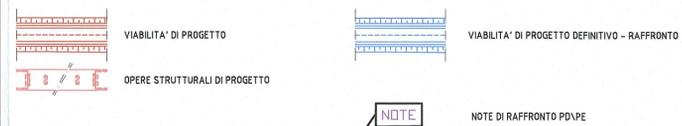

ELEMENTI DI CARATTERE GENERALE




RIFERIMENTI NOTE DI RAFFRONTO PD\PE DEL VERDE
 RAAA1E1AIP00GRE001 RAAA1E1VOV002GRE006
 RAAA1E1VOV001GRE004 RAAA1E1VOV003GRE003

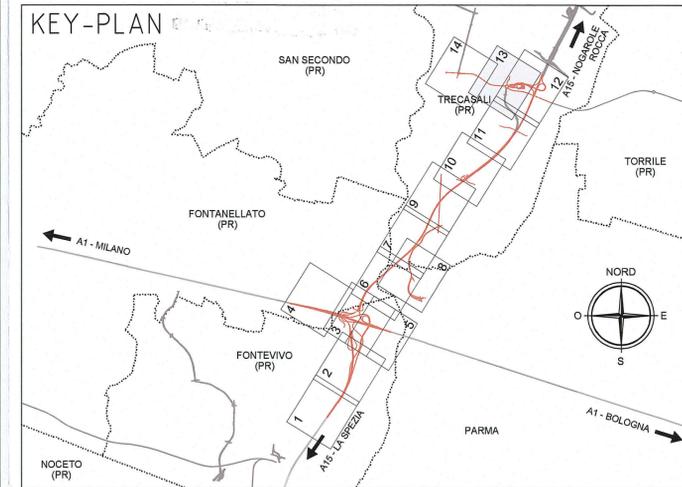

SISSA - TRECASALI (PR)



SISSA - TRECASALI (PR)

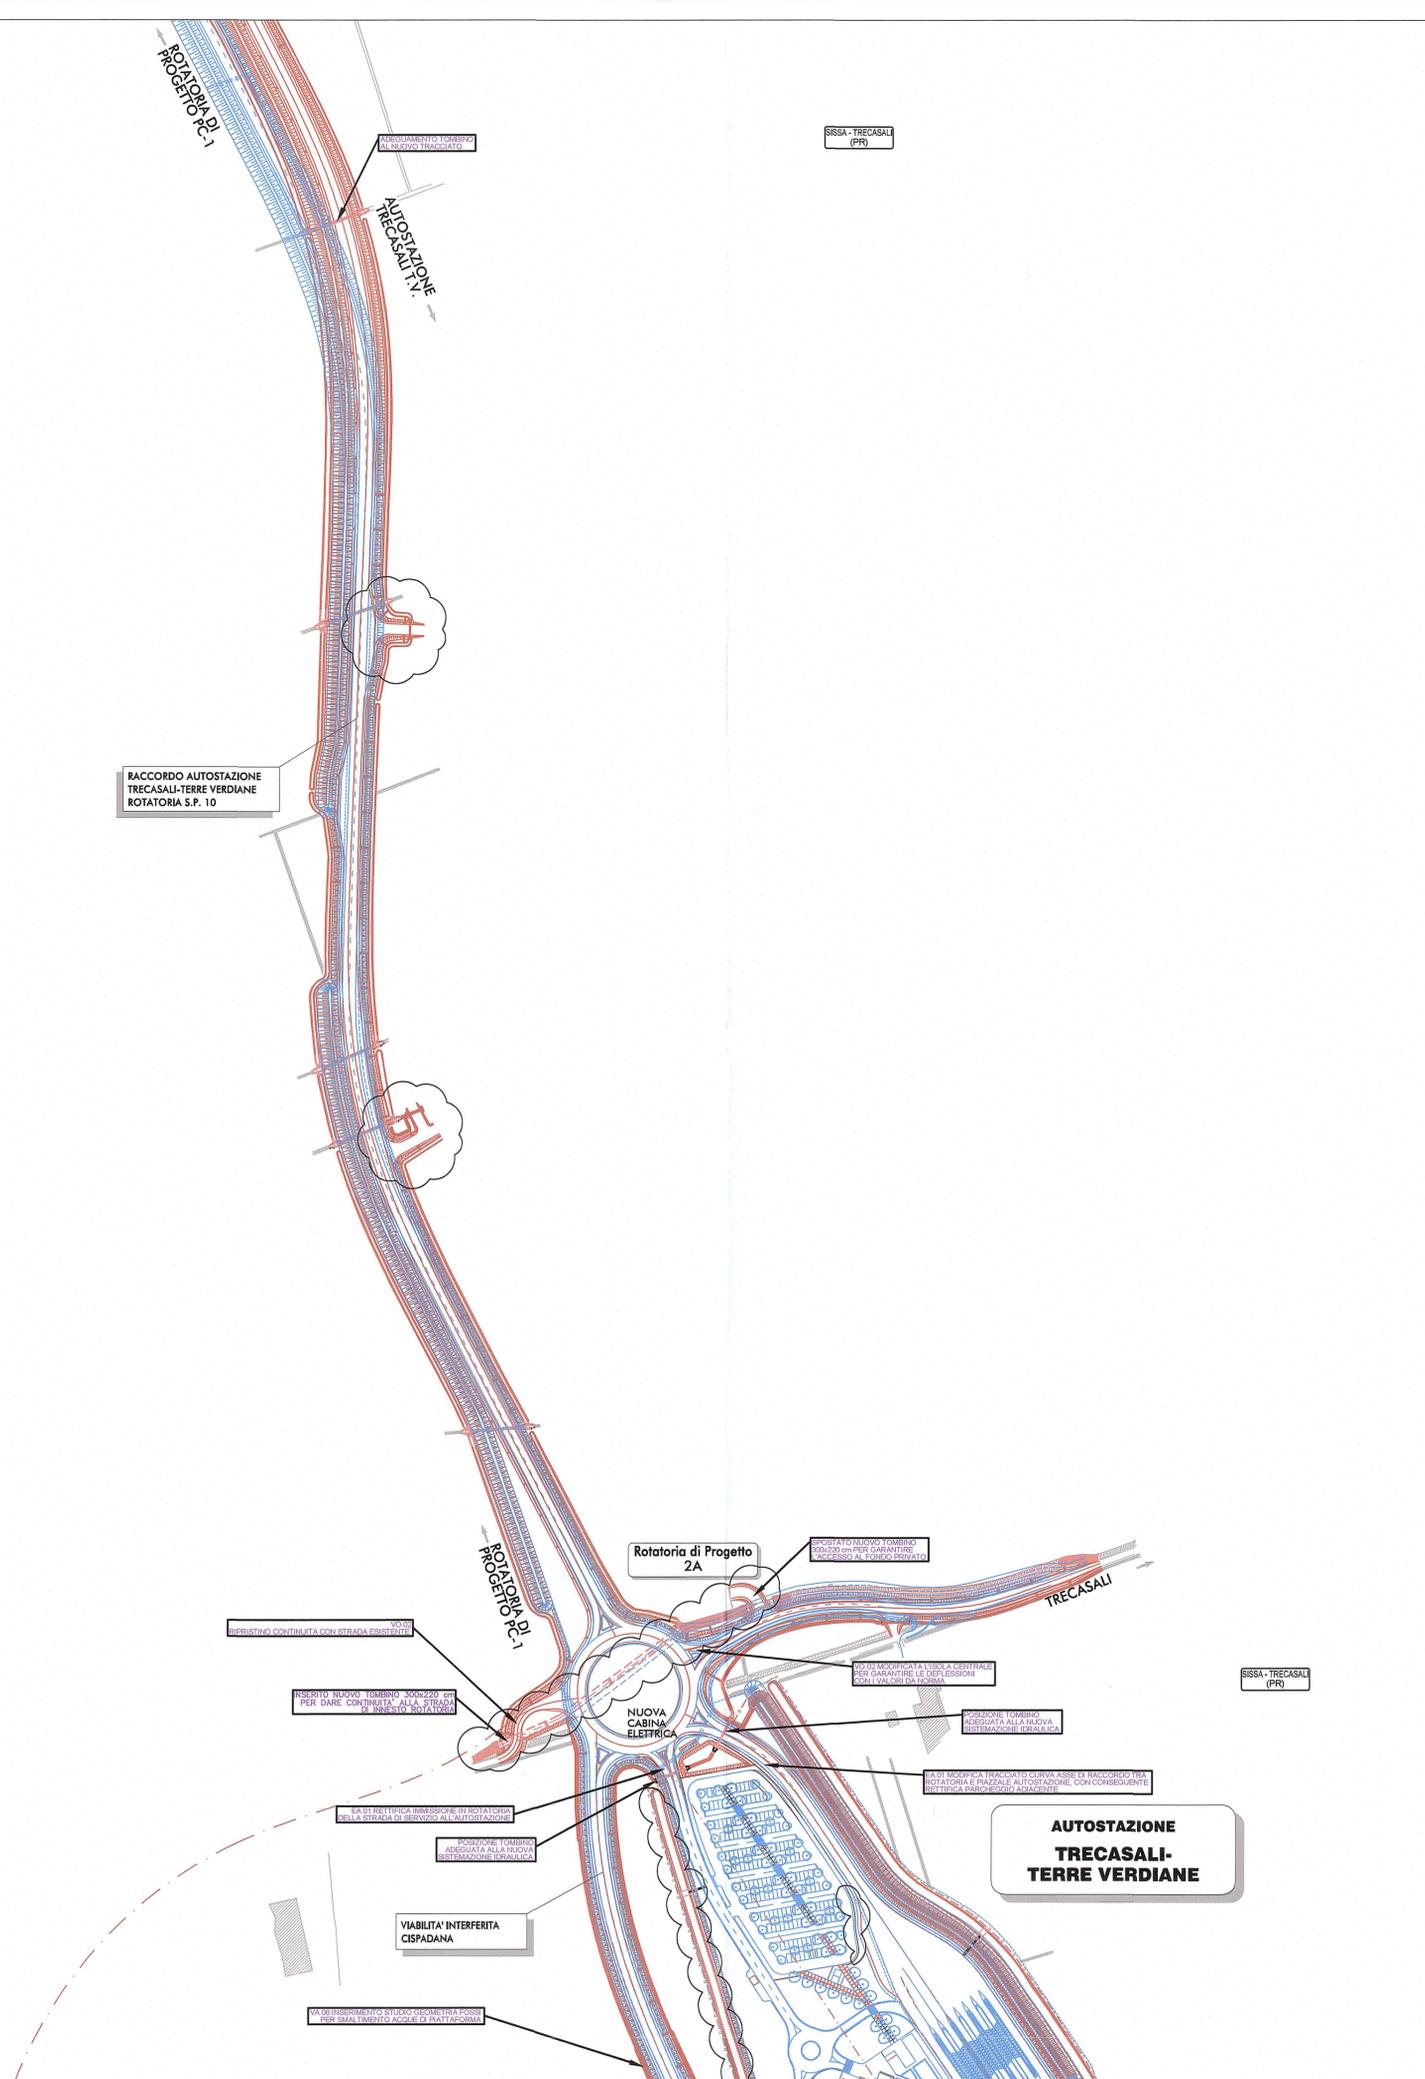

Committente:
AUTOCAMIONALE DELLA CISA S.p.A.
 Via Camboara 26/A - Frazione Ponte Taro - 43015 NOCETO (PR)

Imprese Esecutrici:
PIZZAROTTI
 FONDATA NEL 1910

AUTOSTRADA DELLA CISA A15
RACCORDO AUTOSTRADALE A15/A22
CORRIDOIO PLURIMODALE TIRRENO-BRENNERO
RACCORDO AUTOSTRADALE FRA L' AUTOSTRADA DELLA CISA-FONTEVIVO (PR)
E L' AUTOSTRADA DEL BRENNERO-NOGAROLE ROCCA (VR). I LOTTO.
 C.U.P. G61B0400060008 C.I.G. 307068161E

PROGETTO ESECUTIVO

AUTOCAMIONALE DELLA CISA S.p.A.
 Il Direttore TIBRE: _____ Il Responsabile del Procedimento: _____ Il Presidente: _____

IMPRESA PIZZAROTTI & C. S.p.A.
 Il Direttore Tecnico: **Ing. Luca Bondanelli**
 Il Geologo: _____

PROGETTAZIONE DI:
PIZZAROTTI
 FONDATA NEL 1910
 A.T.I.: **idrosse engineering**, **ROCKSOIL S.p.A.**, **VIA**
 MANDATARIA MANDANTE MANDANTE
 Il Progettista:
Ing. Fabio Nigrelli
 Ordine degli Ingegneri della Provincia di Palermo n. 358
 Coordinatore per la Sicurezza in fase di Progettazione:
Ing. Giovanni Maria Cepparotti
 Ordine degli Ingegneri della Provincia di Viterbo n. 392

Consulenza specialistica a cura di:
Ing. Pietro Mazzoli
 Ordine degli Ingegneri della Provincia di Parma n. 821

Titolo Elaborato: **Generale Generale**
Planimetria di raffronto con Progetto Definitivo - Tav. 13/14
 Data Emissione Progetto: 18/03/2014
 Scala: 1:2'000

Identif. Elaborato:	NRO IDENTIFICATIVO	COSE COMESSA	LOTTO	FASE	ENTE	AMBITO	CAT. OPERA	NRO OPERA	PARTE OPERA	TPO DOC.	NRO PROJ. DOC.	REVISIONE
		RAAA	1	E	I	GE	XX	01	G	PL	041	C
	C	15/05/2015	Aggiornamento base planimetrica							I. MARCIHELLA	F. NIGRELLI	MAZZOLI
	B	13/10/2014	Aggiornamento legenda							GARILESI	F. NIGRELLI	MAZZOLI
	A	01/07/2014	RIEMMISSIONE PROGETTO ESECUTIVO							A. TARGA	F. NIGRELLI	MAZZOLI
Rev.	Data	DESCRIZIONE REVISIONE					Redatto	Controllato	Approvato			