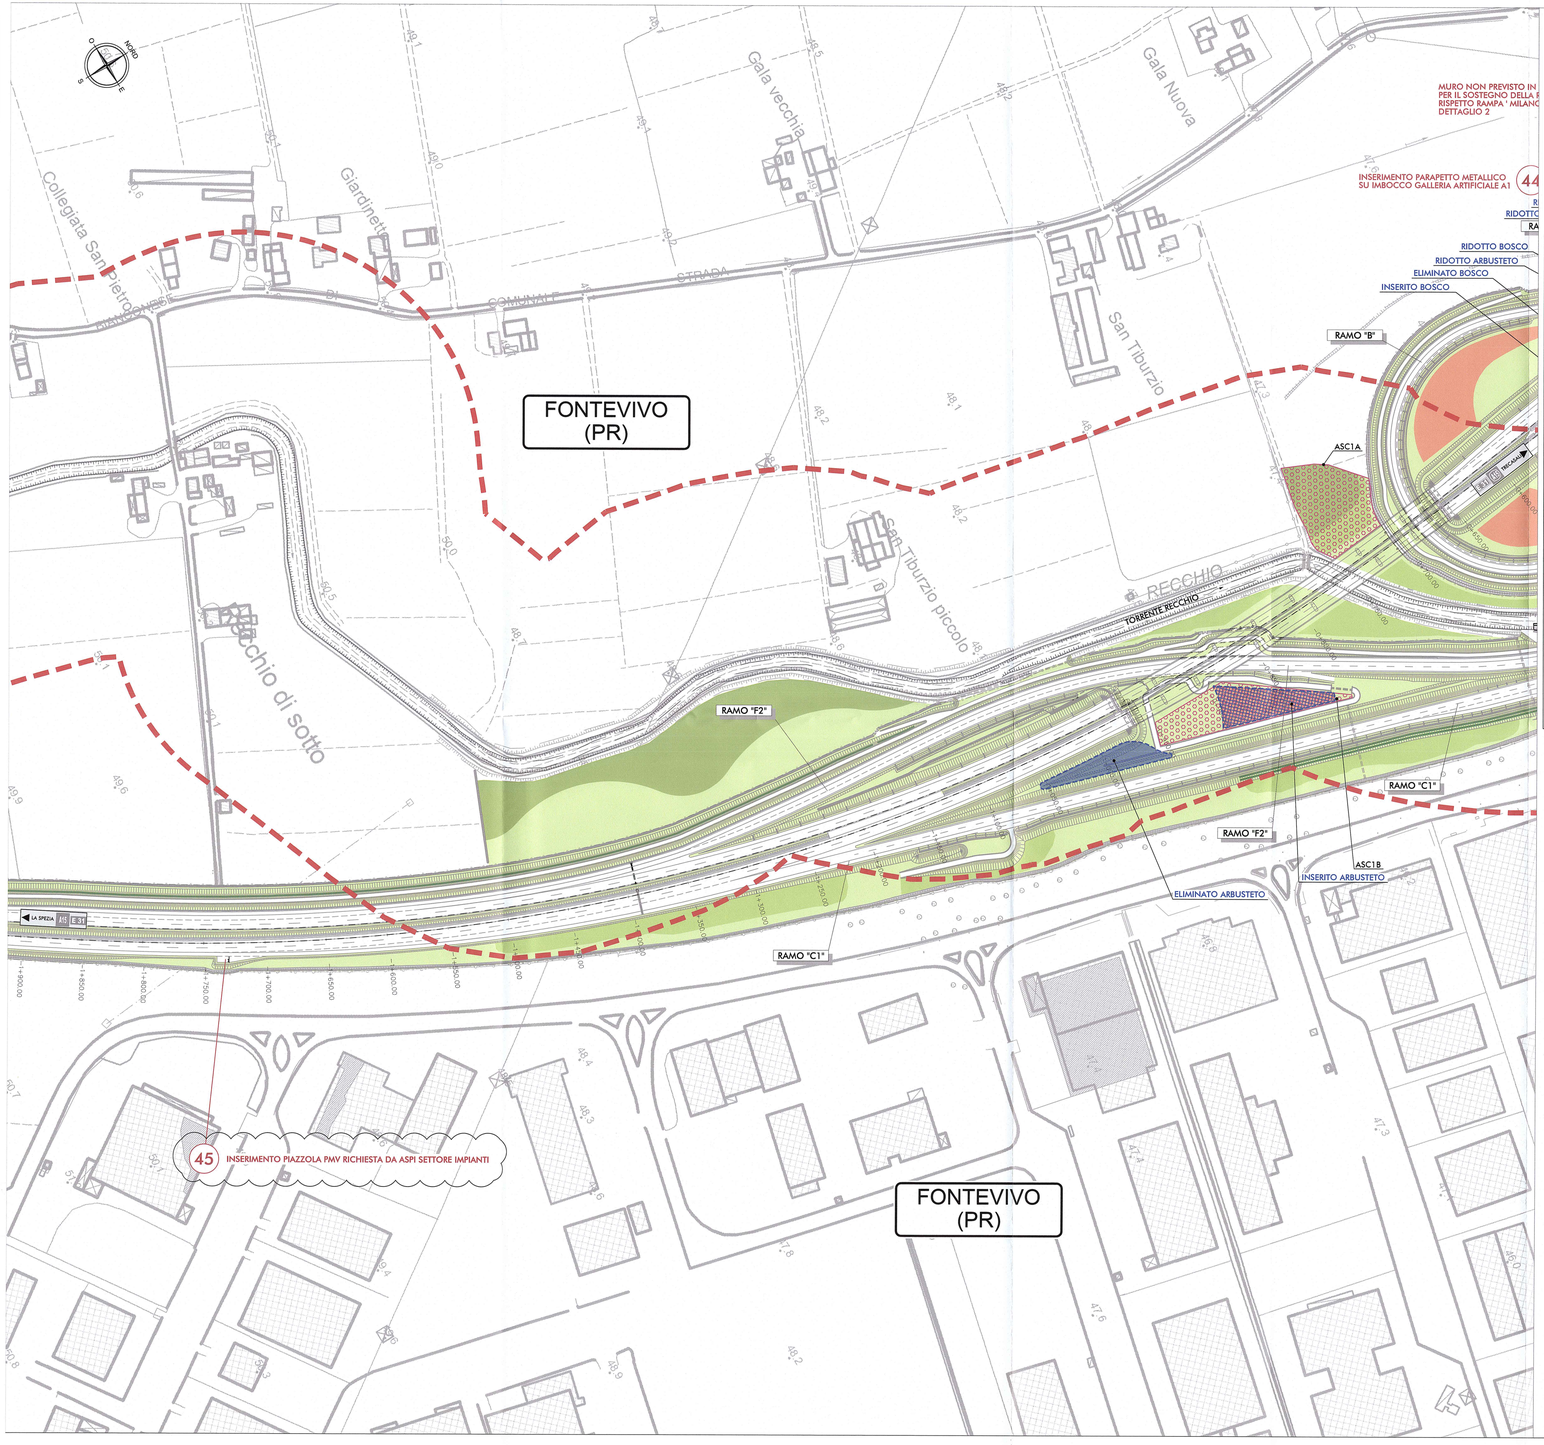


# LEGENDA

## ELEMENTI DI CARATTERE PROGETTUALE

- VIABILITA' PROGETTO ESECUTIVO
- VIABILITA' PROGETTO DEFINITIVO
- AREE DI STOCCAGGIO CARATTERIZZAZIONE TERRE PROGETTO ESECUTIVO
- FASCIA DI RISPETTO DEL TORRENTE RECCHIO E DEL FIUME TARO
- CANTIERI DI PROGETTO ESECUTIVO
- CANTIERI DI PROGETTO DEFINITIVO

## ELEMENTI DI CARATTERE GENERALE

- FONTEVIVO (PR) — INDICAZIONE COMUNI (PROVINCIA)
- A1 AUTOSTRADA DEL SOLE E35 — INDICAZIONE AUTOSTRADE ESISTENTI
- CONFINI COMUNALI
- LA SPEZIA A15 E 81 — INDICAZIONE DIREZIONE AMBITO AUTOSTRADALE
- VIAROLO — INDICAZIONE DIREZIONE AMBITO EXTRAURBANO

## INTERVENTI PROGETTO ESECUTIVO DI MITIGAZIONE/COMPENSAZIONE DI TIPO NATURALISTICO

- SIEPI ARBUSTIVE ED ARBOREO-ARBUSTIVE)
- FORMAZIONI -ARBUSTIVE
- AREE OGGETTO DI INERBIMENTO
- FORMAZIONI ARBOREO-ARBUSTIVE
- COMUNITÀ IGROFILE

## INTERVENTI PROGETTO ESECUTIVO DI MITIGAZIONE DI TIPO ORNAMENTALE

## INTERVENTI PROGETTO ESECUTIVO DI MITIGAZIONE DEDICATI

## INTERVENTI PROGETTO ESECUTIVO DI DEFRAMMENTAZIONE FAUNISTICA

- VARCHI FAUNISTICI (VIADOTTI, PONTI, SCATOLARI IDRAULICI E SCATOLARI DEDICATI)

## INTERVENTI PROGETTO ESECUTIVO DI MITIGAZIONE ACUSTICA

- BARRIERE ANTIRUMORE E DUNE

## INTERVENTI PROGETTO ESECUTIVO DI COMPENSAZIONE AMBIENTALE

- AREA DI COMPENSAZIONE

LE PARTI IN COLORE BLU SONO LE MODIFICHE AMBIENTALI APPORTATE NEL PROGETTO ESECUTIVO RISPETTO AL PROGETTO DEFINITIVO

- PARTI ELIMINATE O RIDOTTE
- PARTI INSERITE

# NOTA

Revisione a seguito istruttorie A15, ASPI e enti.

## KEY-PLAN




Committente:

AUTOCAMIONALE DELLA CISA S.P.A.
Via Camboara 26/A - Frazione Ponte Taro - 43015 NOCETO (PR)

Impresa Esecutrice: PIZZAROTTI FONDATA NEL 1910

AUTOSTRADA DELLA CISA A15
RACCORDO AUTOSTRADALE A15/A22
CORRIDOIO PLURIMODALE TIRRENO-BRENNERO
RACCORDO AUTOSTRADALE FRA L' AUTOSTRADA DELLA CISA-FONTEVIVO (PR) E L' AUTOSTRADA DEL BRENNERO-NOGAROLE ROCCA (VR). I LOTTO.

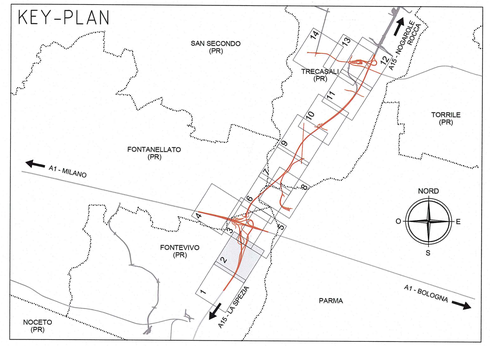C.U.P. G61B04000060008 | C.I.G. 307068161E

# PROGETTO ESECUTIVO

AUTOCAMIONALE DELLA CISA S.p.A.
Il Direttore TIBRE: | Il Responsabile del Procedimento: | Il Presidente:

IMPRESA PIZZAROTTI & C. S.p.A.
Il Direttore Tecnico: Il Responsabile di Progetto Dott. Ing. Luca Bondanelli

Il Geologo:

PROGETTAZIONE DI:
PIZZAROTTI FONDATA NEL 1910
A.T.I.: idroesse engineering (BARDI/PARMA) — ROCKSOIL S.p.A. (MANERBIO) — ViA S.r.l. (RAVENNA)

Il Progettista:
Ing. Fabio Nigrelli
Ordine degli Ingegneri della Provincia di Parma n. 1351

Coordinatore per la Sicurezza in fase di Progettazione:
Ing. Giovanni Maria Cepparotti
Ordine degli Ingegneri della Provincia di Viterbo n. 392

Consulenza specialistica a cura di:

Progettista Responsabile Impresa Esecutrice per le Opere Idrauliche:
Impresa Pizzarotti & C. S.p.A.
Ing. Pietro Mazzola
Ordine degli Ingegneri della Provincia di Parma n. 822

Titolo Elaborato:
Generale
Generale
Planimetria di raffronto con Progetto Definitivo - Tav. 2/14
Interventi in variante soggetti a domanda di autorizzazione paesaggistica

Data Emissione Progetto: 18/03/2014
Scala: 1:2000

Identif. Elaborato:

| N.RO IDENTIFICATIVO | CODICE COMMESSA | LOTTO | FASE | ENTE | AMBITO | CAT. OPERA | N.RO OPERA | PARTE OPERA | TIPO DOC. | N.RO PROGR. DOC. | REVISIONE |
|---|---|---|---|---|---|---|---|---|---|---|---|
| | RAAA | 1 | E | I | GE | XX | 01 | G | PL | 044 | C |

| Rev. | Data | DESCRIZIONE REVISIONE | Redatto | Controllato | Approvato |
|---|---|---|---|---|---|
| C | 27/05/2015 | Revisione a seguito istruttorie A15, ASPI e enti | GARILESI | F. NIGRELLI | MAZZOLI |
| B | 26/01/2015 | AGGIORNAMENTO BIASI | A. UGOLINI | F. NIGRELLI | MAZZOLI |
| A | 10/10/2014 | REMISSIONE PROGETTO ESECUTIVO | GARILESI | F. NIGRELLI | MAZZOLI |