

### LEGENDA

**ELEMENTI DI CARATTERE PROGETTUALE**


- VIABILITA' DI PROGETTO
- OPERE STRUTTURALI DI PROGETTO
- VIABILITA' DI PROGETTO DEFINITIVO - RAFFRONTO
- NOTE

**ELEMENTI DI CARATTERE GENERALE**

- INDICAZIONE COMUNI (PROVINCIA)
- CONFINI COMUNALI
- RINATURALIZZAZIONE
- AUTOSTRADA DEL SOLE
- INDICAZIONE AUTOSTRADE ESISTENTI
- INDICAZIONE DIREZIONE AMBITO AUTOSTRADALE
- INDICAZIONE DIREZIONE AMBITO EXTRAURBANO

**RAFFRONTI**

- RAAA1E1AIP00GRE001
- RAAA1E1V0V001GRE004
- RAAA1E1V0V002GRE006
- RAAA1E1V0V003GRE003

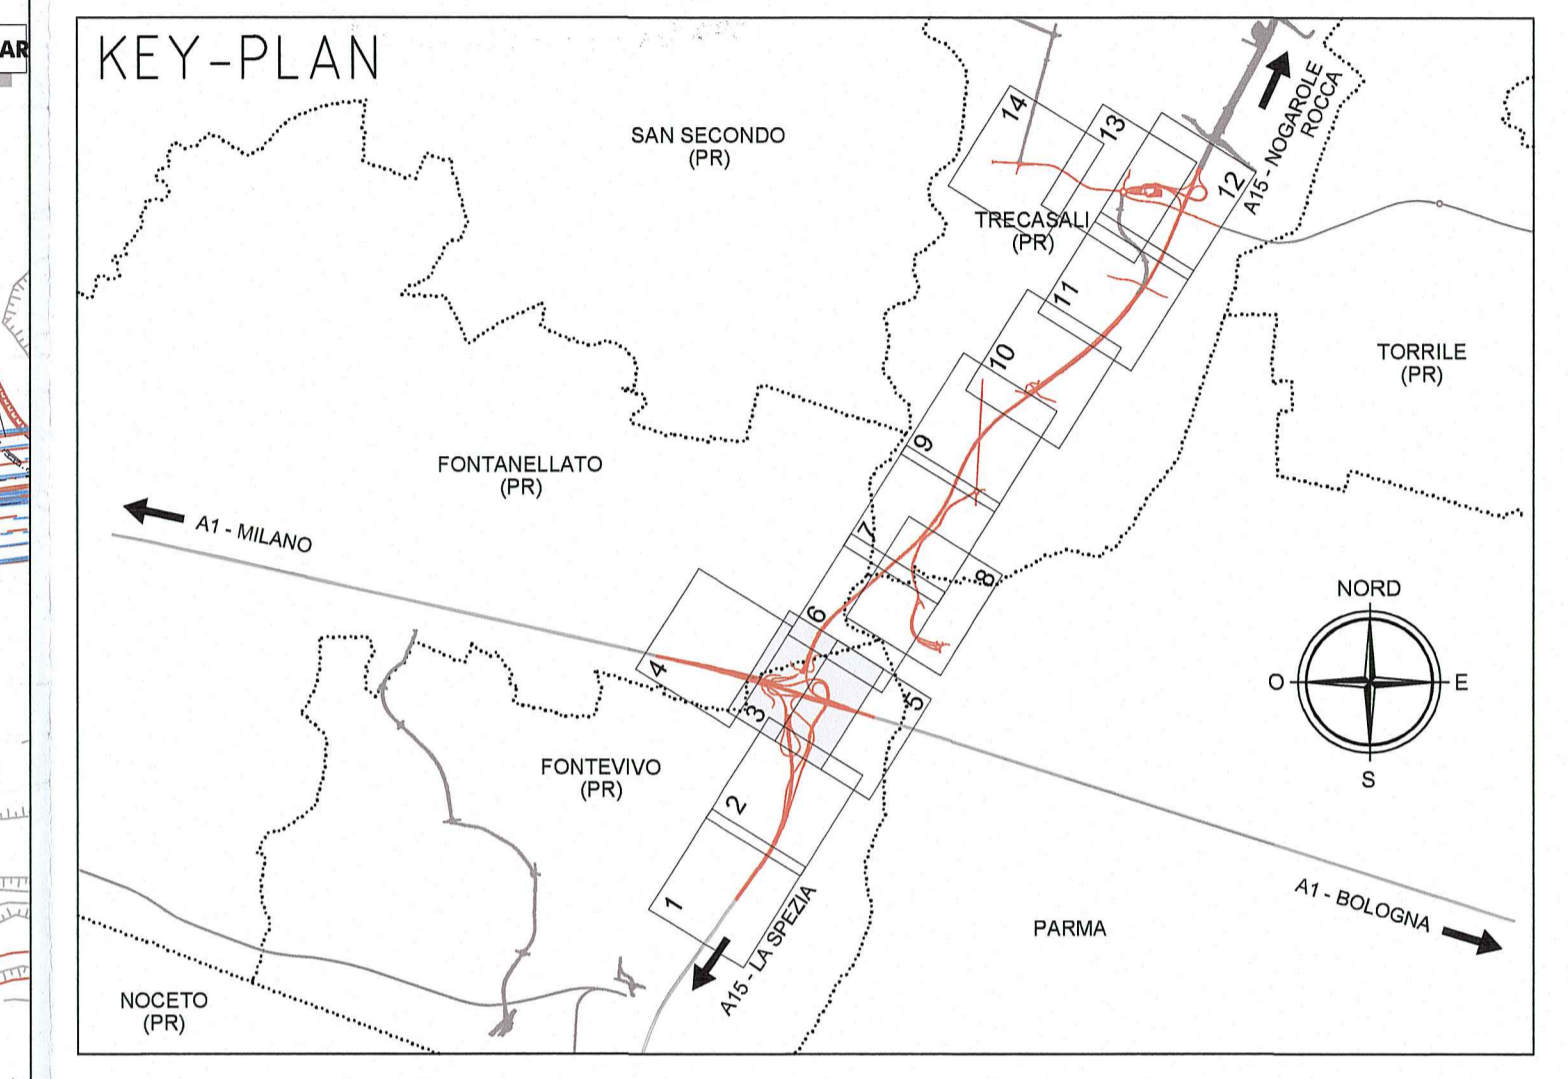

Committente: **AUTOCAMIONALE DELLA CISA S.p.A.**  
 Via Camboara 26/A - Frazione Ponte Taro - 43015 NOCETO (PR)

Imprese Esecutrici: **PIZZAROTTI** FONDATA NEL 1910

**AUTOSTRADA DELLA CISA A15 RACCORDO AUTOSTRADALE A15/A22 CORRIDOIO PLURIMODALE TIRRENO-BRENNERO RACCORDO AUTOSTRADALE FRA L'AUTOSTRADA DELLA CISA-FONTEVIVO (PR) E L'AUTOSTRADA DEL BRENNERO-NOGAROLE ROCCA (VR). I LOTTO.**  
 C.U.P. G61B0400060008 C.I.G. 307068161E

### PROGETTO ESECUTIVO

AUTOCAMIONALE DELLA CISA S.p.A.

Il Direttore TIRBE: *[Signature]* Il Responsabile del Procedimento: *[Signature]* Il Presidente: *[Signature]*

IMPRESA PIZZAROTTI & C. s.p.a. **Il Responsabile di Progetto**  
 Dott. Ing. Luca Bondaneli

Il Geologo: *[Signature]*

PROGETTAZIONE DI: **PIZZAROTTI** FONDATA NEL 1910  
 Ing. Fabio Nigrelli  
 Ordine degli Ingegneri della Provincia di Parma n. 5568

A.T.I.: **idresse engineering** **ROCKSOIL S.p.A.** **VIA**  
 MANDATARIA MANDATARIA MANDATARIA

Coordinatore per la Sicurezza in fase di Progettazione:  
 Ing. Giovanni Maria Cepparotti  
 Ordine degli Ingegneri della Provincia di Viterbo n. 392

Consulenza specialistica a cura di:  
 Progettista Responsabile: **PIZZAROTTI & C. s.p.a.**  
 Impresa Pizzarotti & C. s.p.a. **PIZZAROTTI**  
 Ing. Pietro Mazzoli  
 Ordine degli Ingegneri della Provincia di Parma n. 821

Titolo Elaborato: **Generale**  
**Planimetria di raffronto con Progetto Definitivo - Tav. 3/14**

Data Emissione Progetto: 18/03/2014  
 Scala: 1:2000

Identif. Elaborato:

N.RO IDENTIFICATIVO	COEVE COMESSA	LOTTO	FASE	ENTE	AMBITO	CAT. OPERA	N.RO OPERA	PARTE OPERA	TPO. COD.	N.RO PROG. DOC.	REVISIONE
	RAAA	1	E	I	GE	XX	01	G	PL	031	C

Rev.	Data	DESCRIZIONE REVISIONE	Redatto	Controllo	Approvato
C	15/05/2015	Aggiornamento base planimetrica	BORRIGGIANI	F. NIGRELLI	MAZZOLI
B	10/10/2014	Rev. gen. base planimetrica P.E. - correzione refusi, aggiornamento legenda e integrazioni	GARILESI	F. NIGRELLI	MAZZOLI
A	01/07/2014	RIEMMISSIONE PROGETTO ESECUTIVO	A. TARGA	F. NIGRELLI	MAZZOLI