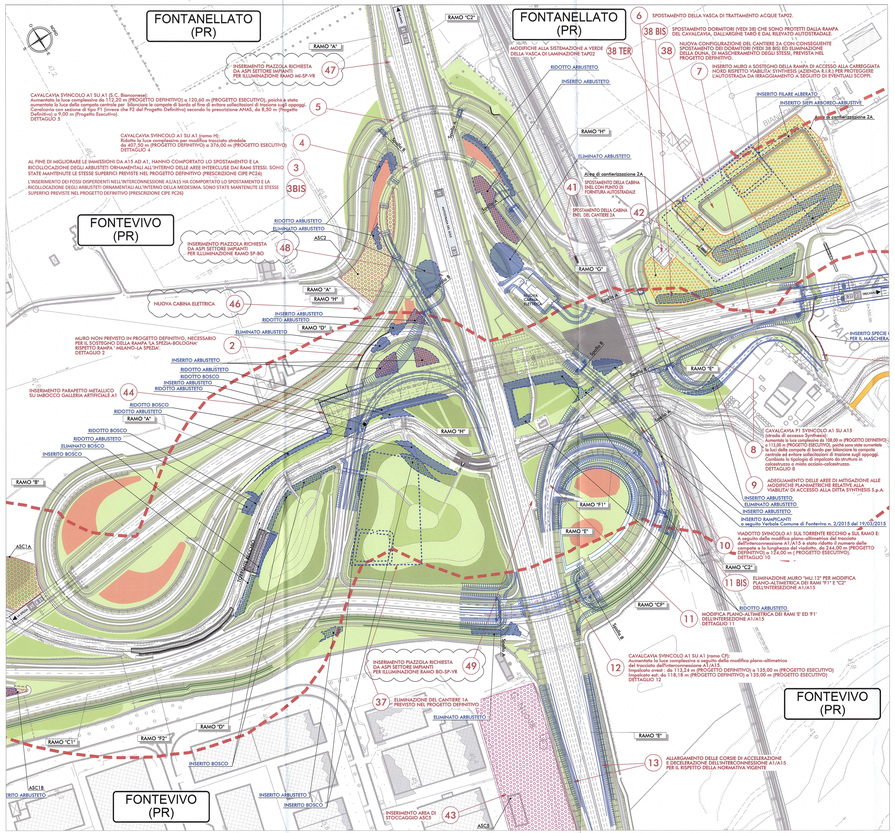

DETTAGLIO 2
MURO DI PROGETTO ESECUTIVO
L=73,00 m

SEZIONE TRASVERSALE
Scala 1:100

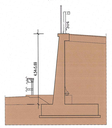

DETTAGLIO 4
CAVALCAVIA SVINCOLO A1 SU A1 (ramo H)

SEZIONE LONGITUDINALE DI PROGETTO DEFINITIVO
Scala 1:500

SEZIONE LONGITUDINALE DI PROGETTO ESECUTIVO
Scala 1:500

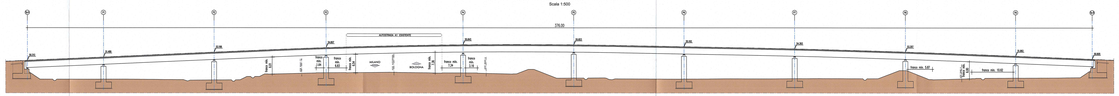

DETTAGLIO 5
CAVALCAVIA SVINCOLO A1 SU A1 (S.C. Bianconese)

SEZIONE LONGITUDINALE DI PROGETTO DEFINITIVO
Scala 1:500

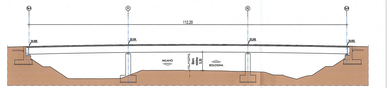

SEZIONE LONGITUDINALE DI PROGETTO ESECUTIVO
Scala 1:500

DETTAGLIO 8
CAVALCAVIA P1 SVINCOLO A1 SU A15 (strada di accesso Synthesis)

SEZIONE LONGITUDINALE DI PROGETTO DEFINITIVO
Scala 1:500

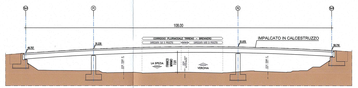

SEZIONE TRASVERSALE TIPO DELL'IMPALCATO DI PROGETTO DEFINITIVO
Scala 1:200

SEZIONE LONGITUDINALE DI PROGETTO ESECUTIVO
Scala 1:500

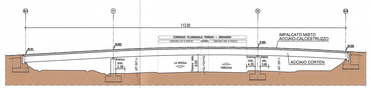

SEZIONE TRASVERSALE TIPO DELL'IMPALCATO DI PROGETTO ESECUTIVO
Scala 1:200

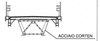

DETTAGLIO 10
VIADOTTO SVINCOLO A1 SUL TORRENTE RECCHIO E SUL RAMO E

SEZIONE LONGITUDINALE DI PROGETTO DEFINITIVO
Scala 1:500

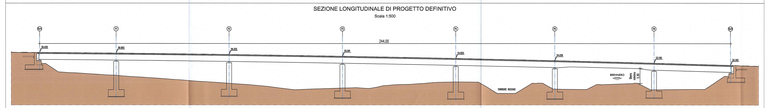

SEZIONE LONGITUDINALE DI PROGETTO ESECUTIVO
Scala 1:500

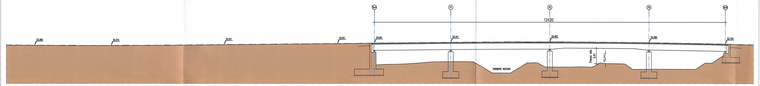

DETTAGLIO 11

RAMO "E" SVINCOLO INTERCONNESSIONE

PROFILO DI PROGETTO DEFINITIVO

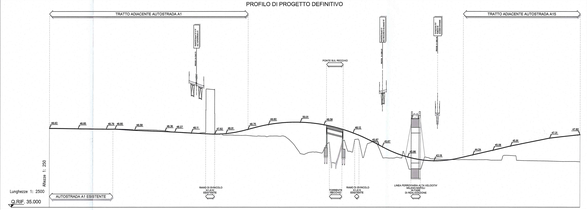

PROFILO DI PROGETTO ESECUTIVO
RAMO "E"

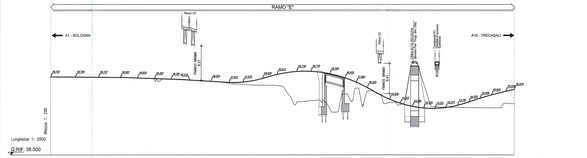

RAMO "F1" SVINCOLO INTERCONNESSIONE

PROFILO DI PROGETTO DEFINITIVO

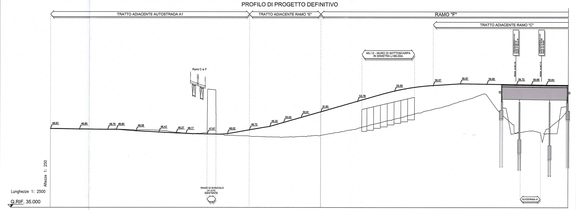

PROFILO DI PROGETTO ESECUTIVO

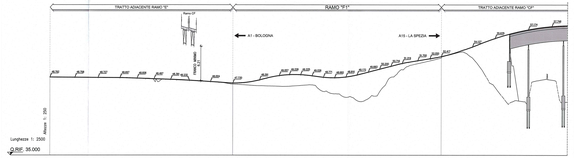

DETTAGLIO 12
CAVALCAVIA SVINCOLO A1 SU A1 (ramo CF)

SEZIONE LONGITUDINALE DI PROGETTO DEFINITIVO IMPALCATO OVEST
Scala 1:500

SEZIONE LONGITUDINALE DI PROGETTO DEFINITIVO IMPALCATO EST
Scala 1:500

SEZIONE LONGITUDINALE DI PROGETTO ESECUTIVO IMPALCATO OVEST
Scala 1:500

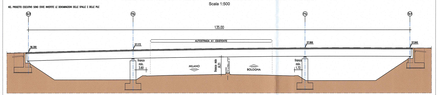

SEZIONE LONGITUDINALE DI PROGETTO ESECUTIVO IMPALCATO EST
Scala 1:500

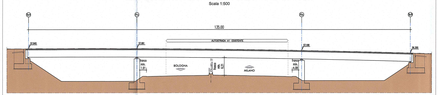

LEGENDA

ELEMENTI DI CARATTERE PROGETTUALE

- VIABILITA' PROGETTO ESECUTIVO
- VIABILITA' PROGETTO DEFINITIVO
- AREE DI STOCCAGGIO CANTTIERIZZAZIONE TRAMI PROGETTO ESECUTIVO
- FASCIA DI RISPETTO DEL TORRENTE RECCHIO E DEL FIUME TARO
- CANTIERI DI PROGETTO ESECUTIVO
- CANTIERI DI PROGETTO DEFINITIVO

ELEMENTI DI CARATTERE GENERALE

- FONTEVIVO (PR) — INDICAZIONE COMUNI (PROVINCIA)
- A1 AUTOSTRADA DEL SOLE — INDICAZIONE AUTOSTRADE ESISTENTI
- CONFINI COMUNALI
- A1 VERONA — A1 BOLOGNA — INDICAZIONE DIREZIONE AMBITO AUTOSTRADALE
- VIAROLO — INDICAZIONE DIREZIONE AMBITO EXTRAURBANO

INTERVENTI PROGETTO ESECUTIVO DI MITIGAZIONE/COMPENSAZIONE DI TIPO NATURALISTICO

- ASPI -INSUETIVE ED ARBOREO-ARBUSTIVE;
- FORMAZIONI ARBUSTIVE
- AREE OGGETTO DI INERBIMENTO
- FORMAZIONI ARBOREO-ARBUSTIVE
- COMUNITÀ ISROFILE

INTERVENTI PROGETTO ESECUTIVO DI MITIGAZIONE DI TIPO ORNAMENTALE

INTERVENTI PROGETTO ESECUTIVO DI MITIGAZIONE DEDICATI

INTERVENTI PROGETTO ESECUTIVO DI DEFRAMMENTAZIONE FAUNISTICA

- VARCHI FAUNESTICI (VIADOTTI, PONTI, SCATOLARI ORALLO E SCATOLARI DEDICATI)

INTERVENTI PROGETTO ESECUTIVO DI MITIGAZIONE ACUSTICA

- BARRIERE ANTIRUMORE E DUNE

INTERVENTI PROGETTO ESECUTIVO DI COMPENSAZIONE AMBIENTALE

- AREA DI COMPENSAZIONE

LE PARTI IN COLORE BLU SONO LE MODIFICHE AMBIENTALI APPORTATE NEL PROGETTO ESECUTIVO RISPETTO AL PROGETTO DEFINITIVO

- PARTI SLIVELATE O RIDOTTE
- PARTI AGGIUNTE

NOTA

Revisione a seguito istruttorie A15, ASPI e enti.

KEY-PLAN

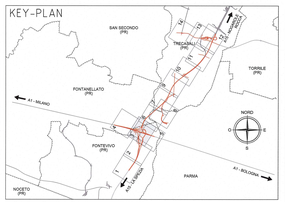

Committente:

AUTOCAMIONALE DELLA CISA S.P.A.
Via Camboara 26/A - Frazione Ponte Taro - 43015 NOCETO (PR)

Impresa Esecutrice:

PIZZAROTTI COSTRUZIONI DAL 1910

AUTOSTRADA DELLA CISA A15
RACCORDO AUTOSTRADALE A15/A22
CORRIDOIO PLURIMODALE TIRRENO-BRENNERO
RACCORDO AUTOSTRADALE FRA L' AUTOSTRADA DELLA CISA-FONTEVIVO (PR) E L' AUTOSTRADA DEL BRENNERO-ROGAROLE ROCCA (VR). I LOTTO.

C.U.P. G61B04000060008 | C.I.G. 3070681616

PROGETTO ESECUTIVO

AUTOCAMIONALE DELLA CISA S.p.A.
Il Direttore TBRE — Il Responsabile del Procedimento: — Il Presidente:

IMPRESA PIZZAROTTI S.p.A.
Il Direttore Tecnico: — Il Geologo:

IMPRESA PIZZAROTTI & C. S.p.A.
Il Responsabile di Progetto
Dott. Ing. Luca Bondanelli

PROGETTAZIONE DI:

PIZZAROTTI COSTRUZIONI DAL 1910

ATI: idroesse engineering — ROCKSOIL — VIA ENGINEERING

Il Progettista:
Ing. Fabio Nigrelli
Ordine degli Ingegneri della Provincia di Reggio Emilia

Coordinatore per la Sicurezza in fase di Progettazione:
Ing. Giovanni Maria Capparotti
Ordine degli Ingegneri della Provincia di Vicenza n. 992

Consulenza specialistica a cura di:
Progettista Responsabile: Ing. Dott. Pietro Mazzoli
Impresa Pizzarotti & C. S.p.A.
Ordine degli Ingegneri della Provincia di Parma n. 621

Titolo Elaborato:

Generale
Generale
Planimetria di raffronto con Progetto Definitivo - Tav. 3/14
Interventi in variante soggetti a domanda di autorizzazione paesaggistica

Data Emissione Progetto: 18/03/2014
Scala: 1:2000

Identif. Elaborato:

SUB DISTRIBUZ.	DISC CIVILE/IND	STR	TIPE	DISC	AMBIT	GR. STRUM.	SUB STRUM.	TIP. SEZ.	SUB TIPOL. SEZ.	SEGMENTO
	RAAA0	0	0	0	GE	0	01	PL	0445	01

Rev.	Data	DESCRIZIONE REVISIONE	Redatto	Controllato	Approvato
0	27/05/2015	Revisione a seguito istruttoria A15, ASPI e enti	GAPLEC	F.NIGRELLI	M.MAZZOLI
1	06/05/2015	Revisione a seguito Verbale Comune di Fontanellato n. 2/2015 del 15/05/2015	GAPLEC	F.NIGRELLI	M.MAZZOLI
2	30/04/2015	Revisione a seguito istruttoria	GAPLEC	F.NIGRELLI	M.MAZZOLI
3	10/10/2014	AGGIORNAMENTO PROGETTO ESECUTIVO	GAPLEC	F.NIGRELLI	M.MAZZOLI
Rev.	Data	DESCRIZIONE REVISIONE	Redatto	Controllato	Approvato