



**NOTA**

Revisione generale base planimetrica P.E.


**LEGENDA**

**ELEMENTI DI CARATTERE PROGETTUALE**

- VIABILITA' DI PROGETTO
- OPERE STRUTTURALI DI PROGETTO
- VIABILITA' DI PROGETTO DEFINITIVO - RAFFRONTO
- NOTE DI RAFFRONTO PD\PE

**ELEMENTI DI CARATTERE GENERALE**

- INDICAZIONE COMUNI (PROVINCIA)
- CONFINI COMUNALI
- RINATURIZZAZIONE
- AUTOSTRADA DEL SOLE
- INDICAZIONE AUTOSTRADE ESISTENTI
- INDICAZIONE DIREZIONE AMBITO AUTOSTRADALE
- VIAROLO
- INDICAZIONE DIREZIONE AMBITO EXTRAURBANO

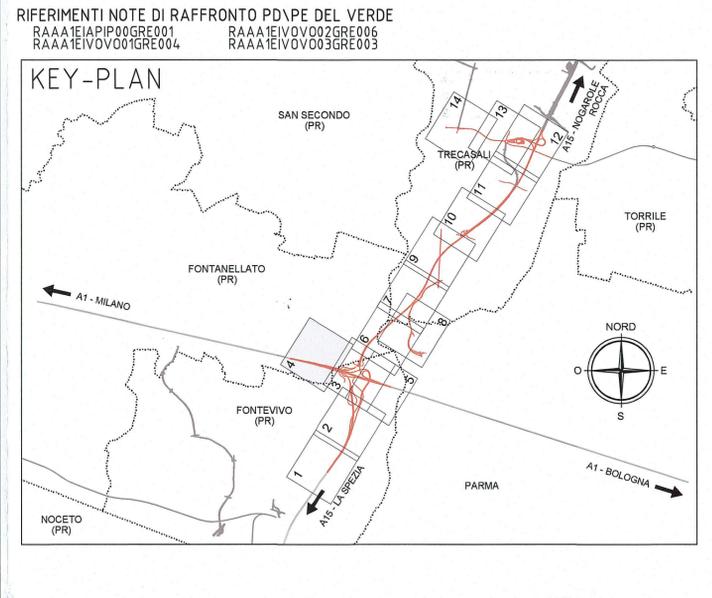

Committente:

**AUTOCAMIONALE DELLA CISA S.p.A.**  
 Via Camboara 26/A - Frazione Ponte Taro - 43015 NOCETO (PR)

Impresa Esecutrice:

**PIZZAROTTI**  
 FONDATA NEL 1910

**AUTOSTRADA DELLA CISA A15  
 RACCORDO AUTOSTRADALE A15/A22  
 CORRIDOIO PLURIMODALE TIRRENO-BRENNERO  
 RACCORDO AUTOSTRADALE FRA L' AUTOSTRADA DELLA CISA-FONTEVIVO (PR)  
 E L' AUTOSTRADA DEL BRENNERO-NOGAROLE ROCCA (VR). I LOTTO.**  
 C.U.P. G61B0400060008 C.I.G. 307068161E

**PROGETTO ESECUTIVO**

AUTOCAMIONALE DELLA CISA S.p.A.  
 Il Direttore TIBRE: Il Responsabile del Procedimento: Il Presidente:

IMPRESA PIZZAROTTI & C. S.p.A.  
 Il Direttore Tecnico: **Il Responsabile di Progetto**  
 Don. Ing. Luca Bondanelli

Il Geologo:

PROGETTAZIONE DI:

**PIZZAROTTI**  
 FONDATA NEL 1910

A.T.I.: **idrosse engineering** **ROCKSOIL S.p.A.** **VIA**  
 MANDATARIA MANDATARIE MANDATARIE S.r.l.

Il Progettista:  
 Ing. Fabio Nigrelli  
 Ordine degli Ingegneri della Provincia di Parma n. 335

Coordinatore per la Sicurezza in fase di Progettazione:  
 Ing. Giovanni Maria Cepparotti  
 Ordine degli Ingegneri della Provincia di Viterbo n. 392

Consulenza specialistica a cura di:  
 Progettista Responsabile **PIETRO MAZZOLI**  
 Impresa Pizzarotti & C. S.p.A.  
 Ing. Pietro Mazzoli  
 Ordine degli Ingegneri della Provincia di Parma n. 821

Titolo Elaborato: **Generale**  
**Planimetria di raffronto con Progetto Definitivo - Tav. 4/14**

Data Emissione Progetto: 18/03/2014  
 Scala: 1:2'000

Identif. Elaborato:

| NRO IDENTIFICATIVO | COICE COMESSA | LOTTO | FASE | ENTE | AMBITO | CAT. OPERA | NRO OPERA | PARTE OPERA | TPO DOC. | NRO PROGR. DOC. | REVISIONE |
|--------------------|---------------|-------|------|------|--------|------------|-----------|-------------|----------|-----------------|-----------|
|                    | RAAA          | 1     | E    | I    | GE     | XX         | 01        | G           | PL       | 032             | C         |

| Rev. | Data       | DESCRIZIONE REVISIONE  | Redatto     | Controlato  | Approvato |
|------|------------|--|-------------|-------------|-----------|
| C    | 15/05/2015 | Aggiornamento base planimetrica  | BORBOGGIANI | F. NIGRELLI | MAZZOLI   |
| B    | 01/10/2014 | Rev. gen. base planimetrica P.E. - aggiornamento legenda e correzione refusi | GARLESII    | F. NIGRELLI | MAZZOLI   |
| A    | 01/07/2014 | RIEMMISSIONE PROGETTO ESECUTIVO  | A. TARGA    | F. NIGRELLI | MAZZOLI   |